Samþykkt þann
20 DES. 2006
Byggingafulltrúinn í Hafnarfirði
F.h. Kristján Þórarinsson

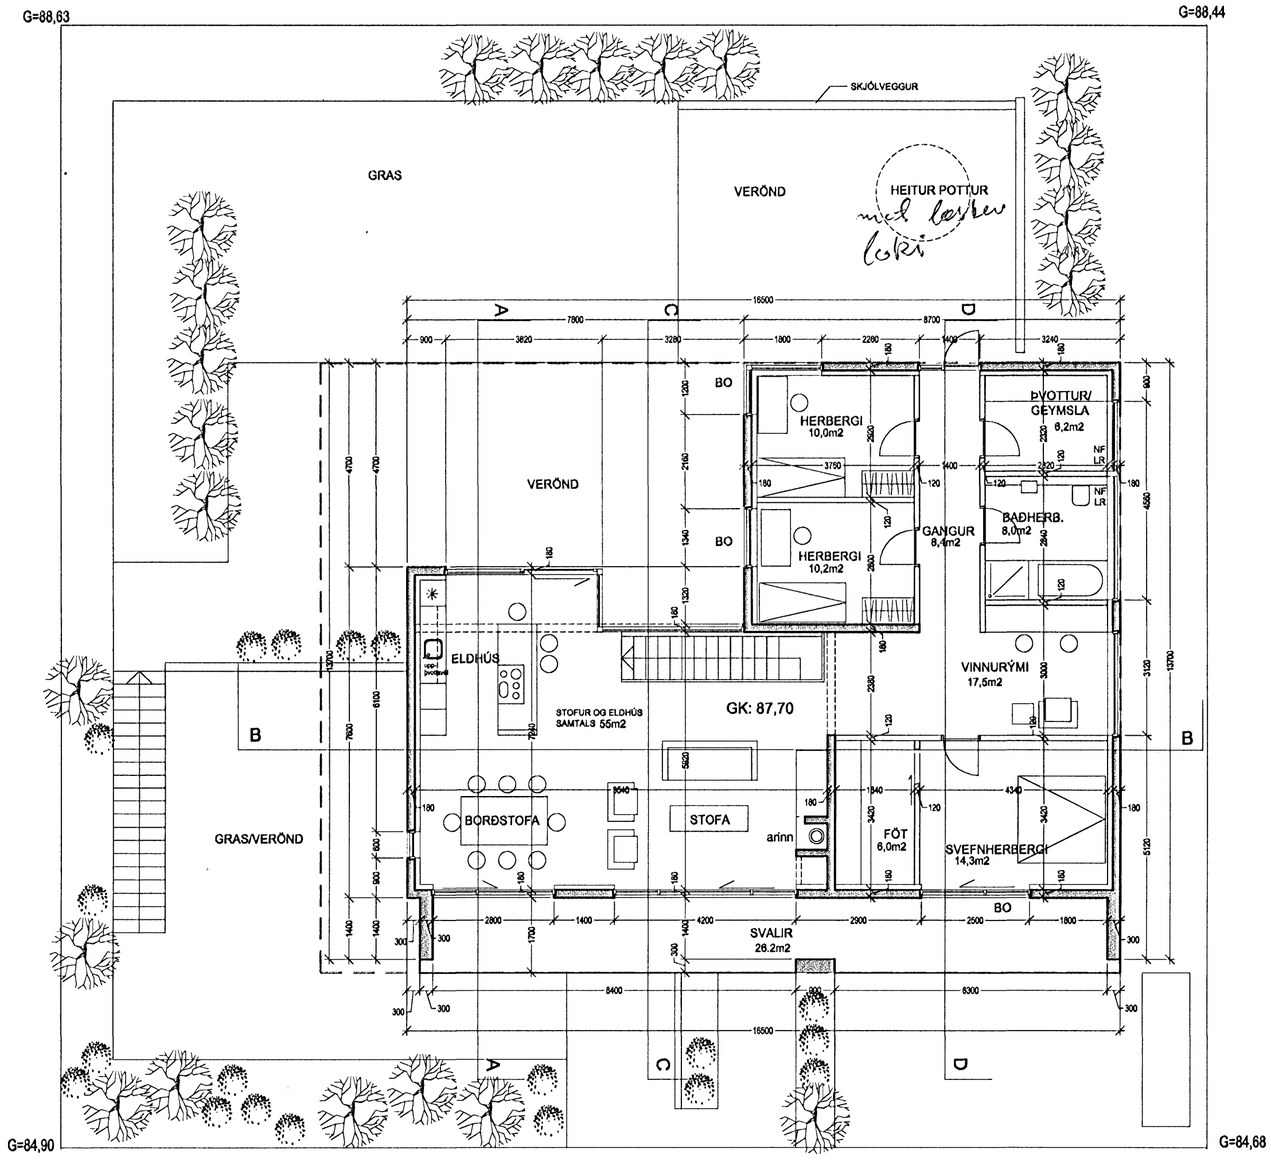

BR.	DAGSL.	BREYTING	REIKN.	TEIKN.

Á STOFUNNI ARKITEKTAR

FINNUR BJÖRGVINSSON
HILMAR ÞÓR BJÖRNSSON
SIGRÍÐUR ÓLAFSDÓTTIR

BERGSTAÐASTRÆTI 10, RVK. sími:551-1460, netfang:stofan@stofunni.is

Finnur Björgvinsson, arkitekt FAÍ KT: 180946-3069

Hilmar Þór Björnsson, arkitekt FAÍ KT: 280845-3109

Sigríður Ólafsdóttir, arkitekt FAÍ KT: 071070-5069

HLÍÐARÁS 37 HAFNARFIRÐI
EINBÝLISHÚS
GRUNNMYND EFRI HÆÐAR

HANNAÐ/TEIKN. SÓ
ATH.
SAMÞYKKT
KT. 660589-1399

KVARÐI 1:100
REYKJAVÍK: 12.12.2006

VERKNR. TEIKN. NR. BR.

A-BG2-001