


KVISTAVELLIR 13 HAFNARFIRÐI


 Samþykkt þann

0 8. DEŚ. 2006

Byggingafræðingur í Hafnarfirði
F.h. Kristján Þorarinsson


 Skráningartafla: Kvistavellir 13 Hafnarfirði
 Landnúmer: 204378
 Matshlutanúmer: 01

 Skrásetjari: Þorvaður Áni Þorvarðarson
 Kennitala: 061164-4999
 Útgáfa: 4.01t Dags: 6.11.2006

| Uppskipting og lýsing | | | | | Stærðir | | | | | | | | | | | | |
|-----------------------|-----------------------|------------------------------------|-------------------------|-----------------------|------------------------|--------------------------|--------------------|----------------|--------------------------|--------------------------------|-------------------------|-------------------------|----------------------------|--------------------------|-----------------------------|-----------------------------|-----------------------------|
| D0 Lokun | D1 Rými hæð-röð | D2 Notkun texti | D3 Höfuð- flokkun | D4 Eignar- hald | D5 Botnflötur m² | D5M Milliflötur m² | D6 Stigar m² | D7 Op m² | D8 Brúttóflötur m² | D9 Brúttóflötur sh < 1,8 | D10a Salarhæð mín | D10b Salarhæð max | D11 Brúttó rúmmál m³ | D12 Nettóflötur m² | D16 Birt flatarmál m² | Reiknitala skiptarúmmáls | D17 Skipta- rúmmál m³ |
| | | Matshluti | | | 477,7 | 0,0 | 0,0 | 0,0 | 248,9 | 0,0 | | | 943,8 | 218,2 | 248,9 | | 645,860 |
| | | Botn | | | | | | | | | | | 37,2 | | | | |
| A | 00 0001 | Kjallari Kjallari | N | 0001 | 36,9 36,9 | 0,0 | 0,0 | 0,0 | 36,9 36,9 | 0,0 | 2,40 | 2,40 | 88,6 88,6 | 32,1 32,1 | 36,9 36,9 | 2,40 | 77,040 |
| A | 01 0101 | 1. hæð Íbúð | N | 0101 | 212,0 175,1 | 0,0 | 0,0 | 0,0 | 212,0 175,1 | 0,0 | 2,70 | 4,00 | 655,2 544,5 | 186,1 154,0 | 212,0 175,1 | 3,11 | 478,940 |
| A | 0102 | Bílgeymsla | B | 0102 | 36,9 | | | | 36,9 | | 2,80 | 2,80 | 110,7 | 32,1 | 36,9 | 2,80 | 89,880 |
| A | 02 0201 | Þakrými Þakrými | V | 0101 | 228,8 228,8 | 0,0 | 0,0 | 0,0 | 0,0 | 0,0 | 0,30 | 1,70 | 162,8 162,8 | 0,0 | 0,0 | | |

Athugasemdir

Bílfreiðageymsla merkt 01-02 tilheyrir íbúð merkt 01-01.

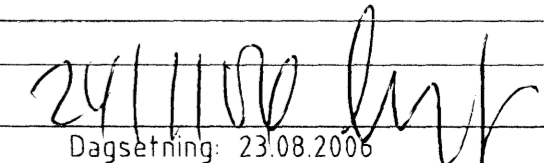
Sameignir sumra

Eignarhald

| Eignar- hald | Notkun texti | Birt flatarmál m² | Skiptarúmmál Séreign m³ | Skiptarúmmál Séreign og sameign m³ |
|-----------------|-------------------|----------------------|-------------------------------|--|
| 0001 | Kjallari | 36,9 | 77,040 | 77,040 |
| 0101 | Íbúð | 175,1 | 478,940 | 478,940 |
| 0102 | Bílgeymsla | 36,9 | 89,880 | 89,880 |
| | Alls | 248,9 | 645,860 | 645,860 |

KVISTAVELLIR 13 HAFNARFIRÐI

 Sigurður Þorvarðarson byggingafræðingur bfí.
 Teiknistofan Strandgötu 11 220 Hafnarfirði.
 STH, teiknistofan ehf. kt. 510298-2769. Kt. aðalhönnuðar: 141250-4189.
 Sími: 5651510. Netfang: teiknistofan@islandia.is

| | |
|---|---|
| Skýringar: | Aðaluppdráttur. |
| Teikning: | Útlit |
| Mælikvarði: | 1 : 100 |
| Undirskrift: |  |
| Blað nr: 4 af 4 | Dagsetning: 23.08.2006 |
| Breytt. 06.11.2006 Kjallari undir bílgeymslu, loft í stofu. | |