

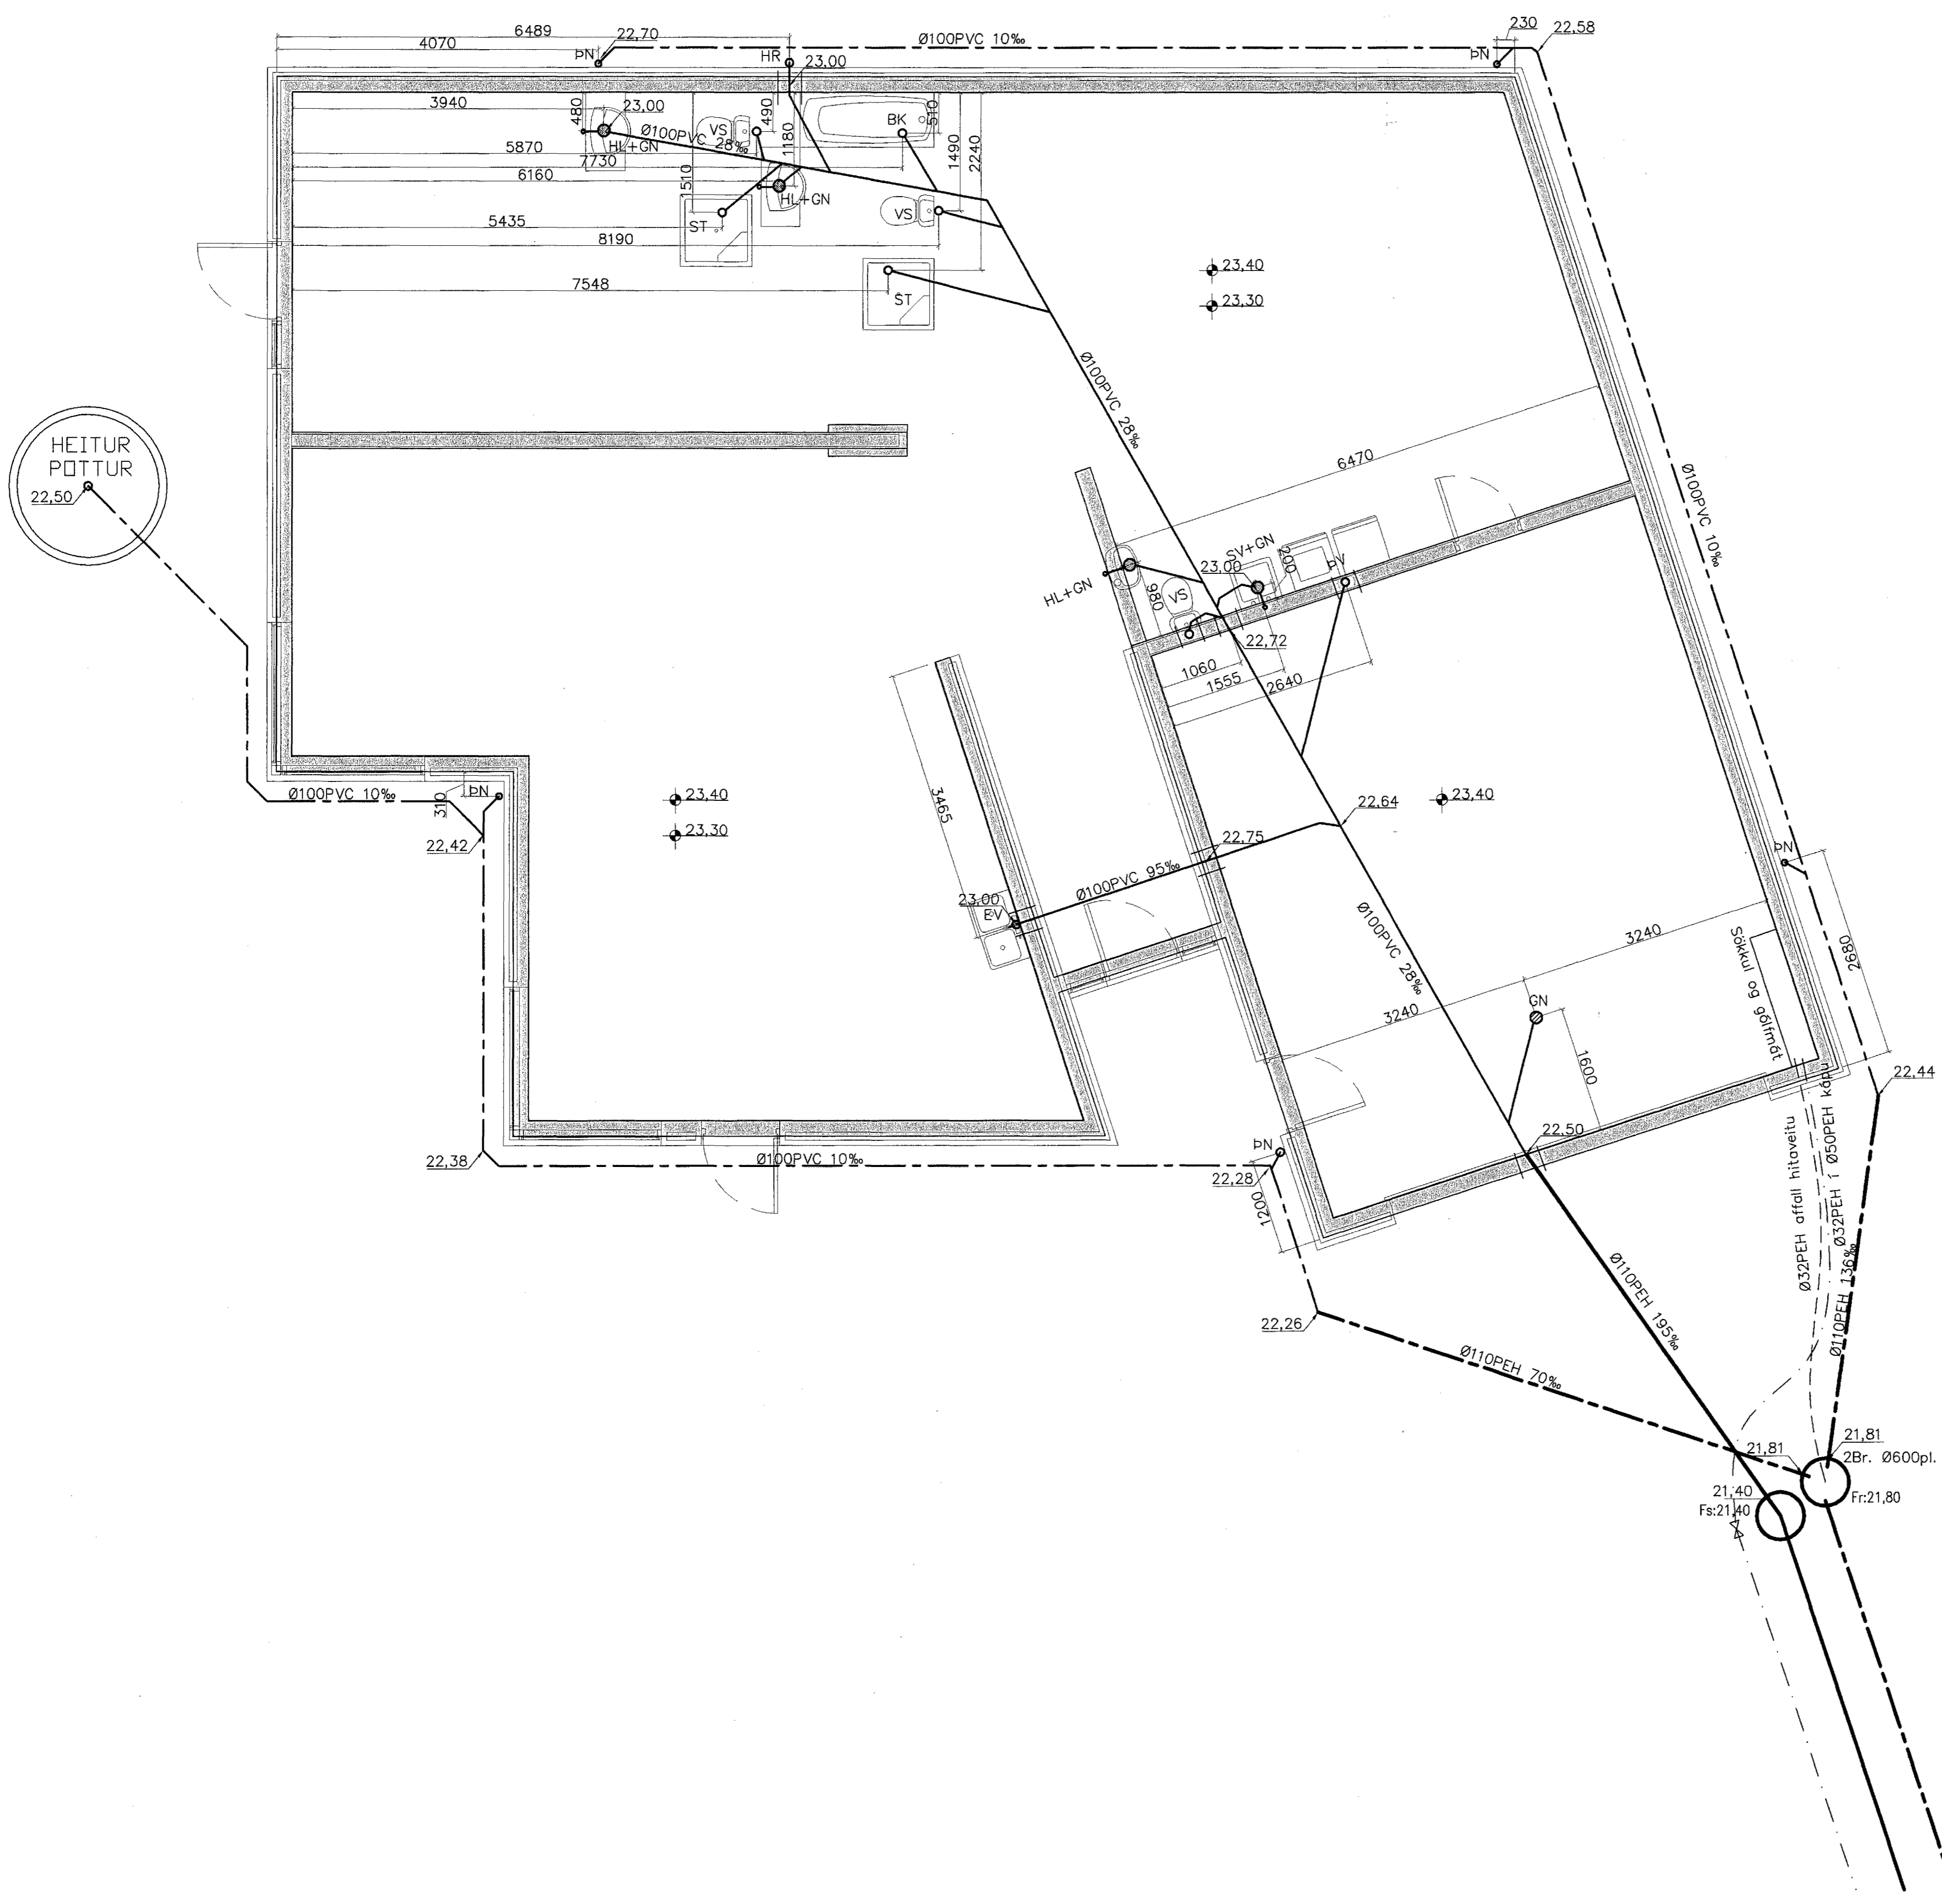


GRUNNMYND 1:50

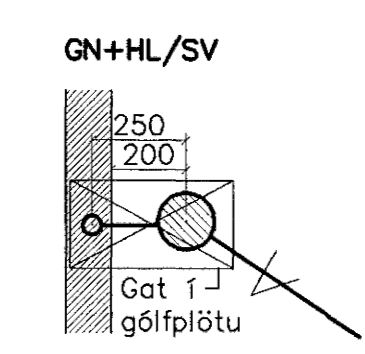


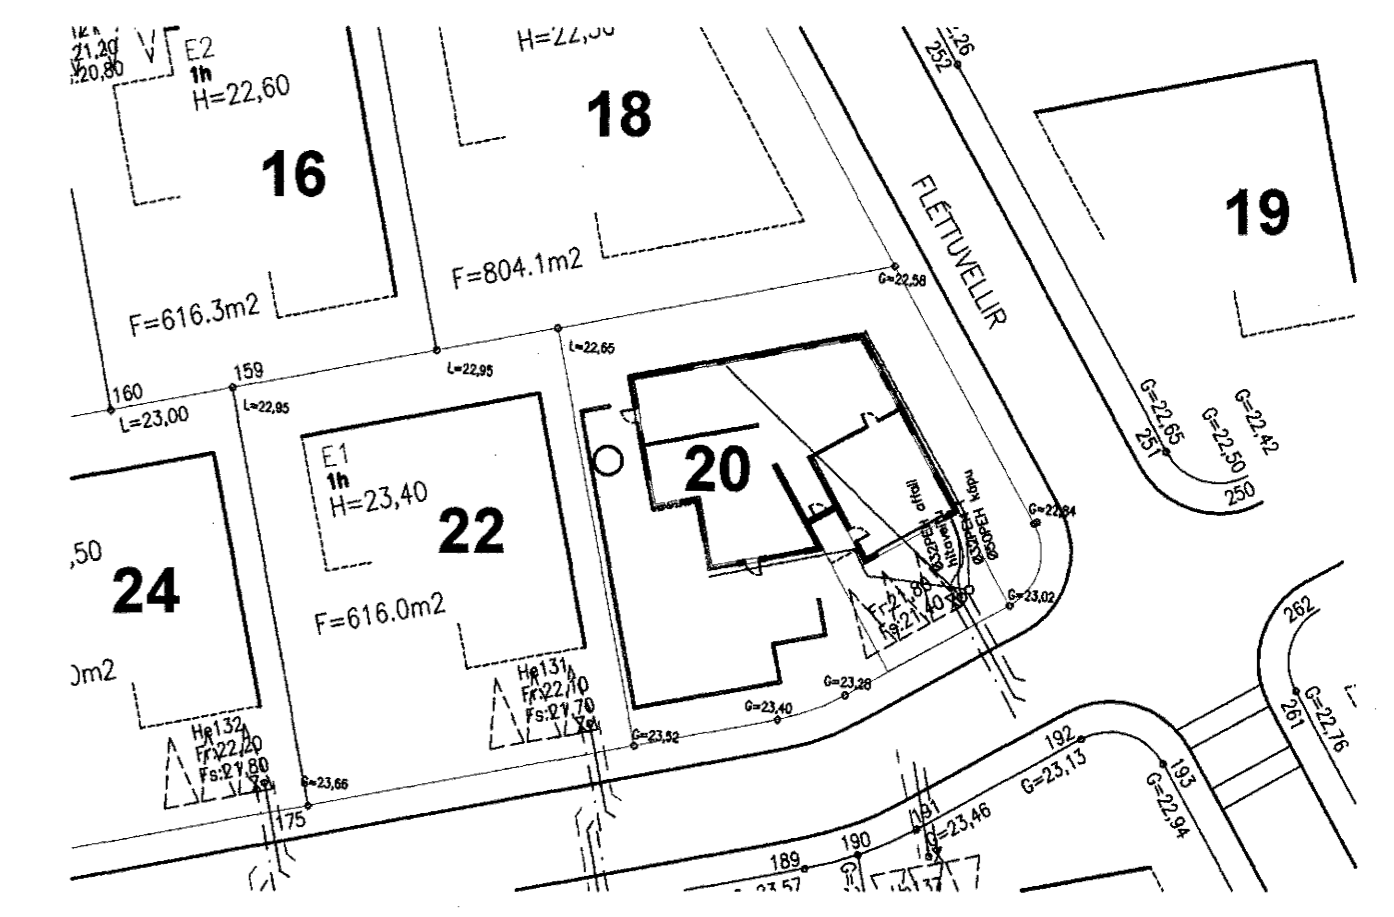

- |       |                      |                   |                   |                       |
|-------|----------------------|-------------------|-------------------|-----------------------|
| —     | Frárennslí plast     | BK: Baðkar        | SV: Skolvaskur    | SN: Svalandiurfall    |
| ---   | Frárennslí steypa    | ST: Steypibað     | pS: Þvagskál      | GK: Gólfkóti          |
| - - - | Regnvatn plást       | GN: Gólfniðurfali | pV: Þvottavél     | SA: Auka fallstammi   |
| - - - | Regnvatn steypa      | HL: Handlaug      | VS: Vatnssalerni  | SI: Fallstammi & nr.  |
| - - - | Jarðvatnslögn plást  | EV: Eldhúsvaskur  | GN: Gólfniðurfali | BR: Brunnur           |
| - - - | Jarðvatnslögn steypa | Up: Uppþvottavél  | pN: Þakniðurfali  | NB: Niðurfallsbrunnur |
| - - - | Kaldavatnshæimæð     |                   |                   | HR: Hreinsistötur     |

Allt efni í frárennslislagnum skal vera vottað af Rannsóknarstofnun Byggingariðnaðarins í samræmi við byggingarreglugerð og gildandi staðla.

Öll vinna og frágangur við frárennslislagnum skal vera í samræmi við ÍST 68 '2003. og aðra gildandi staðla og reglugerðir.

Uppgefnir kótar eru botnkótar röra,

Stokkar fyrir lagnum, (300x300) neðri brún skal vera 10cm undir uppgefnum botnkóta röra.

Sambýkkt þann  
26 OKT. 2006

Byggingafrulltrúinn í Hafnarfirði  
F.h. Sigurbjartur Halldórsson

Breytingar		FLETTUVELLIR 20, HAFNARFJ.	
Nr.	Dags. Nafn	Verkfræðistofa Þræinn & Benedikt	H.BS   T.BS   S.
1	24.07.06 BD	Laugavegi 178, 105 Rvk. Sími: 553 1770, 568 7775, Fax: 568-7701 Netfang: verkfræðistofa@verkfræðistofa.is	M 1:50/500 Nr. PJ01
		Lagnir í jörðu	Dags. okt '05 080149-3809

1 Reyndartekning samkv. málningum á staðnum