


DAGS.	NR.	BREYTINGAR	
15.09.06	A	breyting á hönnun samkvæmt nýjum mældum hæðum	hhp
04.10.06	B	girðing færð og pallur stækkaður hraunhleðsla stækkuð og minnkuð á öðrum stöð	kp

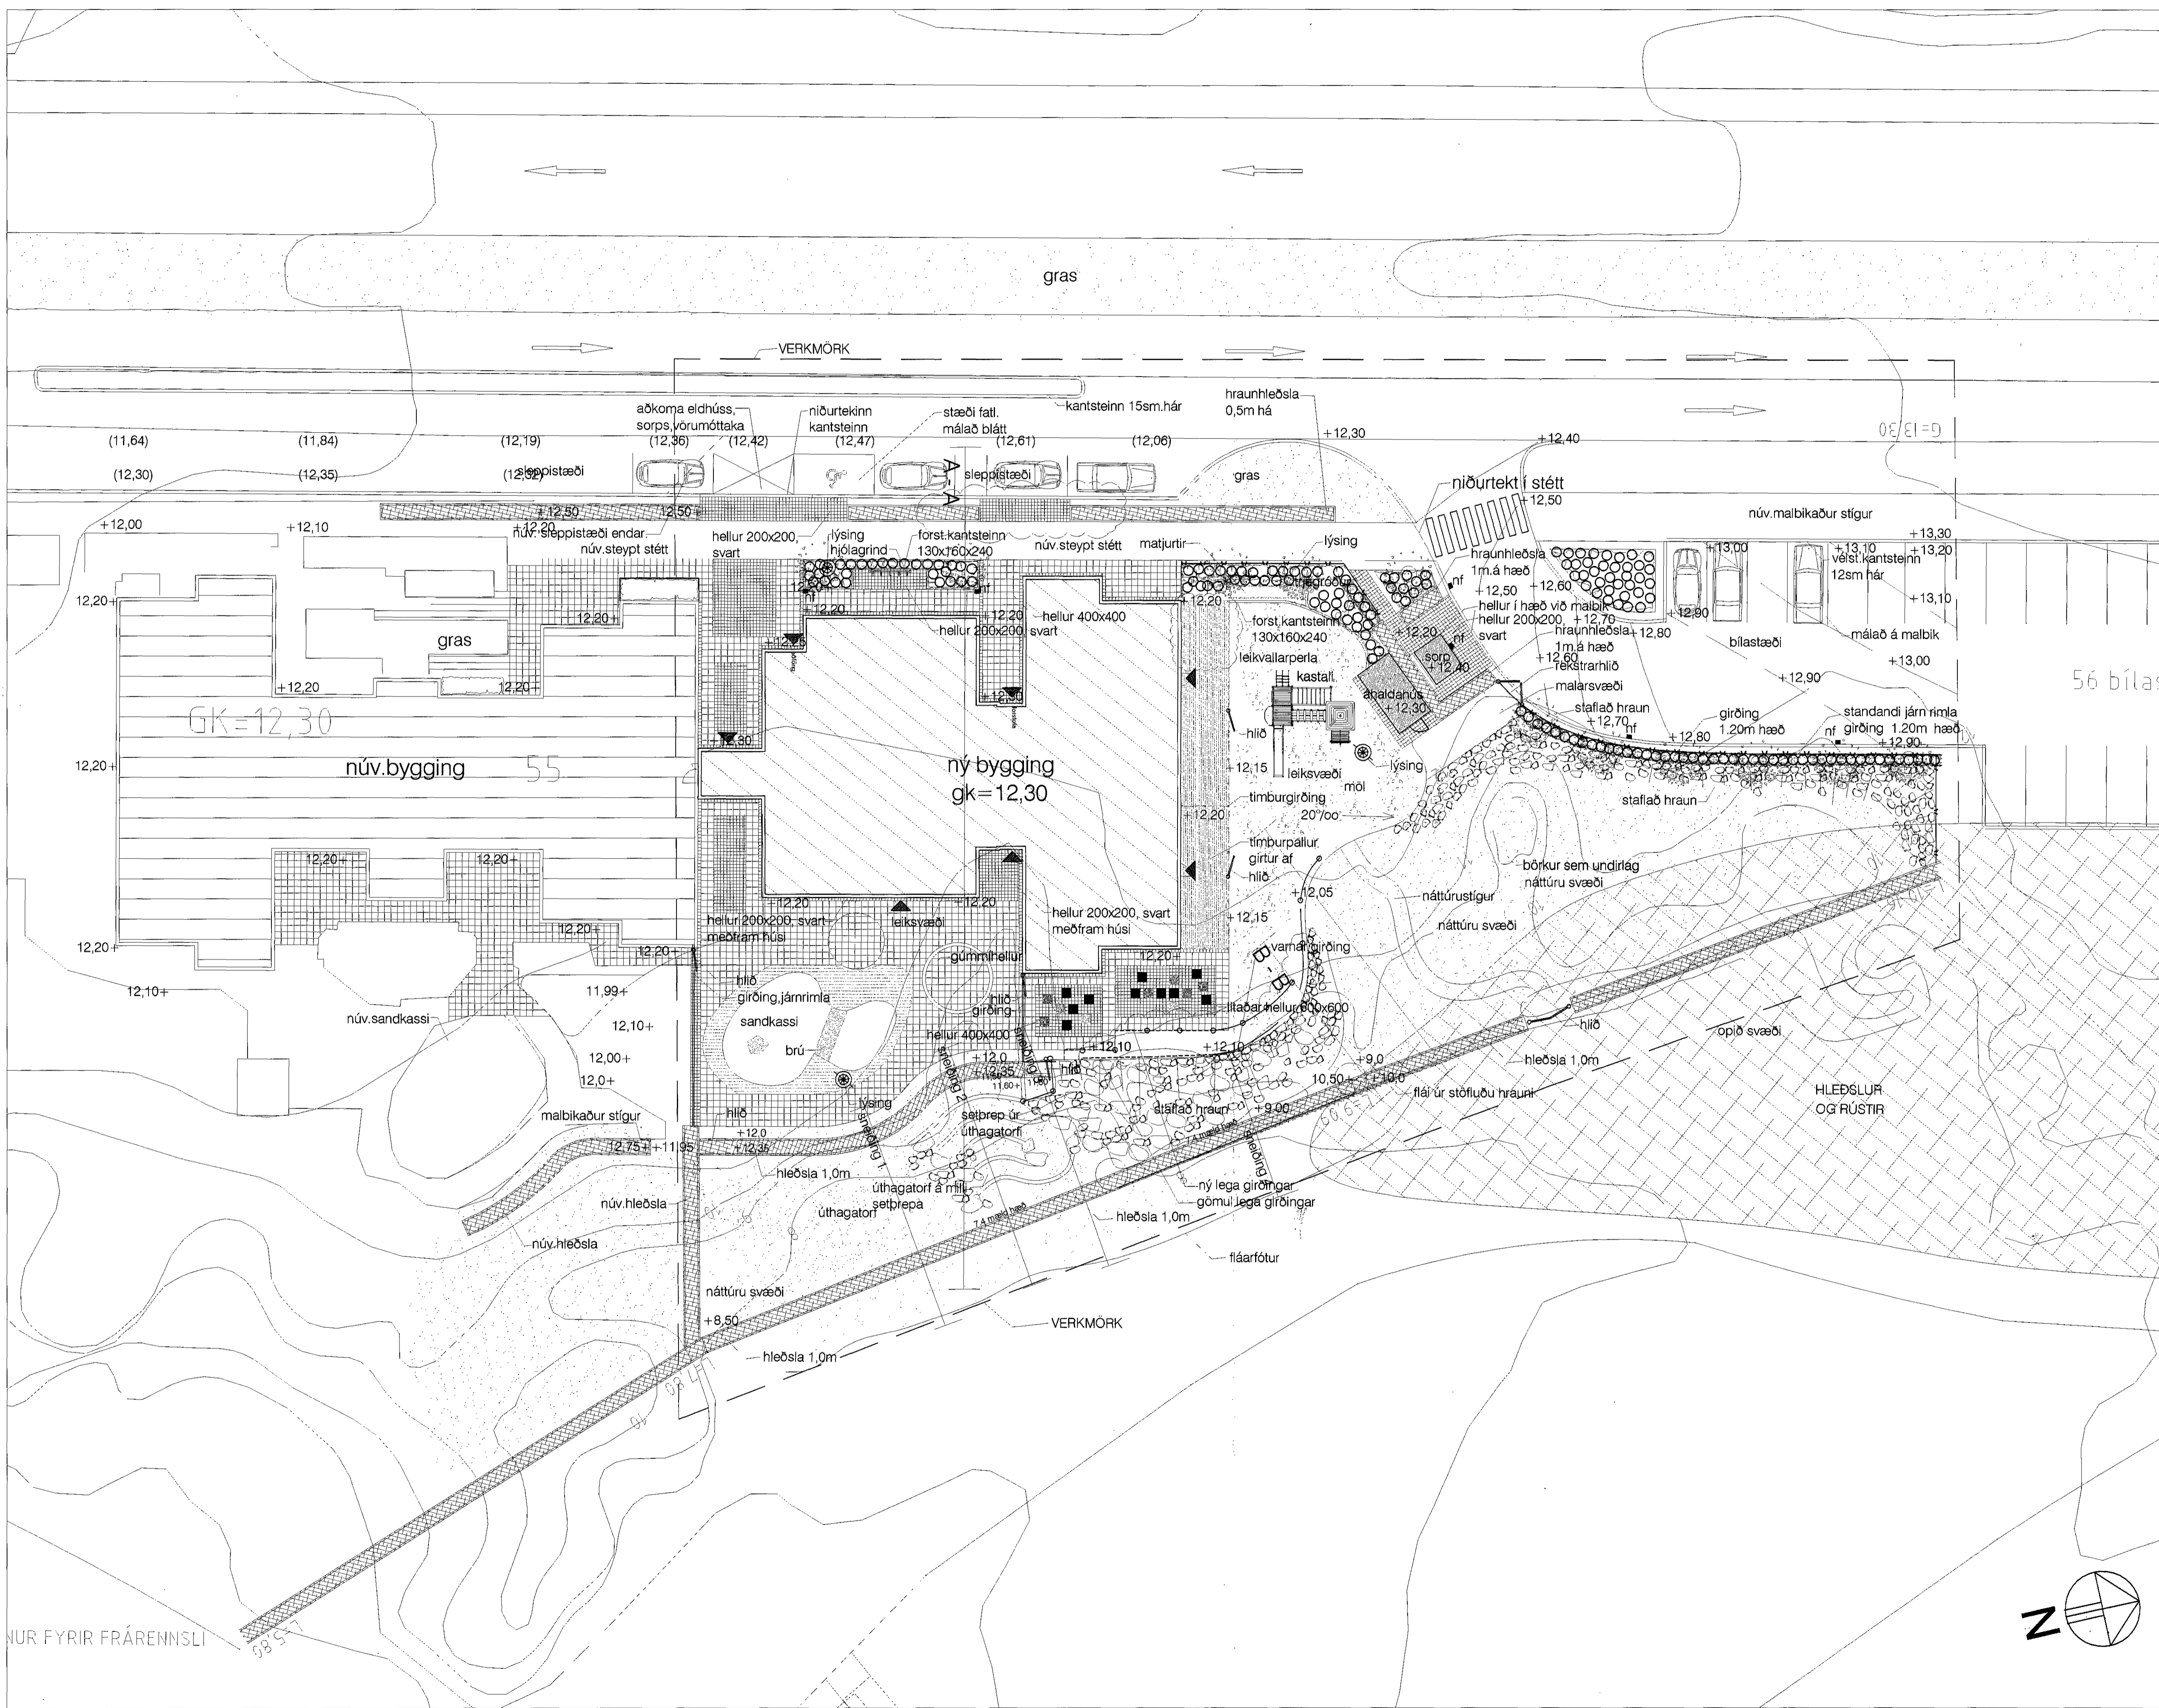


SKÝRINGAR

LYKILMYND

HEITI
Samþykkt þann 27 OKT. 2006 Byggingafulltrúinn í Hafnarfirði F.h. Sigurbjartur Halldórssen

VERK	HJALLI - STÆKKUN
VERKHLUTI	HJALLABRAUT 55, HAFNARFIRÐI
LÝSING	GRUNNMYND
MKV.	1:200
DAGS.	14.02.2006
HANNAÐ	PJ
TEIKNAD	kp

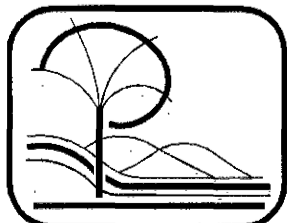
LANDARK
 PÉTUR JÓNSSON LANDSLAGSARKITEKT
 TEIKNISTOFA STÓRHÖFÐA 17
 SÍMI 667-7737 FAX 667-7736
 VNO. 05126hja
 TNR. 02B

NUR FYRIR FRÁRENNSLI