


Grunnmynd 1.hæðar

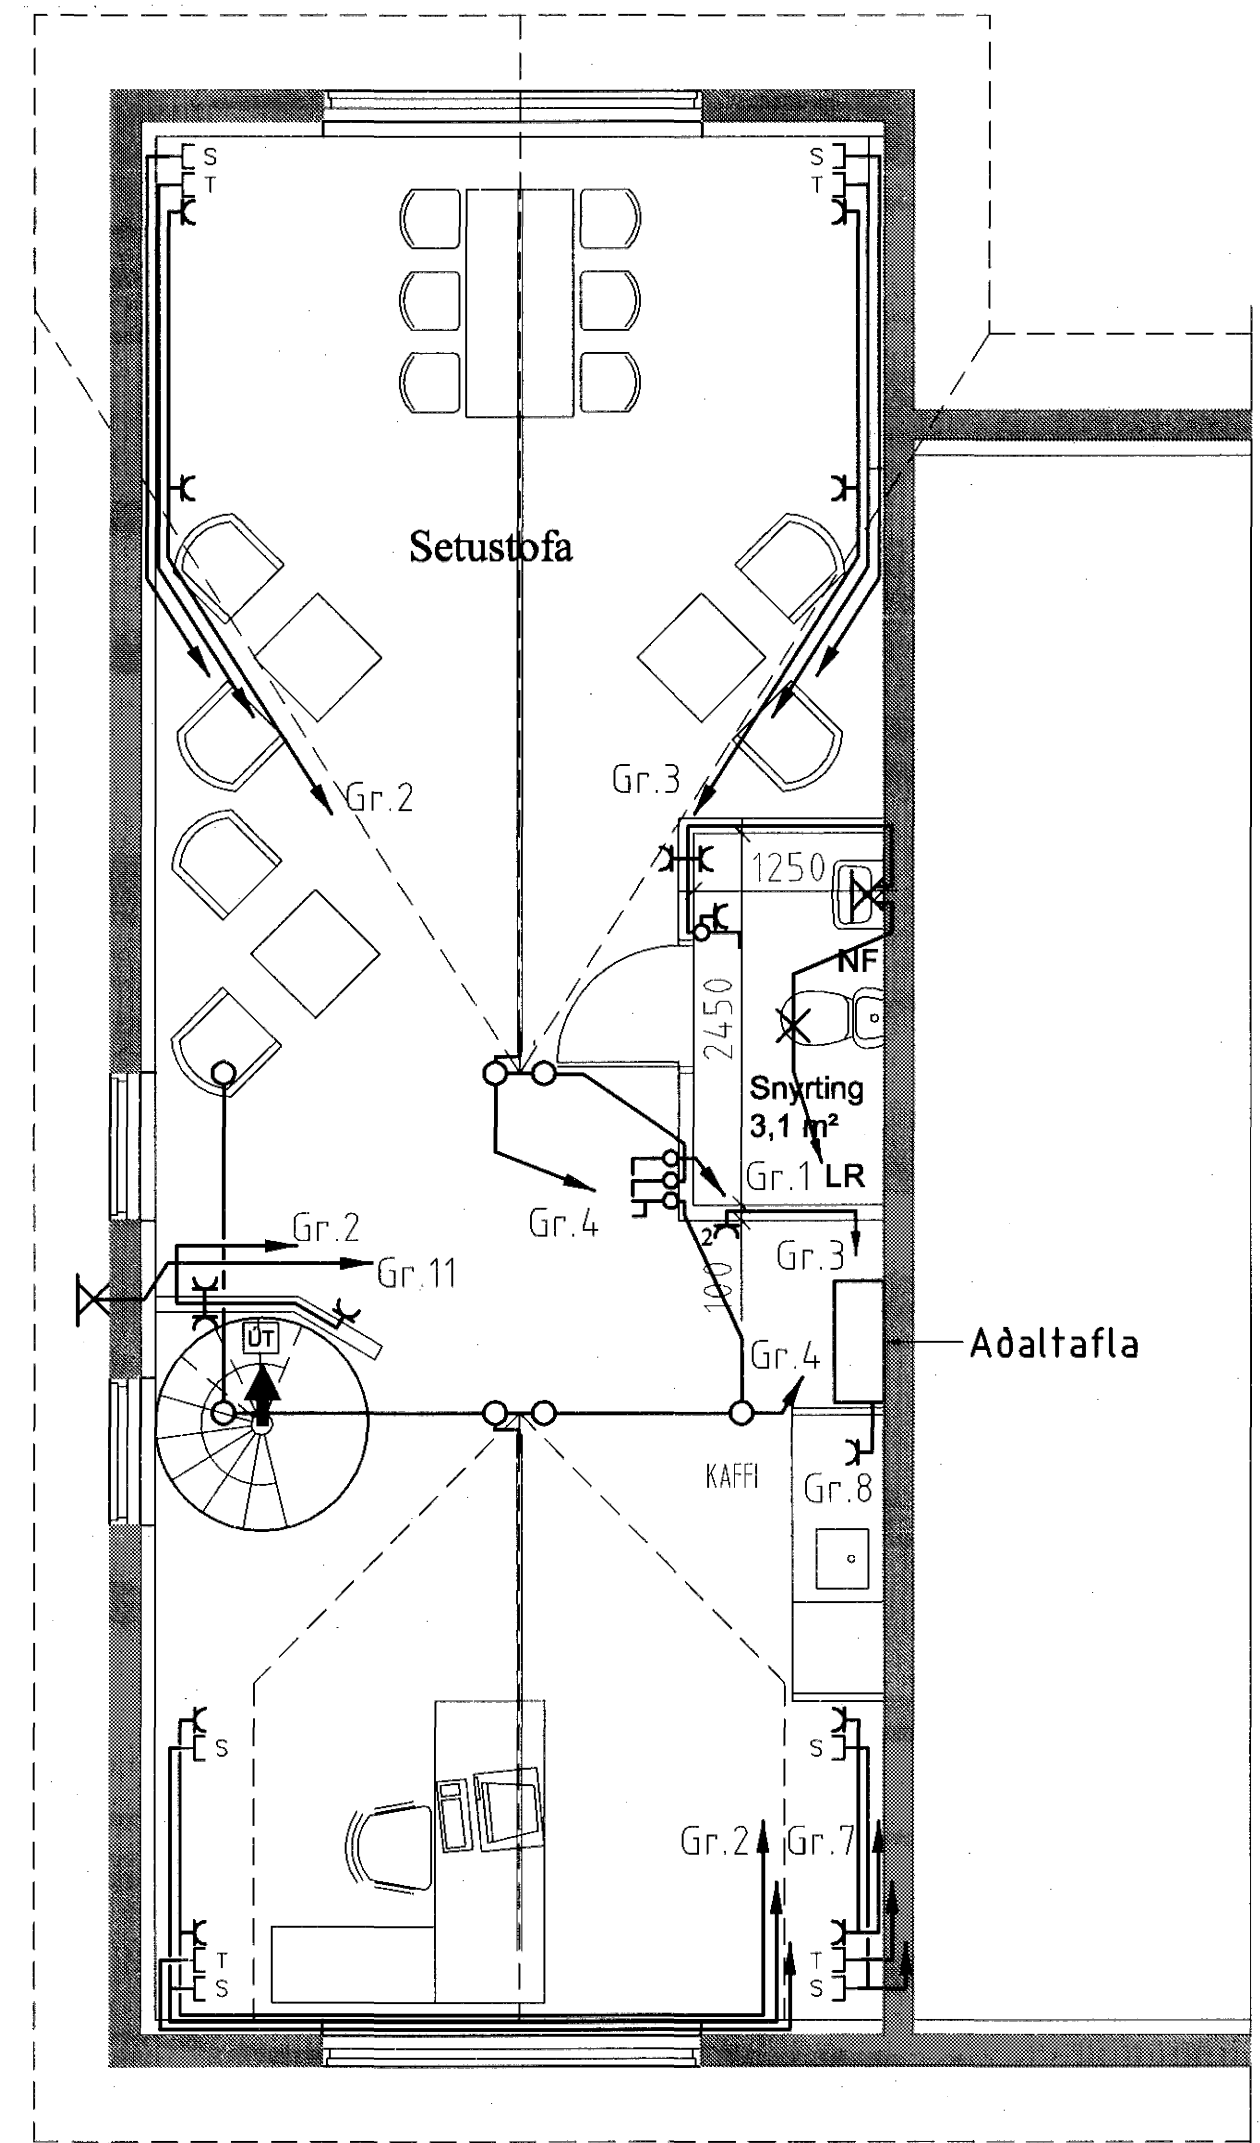

Grunnmynd 2.hæðar

*Handwritten notes:*  
 nsh -  
 30/10/06  
 [Signature]

|     |       |                 |  |  |  |  |   |  |
|-----|-------|-----------------|--|--|--|--|---|--|
|     |       |                 | <b>TEKNIÞJÓNUSTAN SF</b><br>Lágmála 5-108 Reykjavík<br>sími 581 3844 fax 581 4740<br>e-mail audunn@tth.is<br><i>[Signature]</i><br>250250-3989 |  | <b>Fornubúðir 8</b><br>Hafnarfirði<br>Grunnmynd 1 og 2.hæðar<br>Lágspennulagnir<br>Rafagnateikning |  | Hannað.: AK<br>Teikn.: AK<br>Kvarði.: 1:50<br>Nr.: 0505 | Dags.: apríl 05<br>Yfirfarið.:<br>Blað.: 1<br>Af.: 2 |
| A   | 11.05 | Reyndarteikning |  |  |  |  |   |  |
| Br. | Dags. | Breyting        |  |  |  |  |   |  |