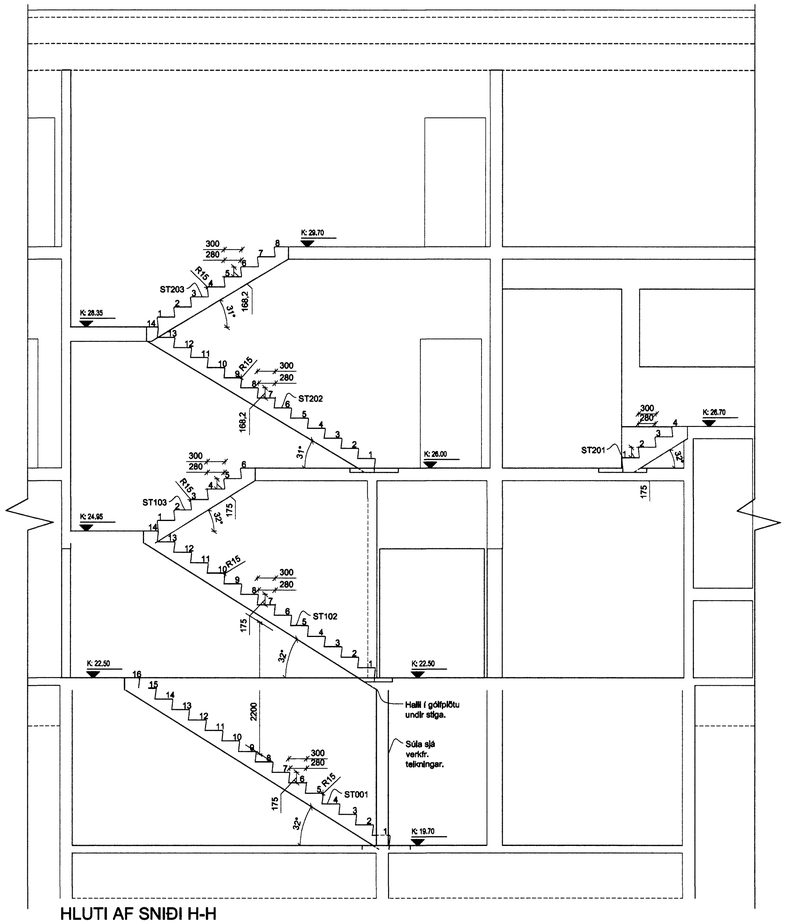

HLUTI AF SNIÐI H-H
MKV.: 1:50

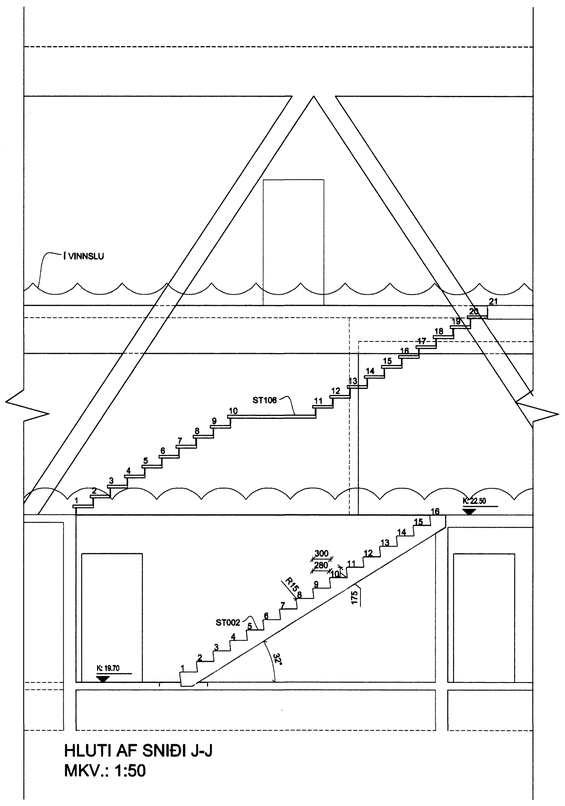

HLUTI AF SNIÐI J-J
MKV.: 1:50

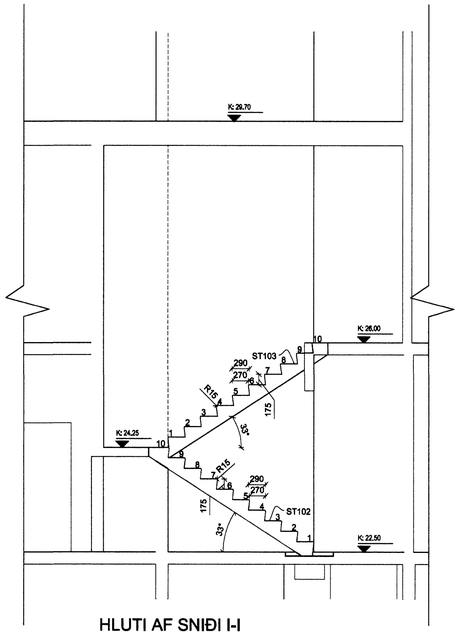

HLUTI AF SNIÐI I-I
MKV.: 1:50

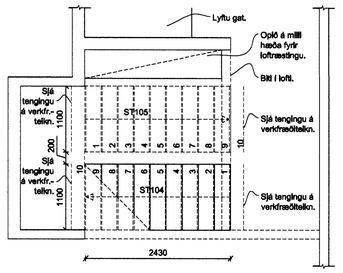

STIGAR ST104 & ST105
MKV.: 1:50

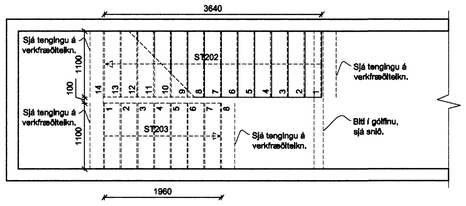

MKV.: 1:50

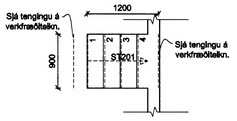

MKV.: 1:50

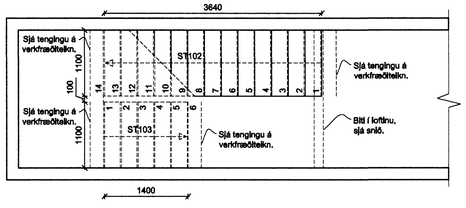

STIGAR ST102 & ST103
MKV.: 1:50

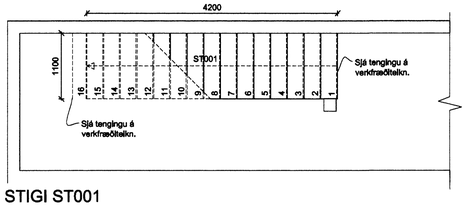

STIGI ST001
MKV.: 1:50

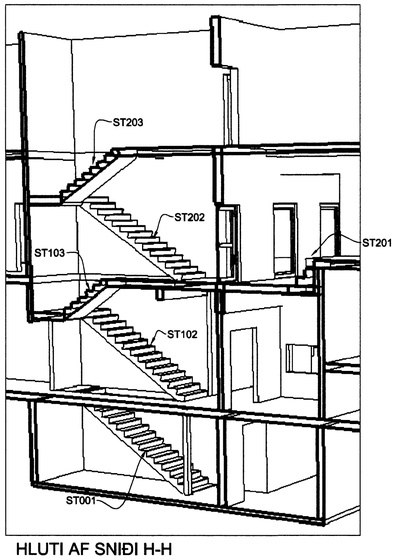

HLUTI AF SNIÐI H-H
MKV.: 3D

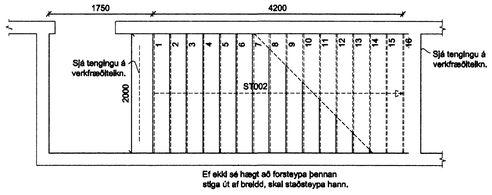

Ef ekki sé hægt að fórsteypa þennan stiga út af breidd, skal staðsteypa hann.

STIGI ST002
MKV.: 1:50

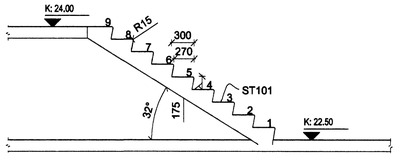

STIGI ST101 - SNIÐ
MKV.: 1:50

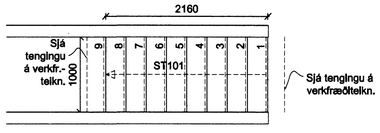

STIGI ST101
MKV.: 1:50

Öll mál eru í mm. Mælið ekki af teikningum. Öll mál athuguð á staðnum. Ósamræmi í teikningum og vafaatriði skal tilkynna arkitektum strax.

VIÐHENGI: —.dwg

Upprunalegur hönnuður: Batterið ehf.

Samþykkt þann
20 OKT. 2006
Byggingafulltrúinn í Hafnarfirði
F.h. Sigurbjartur Halldórsson

Útg.	Dags.	Teikn.	Breyting	Samþ. af verkkaupa	Dags.

FEÐGAR ehf.
byggingaverktakar
Fjóluhlíð 13 • 221 Hafnarfjörður
Sími 892 3490 • Fax 565 0483
Netfang fedgarehf@simnet.is

Fasteignafélag Hafnarfjarðar

SUNDMIÐSTÖÐ Á VÖLLUM

ÁSVELLIR 2 — **0617**
Landnúmer: 172880
Stgr. 0440-0020, Mhl. 01

VERKTEIKNINGAR

STEYPUTEIKNINGAR
Stigar

(24)-A&C-A04-001

MKV.: 1:50
TEIKNAÐ: SL
ÚTGÁFA DAGS: 11.10.2006
STOFN. DAGS: 04.10.2006

ÚTGÁFA 00

BATTERÍIÐ ARKITEKTAR
Jón Ólafur Ólafsson FAÍ
kt: 090658-4099
Sigurður Elíasson FAÍ
kt: 110457-2789
Sigurður Harðarson FAÍ
kt: 080446-3999
kt: 521291-1259
Trönuhrauni 1
220 Hafnarfirði
S: 54 54 700 F: 54 54 701
Netfang: batteri@arkitekt.is
Heimasíða: www.arkitekt.is

© BATTERÍIÐ EHF
ÖLL AFNOT OG AFRITUN TEIKNINGAR AÐ HLUTA EÐA Í HEILD ER HÁÐ SKRIFLEGU LEYFI HÖFUNDA