


SNID G-G
MKV: 1:100

Sjá verkfræðiteikningar fyrir aðkúl.


Sjá verkfræðiteikningar fyrir aðkúl.

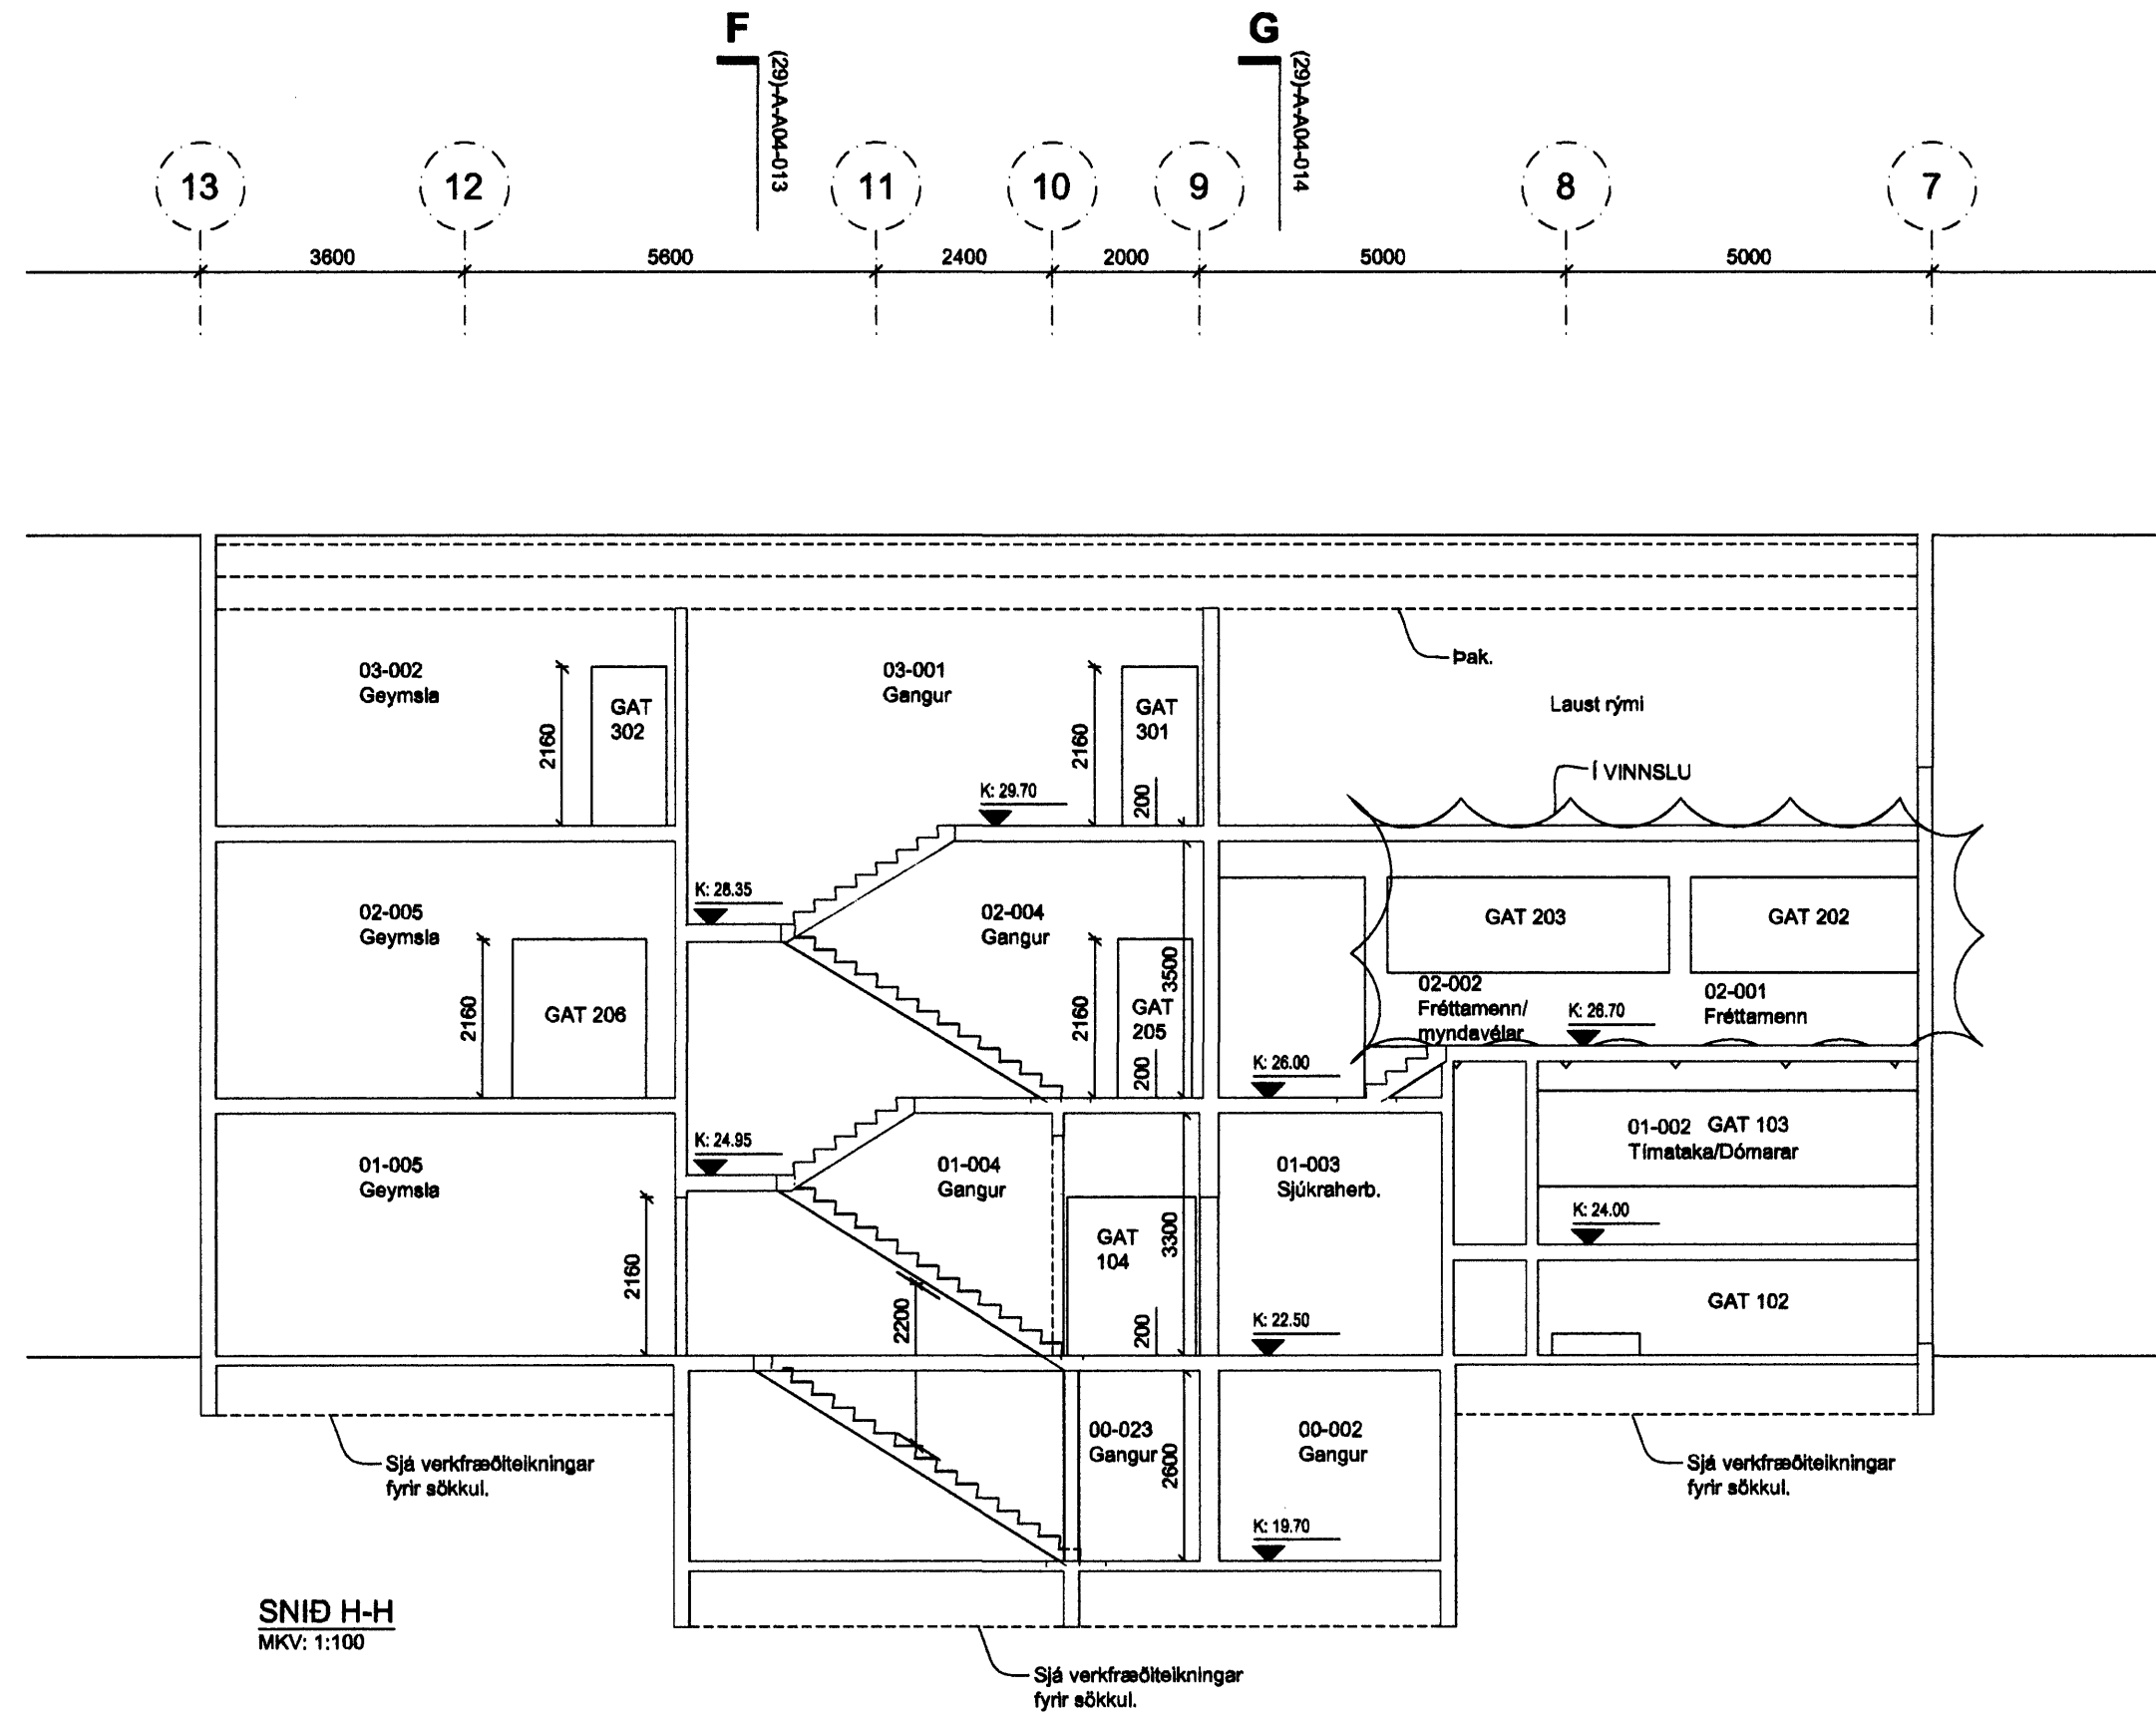

SNID H-H
MKV: 1:100


Sjá verkfræðiteikningar fyrir aðkúl.

Sjá verkfræðiteikningar fyrir aðkúl.

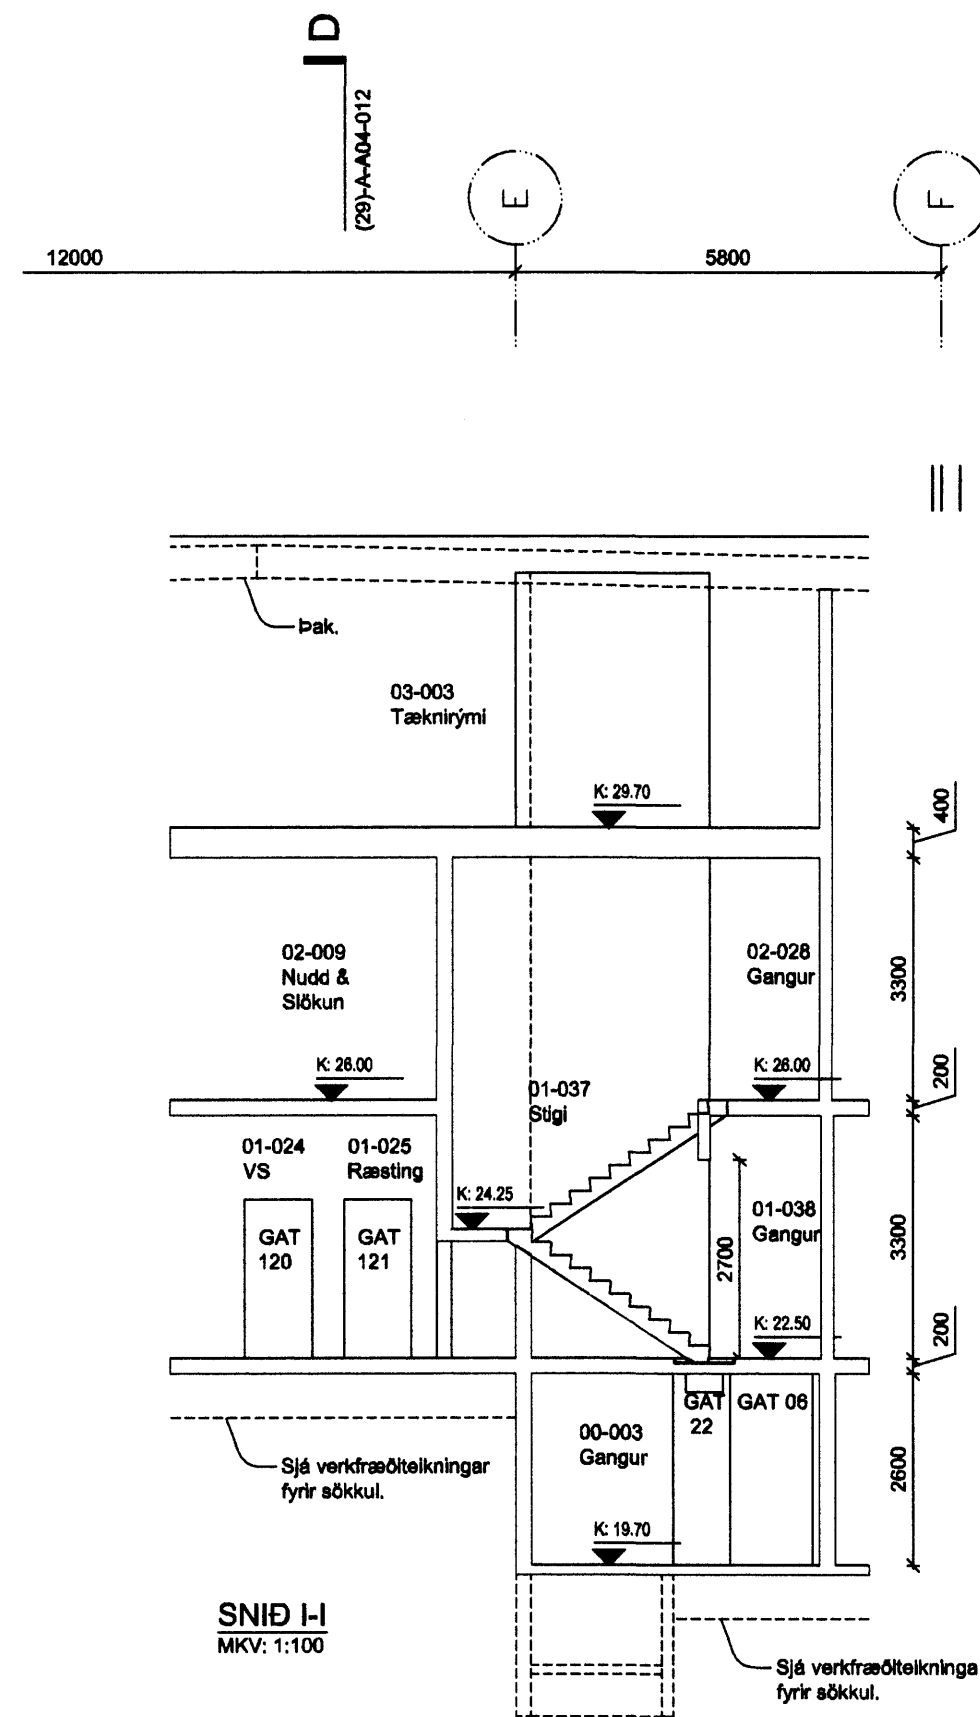

SNID I-I
MKV: 1:100

Sjá verkfræðiteikningar fyrir aðkúl.

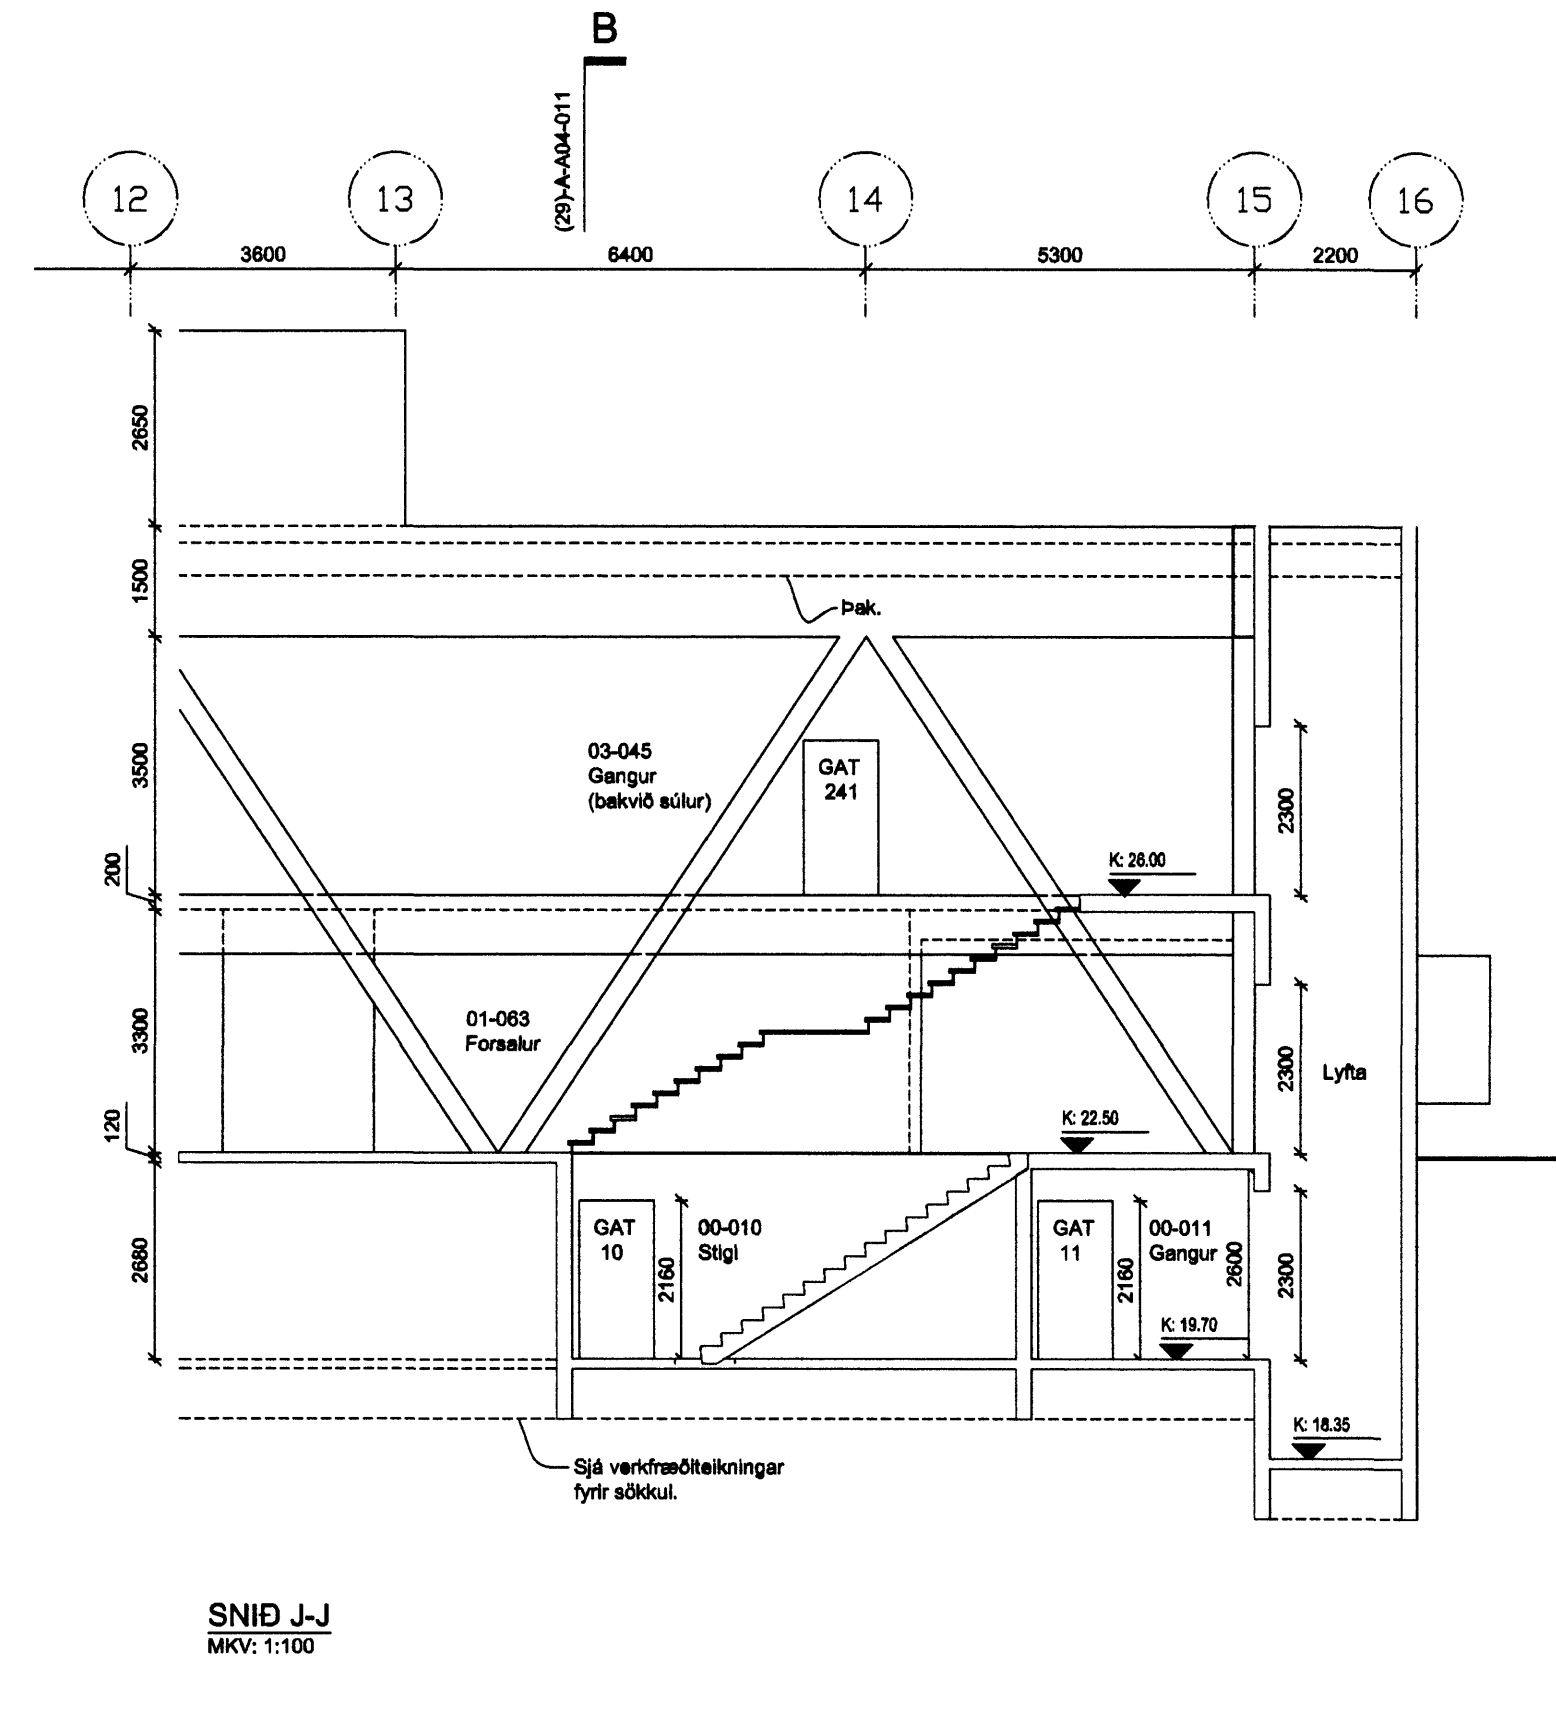

SNID J-J
MKV: 1:100

Sjá verkfræðiteikningar fyrir aðkúl.

Upprunalegur höfundur: Batteríið ehf.

SKÝRINGAR:
SJÁ LÍKA VERKTEIKNINGU STIGA (24)-SAM-A04-001

Samþykkt þann
20 OKT. 2006
Byggingafrulltrúinn í Hafnarfirði
Eh. Sigurbjartur Halldórsson

01.11.2006 SL Ný and H-H, I-I, J-J og breyting á snið G-G
00.29.08.2006 SL Fyrsta útgáfa
Útg. Dags. Teikn. Breyting Samp. af verkkaupa

FEÐGAR ehf.
Byggingaverktakar
Fyluhúsið 13 • 221 Hafnarfirður
Sími 892 3490 • Fax 565 0483
Netfang fedgareh@simnet.is

Fasteignafélag Hafnarfjarðar
SUNDMÍÐSTÖÐ Á VÖLLUM
ASVELLIR 2
Lendinúmer: 172880
Stgr. 0440-0020, Mhl. 01
VERKTEIKNINGAR
STEYPUKTEIKNINGAR
SNID
MKV.: 1:100
TEIKNAB: SL
ÚTGÁFA DAGS: 11.10.2006
STOFN. DAGS: 28.08.2006
(29)-SAM-A04-014
ÚTGÁFA 01

BATTERÍIÐ
Jón Ólafur Ólafsson FAI
Kt. 090656-4099
Stjórnur Einarsson FAI
Kt. 110457-2189
Stjórnur Ólafsson FAI
Kt. 653945-5993
Kt. 521291-1259
Trönurhlunni 1
220 Hafnarfirði
Sí: 54 54 700 F: 54 54 701
Netfang: batteri@arkitekt.is
Heimasíða: www.arkitekt.is
© BATTERÍIÐ EHF
ÖLL AÐNOT OG AFRITUN TERNINGAR AD HLUÐA EÐA Í HÉLD EÐA HAD BRÖFLUGU LEYFI HÖFUNDA