




SNID C-C  
MKV: 1:100

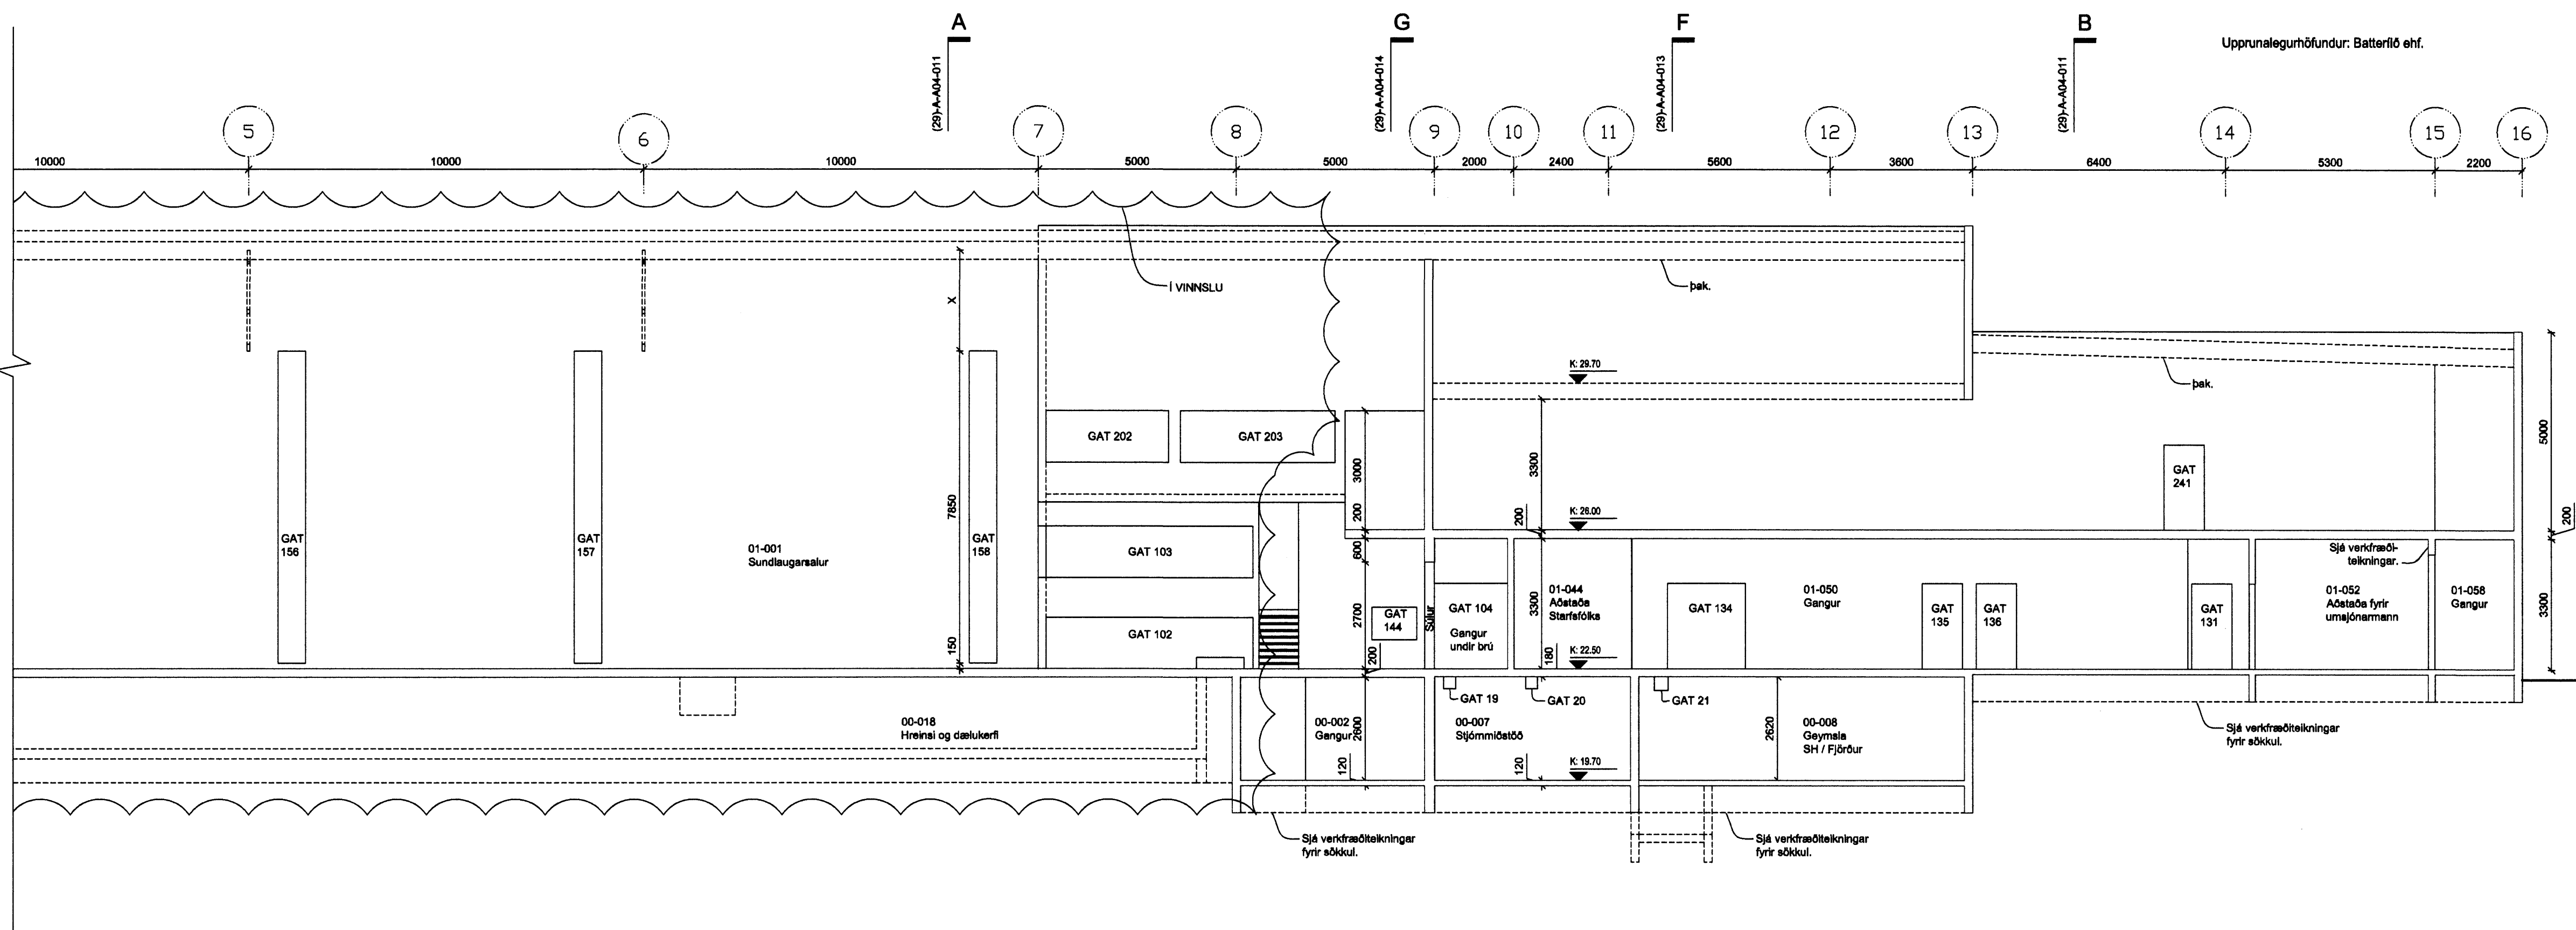

Upprunalegur höfundur: Batteríð ehf.

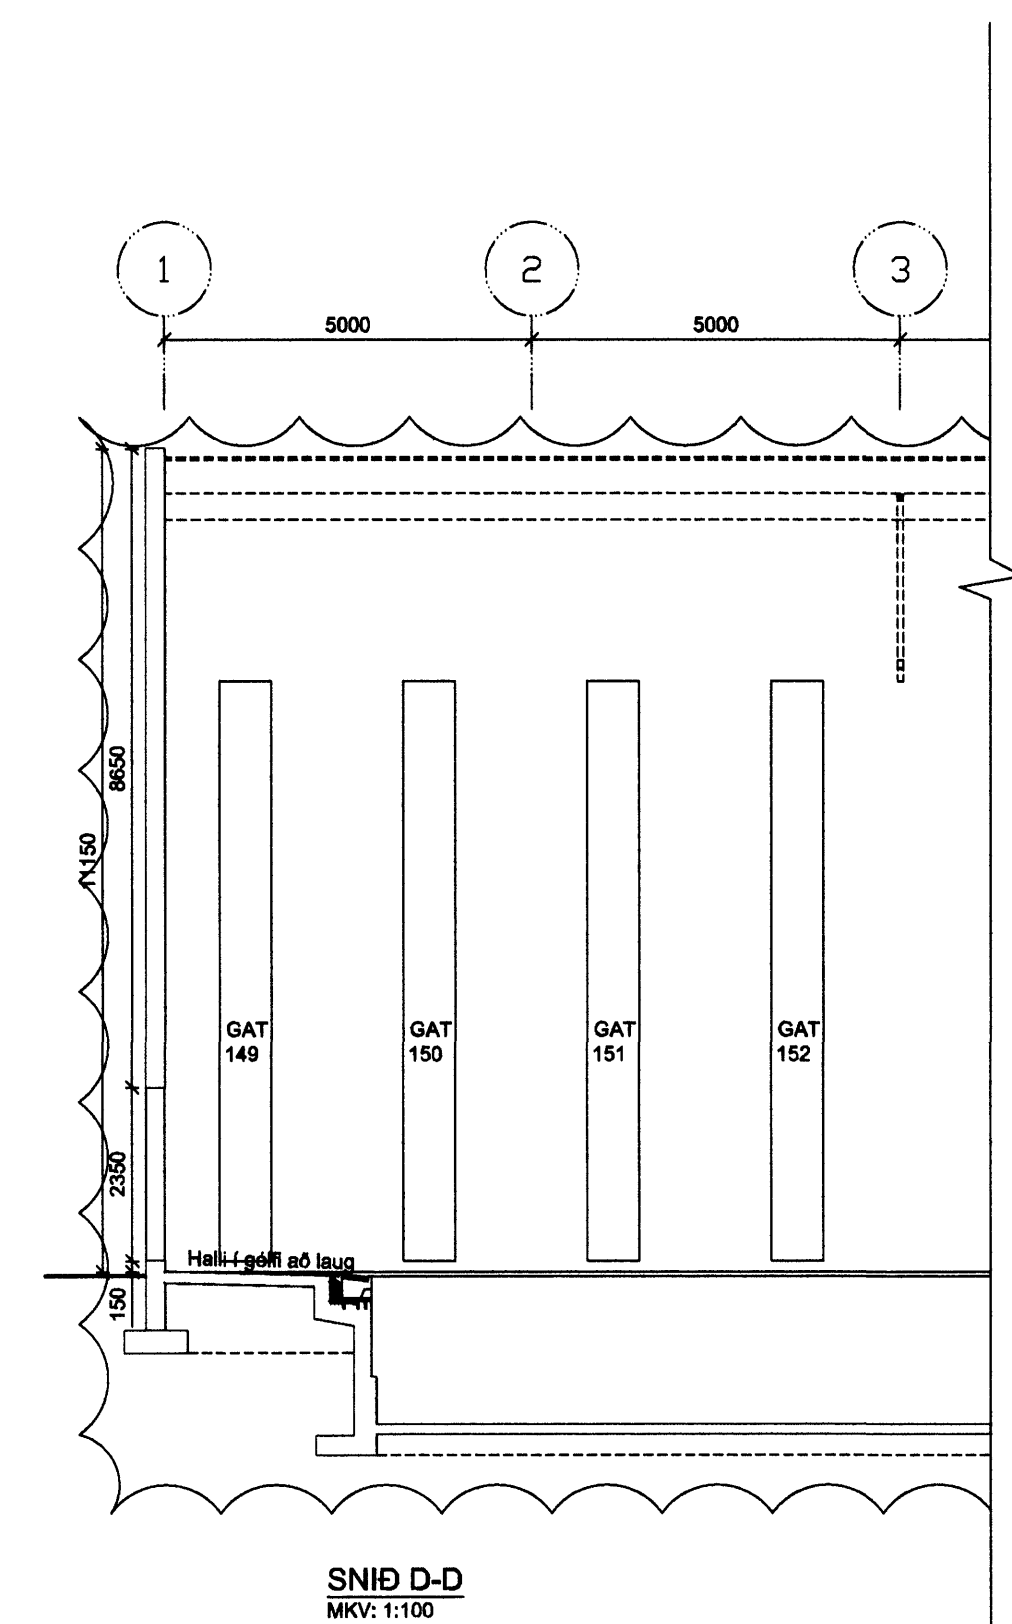

SNID D-D  
MKV: 1:100

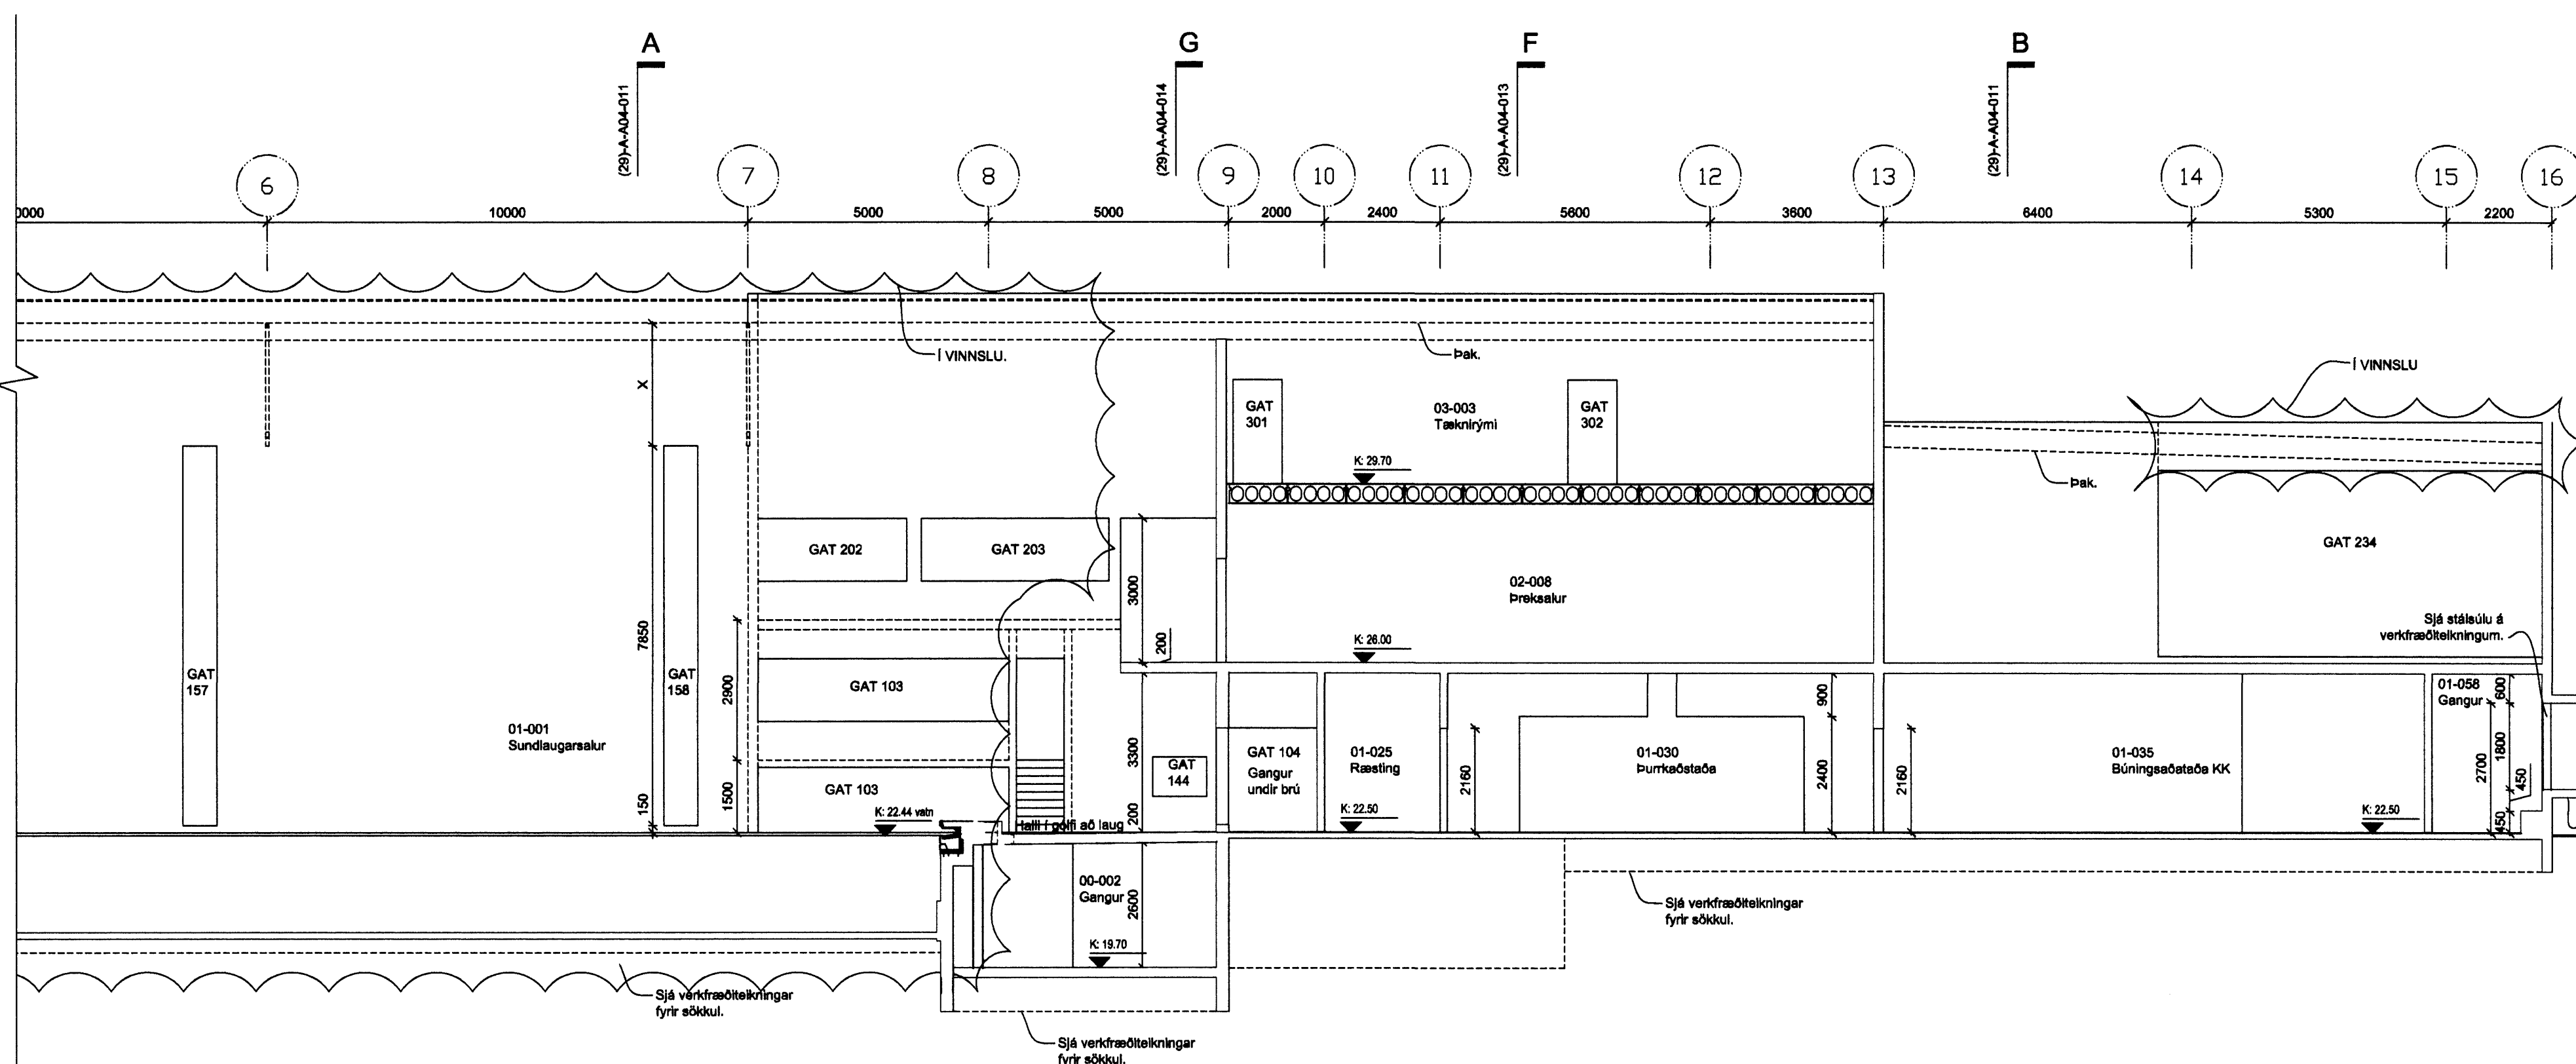

Samþykkt þann  
20. OKT. 2006  
Byggingafulltrúinn í Hafnarfirði  
Fh. Sigurbjartur Halldórsson

01.11.10.2006	SL	Þrjú snið D-D og breytingar á snið C-C
00.29.08.2006	SL	Fyrsta útgáfa
Útg. Daga.	Tekn.	Breyting
		Samþ. af verkkaupa

**FEDGAR**  
Byggingaverktakar  
Fjölublið 13 - 221 Hafnarfirður  
Sími 892 3490 - Fax 565 0483  
Netfang fedgarehf@simnet.is

Fasteignafélag Hafnarfirðar  
**SUNDMÍÐSTÖÐ Á VÖLLUM**  
0617  
ÁSVELLIR 2  
Landsnúmer: 172880  
Stgr. 0440-0020, Mhl. 01  
**VERKTEIKNINGAR**  
STEYPUKTEIKNINGAR  
SNID C-D  
MKV: 1:100  
TEIKNAD: SL  
ÚTGÁFA DAGS: 11.10.2006  
STOFN. DAGS: 28.08.2006

**BATTERÍÐ**  
Jón Ólafur Ólafsson FAI  
k: 090658-4099  
Sigrður Einarsson FAI  
k: 110457-3744  
Sigrður Ólafsson FAI  
k: 030442-3999  
k: 521291-1259  
Trénuhraun 1  
220 Hafnarfjörri  
S: 54 54 700 F: 54 54 701  
Netfang: batteri@arkitekt.is  
Heimasíða: www.arkitekt.is