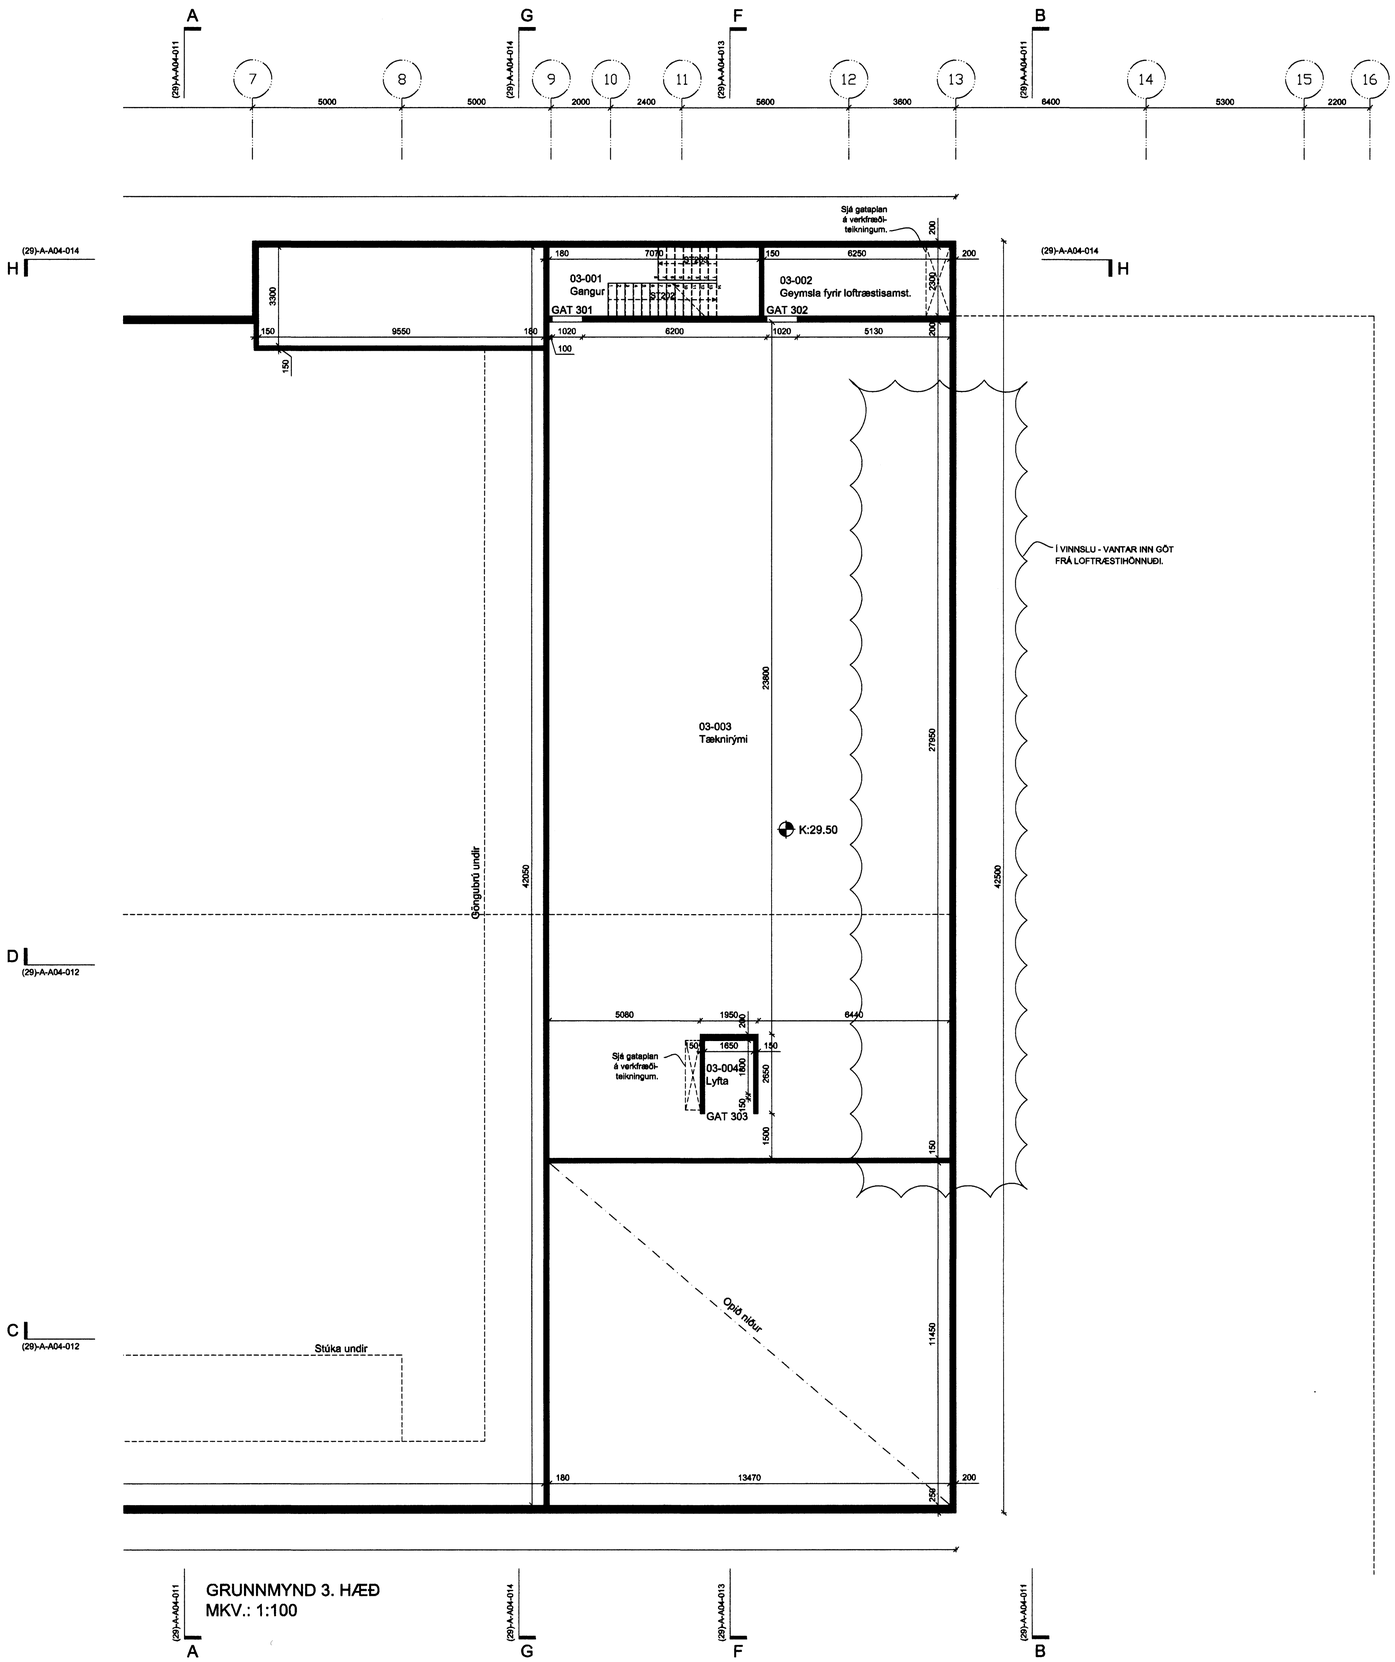

Upprunalegurhöfundur: Batterlið ehf.

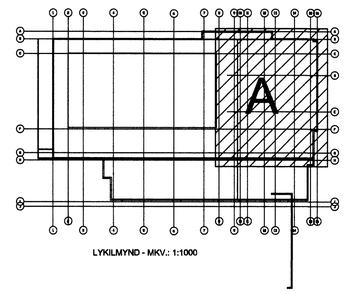

LYKILMYND - MKV.: 1:1000

SKÝRINGAR / GÖT:

GAT NO	BREIDD	HÆÐ	BOTN KVÓTI	ATH.
GAT 301	1020mm	2160mm	29.50	
GAT 302	1020mm	2160mm	29.50	
GAT 303	1650mm	2300mm	29.50	
GAT 304	Laust nr.	-	-	

Samþykkt þann
20 OKT. 2006
Byggingafulltrúinn í Hafnarfirði
F.h. Sigurbjartur Halldórsson

Útg.	Dags.	Teikn.	Breyting	Samþ. af verkkaupa	Dags.

FEDGAR ehf.
byggingaverktakar
Fjóluhlíð 13 • 221 Hafnarfjörður
Sími 892 3490 • Fax 565 0483
Netfang fedgarehf@simnet.is

Fasteignafélag Hafnarfjarðar

SUNDMIÐSTÖÐ Á VÖLLUM

ÁSVELLIR 2 — **0617**

Landnúmer: 172880
Stgr. 0440-0020, Mhl. 01

VERKTEIKNINGAR

STEYPUTEIKNINGAR

(29)-A-A04-009

MKV.: 1:100
TEIKNAÐ: SL
ÚTGÁFA DAGS: 11.10.2006
STOFN. DAGS: 11.07.2006

ÚTGÁFA 00

BATTERIÐ ARKITEKTAR

Jón Ólafur Ólafsson FAÍ
kt: 090658-4099

Sigurður Einarsson FAÍ
kt: 110457-2789

Sigurður Harðarson FAÍ
kt: 030446-3999

kt: 521291-1259
Trönuhrauni 1
220 Hafnarfirði

S: 54 54 700 F: 54 54 701
Netfang: batteri@arkitekt.is
Heimasíða: www.arkitekt.is

© BATTERIÐ EHF
ÖLL AFNOT OG AFRITUN TEIKNINGAR AÐ HLUTA EÐA Í HEILD ER HÁÐ SKRIFLEGU LEYFI HÖFUNDA

VIÐHENGI: 0617-G-...dwg