
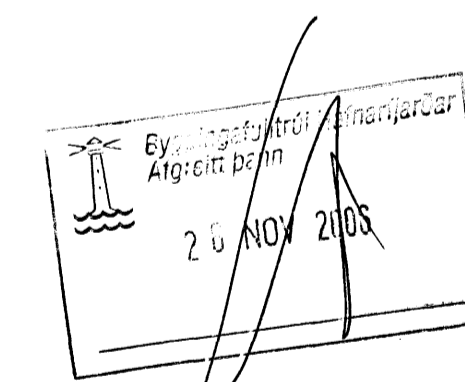


Ofnatafla											
Norðurbakki 3 3.hæð	VARMAPÖRF pr ofn	MESTU MÁL (MM)			AFKÖST (W) (80-40°C)	TENGING	OFNLOKI	STILLING	OFNA TEGUND	OFNA FESTING	GERÐ
		LENGD	HÆÐ	ÞYKKT							
350	1.417	2100	280	95		A - B	Túrloki - RA-N 10	2,5	Runtal	Í gólf	
351 - 363 - 375	580	1200	700	30		A - B	Túrloki - RA-N 10	2	Runtal	Í vegg	
359 - 371	580	1200	700	30		C - D	Túrloki - RA-N 10	2	Runtal	Í vegg	
352 - 358 - 364 - 370 - 376	1.545	1400	700	95		A - B	Túrloki - RA-N 10	3	Runtal	Í gólf	
353 - 360 - 365 - 372 - 377 - 384 - 385	500	600	1200			E - F	Vatnshitast. retúrloki	1	Handklæðaofn	Í vegg	
354 - 366 - 390	982	1600	700	95		C - D	Túrloki - RA-N 10	2	Runtal	Í gólf	
355 - 362 - 367 - 374 - 378	1.375	1300	700	95		C - D	Túrloki - RA-N 10	2,5	Runtal	Í gólf	
356	1.634	2400	280	95		C - D	Túrloki - RA-N 10	3	Runtal	Í gólf	
380	1.314	1400	700	95		A - B	Túrloki - RA-N 10	2,5	Runtal	Í vegg	
361 - 373	2.105	2500	350	95		A - B	Túrloki - RA-N 10	3,5	Runtal	Í gólf	
368 - 379	2.105	2500	350	95		C - D	Túrloki - RA-N 10	3,5	Runtal	Í gólf	
381	925	1000	700	95		A - B	Túrloki - RA-N 10	1,5	Runtal	Í gólf	
382	1.420	1200	350	180		A - B	Túrloki - RA-N 10	2,5	Runtal	Í gólf	
383	2.036	1700	350	180		A - B	Túrloki - RA-N 10	3	Runtal	Í gólf	
386	1.122	2800	280	95		C - D	Túrloki - RA-N 10	3	Runtal	Í gólf	
387	2.349	2800	350	95		A - B	Túrloki - RA-N 10	4	Runtal	Í gólf	
388	2.015	1700	350	95		C - D	Túrloki - RA-N 10	3	Runtal	Í gólf	
389	777	1000	700	95		C - D	Túrloki - RA-N 10	1,5	Runtal	Í gólf	
Samtals 3.hæð Norðurbakki 3		47.375									

Ofnatafla											
Norðurbakki 3 4.hæð	VARMAPÖRF pr ofn	MESTU MÁL (MM)			AFKÖST (W) (80-40°C)	TENGING	OFNLOKI	STILLING	OFNA TEGUND	OFNA FESTING	GERÐ
		LENGD	HÆÐ	ÞYKKT							
450	1.417	2100	280	95		A - B	Túrloki - RA-N 10	2,5	Runtal	Í gólf	
451 - 463 - 475	580	1200	700	30		A - B	Túrloki - RA-N 10	2	Runtal	Í vegg	
459 - 471	580	1200	700	30		C - D	Túrloki - RA-N 10	2	Runtal	Í vegg	
452 - 458 - 464 - 470 - 476	1.545	1400	700	95		A - B	Túrloki - RA-N 10	3	Runtal	Í gólf	
453 - 460 - 465 - 472 - 477 - 484 - 485	500	600	1200			E - F	Vatnshitast. retúrloki	1	Handklæðaofn	Í vegg	
454 - 466 - 490	982	1600	700	95		C - D	Túrloki - RA-N 10	2	Runtal	Í gólf	
455 - 462 - 467 - 474 - 478	1.375	1300	700	95		C - D	Túrloki - RA-N 10	2,5	Runtal	Í gólf	
456	1.634	2400	280	95		C - D	Túrloki - RA-N 10	3	Runtal	Í gólf	
480	1.314	1400	700	95		A - B	Túrloki - RA-N 10	2,5	Runtal	Í vegg	
461 - 473	2.105	2500	350	95		A - B	Túrloki - RA-N 10	3,5	Runtal	Í gólf	
468 - 479	2.105	2500	350	95		C - D	Túrloki - RA-N 10	3,5	Runtal	Í gólf	
481	925	1000	700	95		A - B	Túrloki - RA-N 10	1,5	Runtal	Í gólf	
482	1.420	1200	350	180		A - B	Túrloki - RA-N 10	2,5	Runtal	Í gólf	
483	2.036	1700	350	180		A - B	Túrloki - RA-N 10	3	Runtal	Í gólf	
486	1.122	2800	280	95		C - D	Túrloki - RA-N 10	3	Runtal	Í gólf	
487	2.349	2800	350	95		A - B	Túrloki - RA-N 10	4	Runtal	Í gólf	
488	2.015	1700	350	95		C - D	Túrloki - RA-N 10	3	Runtal	Í gólf	
489	777	1000	700	95		C - D	Túrloki - RA-N 10	1,5	Runtal	Í gólf	
Samtals 4.hæð Norðurbakki 3		47.375									

Ofnatafla											
Norðurbakki 3 5.hæð	VARMAPÖRF pr ofn	MESTU MÁL (MM)			AFKÖST (W) (80-40°C)	TENGING	OFNLOKI	STILLING	OFNA TEGUND	OFNA FESTING	GERÐ
		LENGD	HÆÐ	ÞYKKT							
500	1.314	1300	630	95		A - B	Túrloki - RA-N 10	2	Runtal	Á vegg	
501	1.500	1400	630	95		A - B	Túrloki - RA-N 10	2	Runtal	Á vegg	
502	500	600	1200			E - F	Vatnshitast. retúrloki	1	Handklæðaofn	Í vegg	
503	500	600	1200			E - F	Vatnshitast. retúrloki	1	Handklæðaofn	Í vegg	
504	1.500	1400	630	95		A - B	Túrloki - RA-N 10	2	Runtal	Á vegg	
Samtals 5.hæð Norðurbakki 3		5.314									

Miðað skal ofnasterðir við $\Delta t = 40^\circ C$

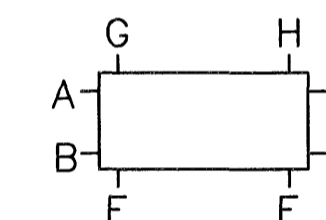

Þorgerður Þorvaldsdóttir

ÓTGÁFA	DAGSETNING	TEIKNAD	YFIRFARID	SAMBÝKKT
EDLI BREYTINGAR				
HANNAÐ:	GP/G	DAGS.:	19.10.2006	
TEIKNAD:	GP/G	KVARDI:	-	
YFIRF.:		VERK NR.:	5275	
SKRÁ:	p-91-04.dwg	TEIKN.NR.:	P-91-06	
SAMP.:	<i>[Signature]</i>		090954-2459	

FRUMSTÆRÐ BLAÐS A1
BLAÐSTÆRÐ A3, MINNKUN 1:2

Norðurbakki 1 og 3

Hitakerfi
Ofnatafla



BORGARTÚNI 17 - 105 REYKJAVÍK NETFANG: fjarhitun@fjarhitun.is
SÍMI 562 8955 - FAX 562 8950 VEFSAÐA: www.fjarhitun.is
KENNITALA: 700186-1849