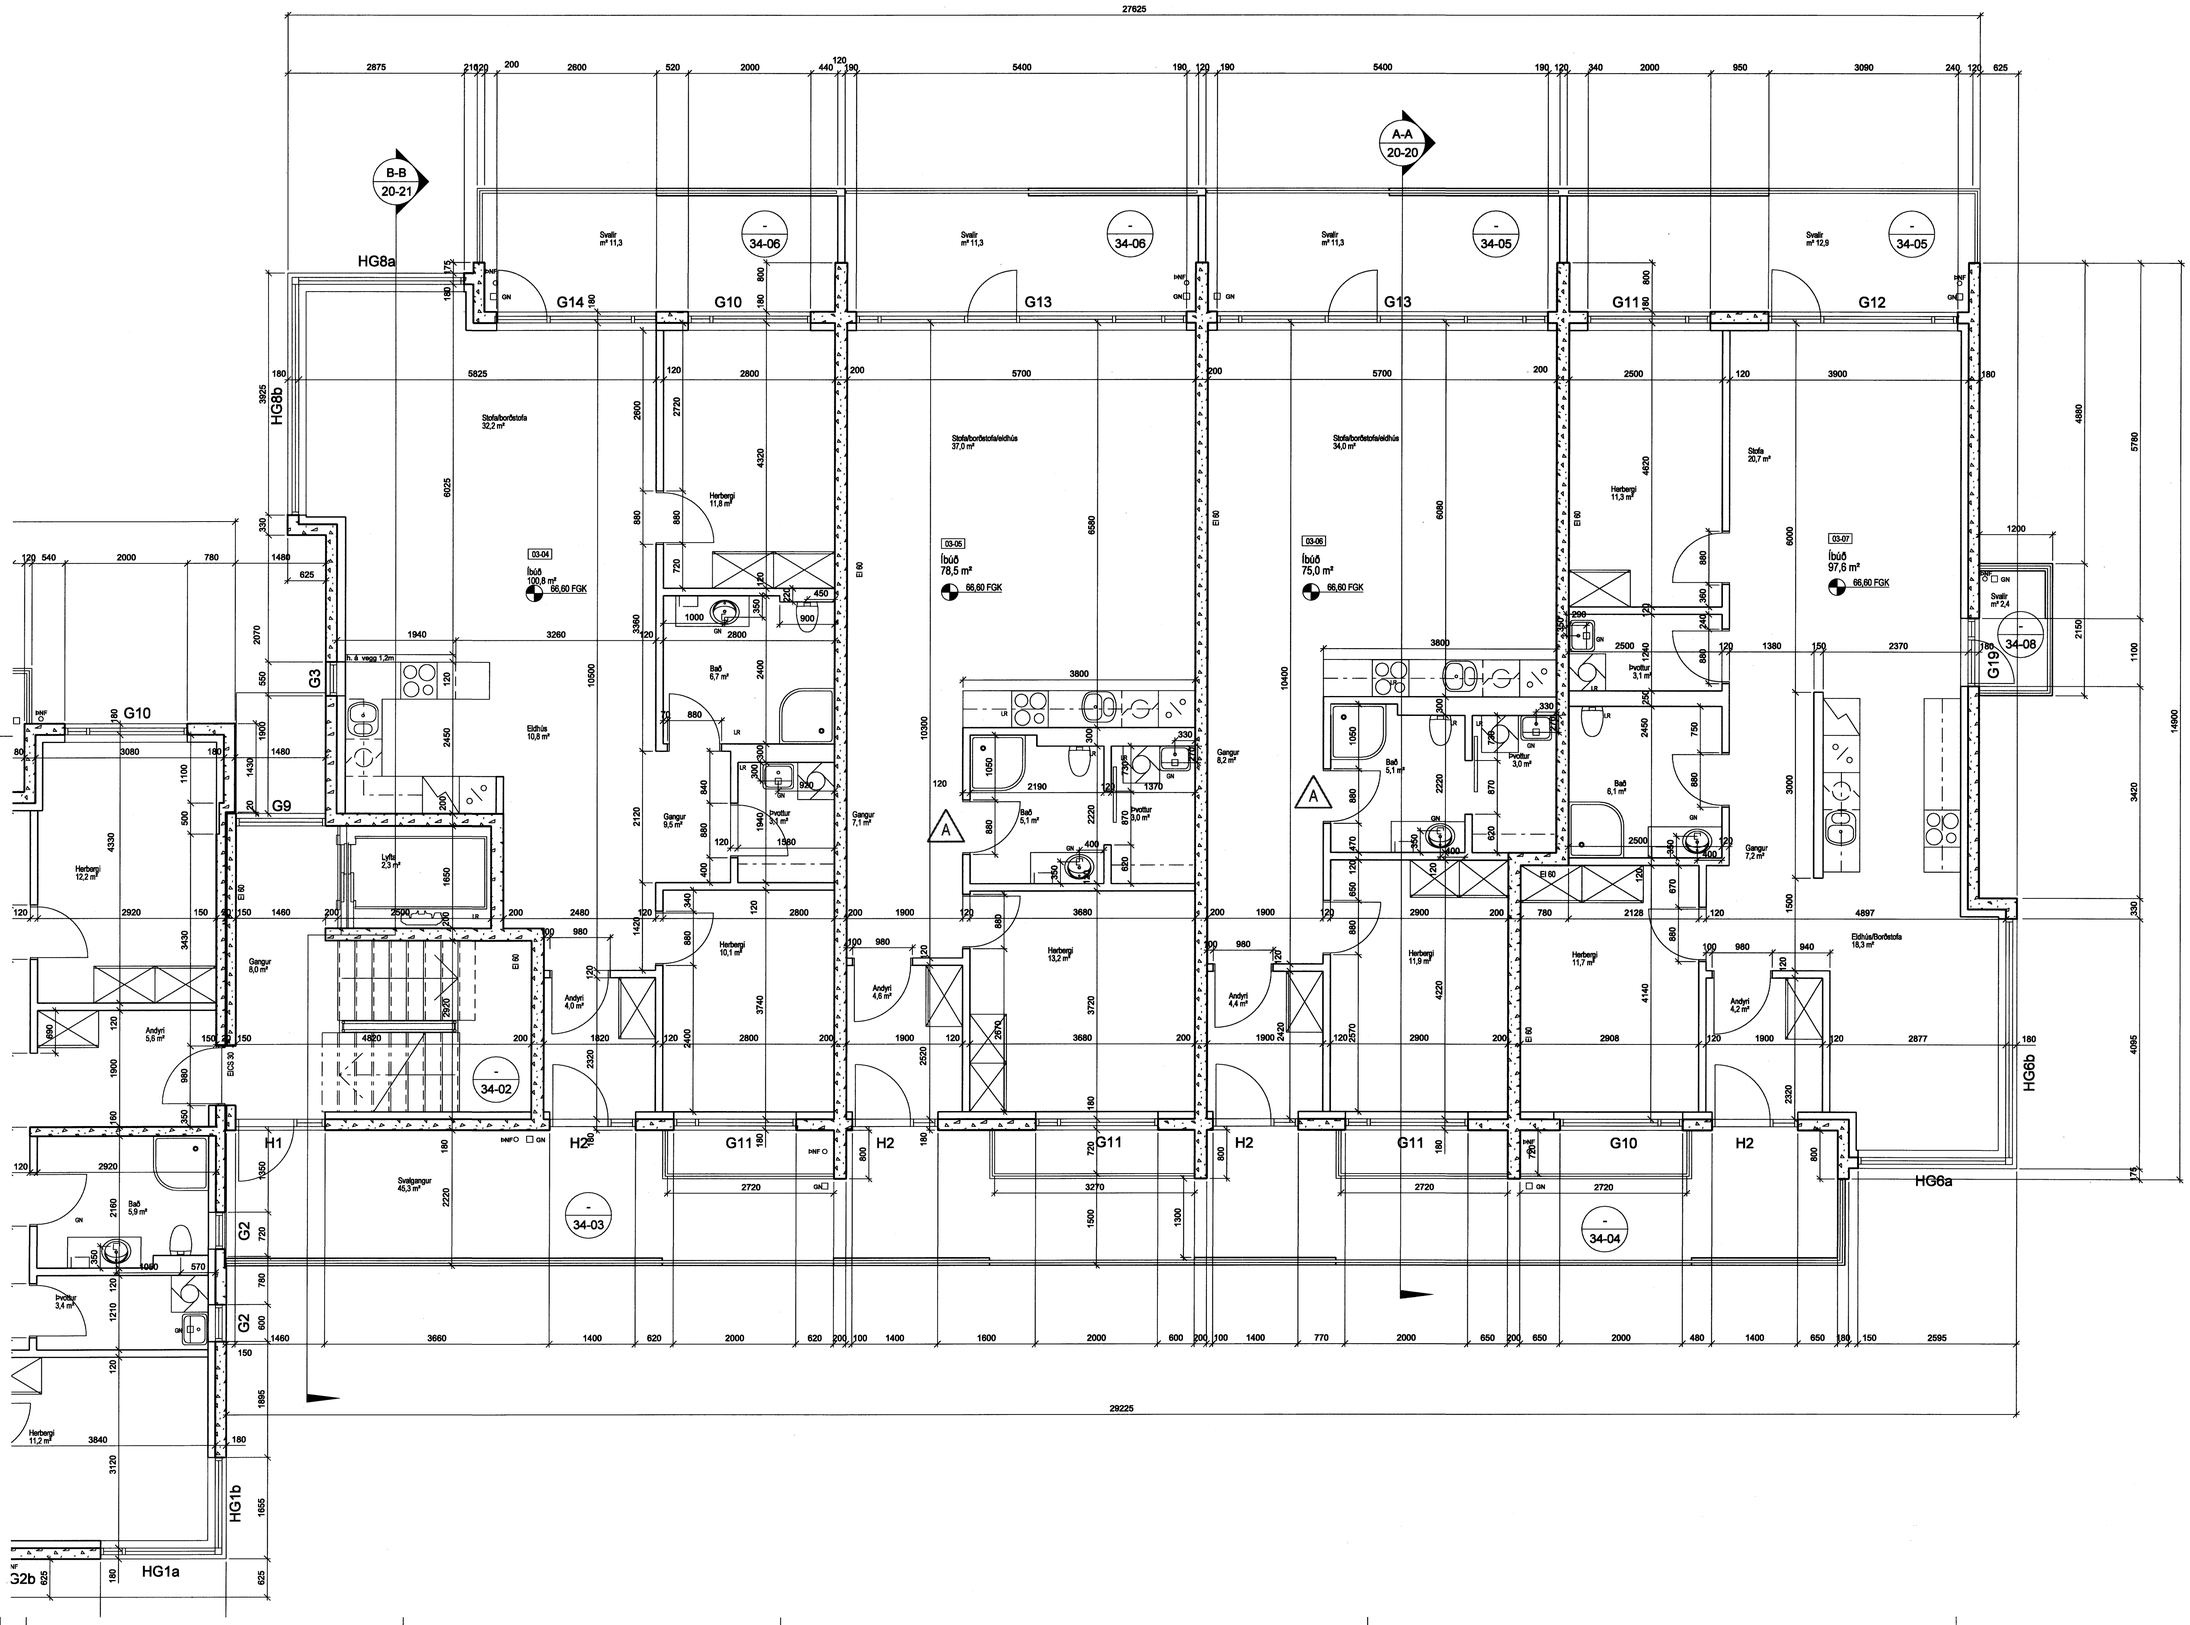

Sambykkt bann
07 AUG. 2007
Byggingfulltrúinn í Hafnarfirði
F.h.Sigurbjartur Halldórsson

A	RH	HMH	25.04.07
Hurðum anúið í íbúðum 03-05 og 03-06			
ÚTGÁFA	TEIKNAÐ	SAMÞYKKT	DAGS
BREYTINGAR			

ASK Arkitektar
Geirsgötu 9
101 Reykjavík
Sími 515 0300
Fax 515 0319
www.ask.is

ASK ARKITEKTAR

Áritun aðalhönnuðar:

Helgi Már Halldórsson arkitekt FAÍ, kt. 301258-7049

BREKKUÁS 1-3
HAFNARFIRÐI

VERKEFNI

HEITI TEIKNINGAR
VERKTEIKNING
GRUNNMYND 3.HÆÐAR
BREKKUÁS 3

MKV. Í A1: 1:50
TEIKNAÐ: HTH/HT
DAGS: 15.03.07

VERK NR.	NÚMER TEIKNINGAR	ÚTGÁFA
0668	20-06	A

668-VERKTEIKNINGAR-ostprentun-10.dgn 25.4.2007 13:00:08