

ÚTSOG			
NR.	GERD.	ST/ERD/DREIFARI/BOX	TEG.
U1	ÚTSOGSVENTILL HVÍTUR MEÐ LAUSRI KEILU TIL LOFTMAGNSSTILLINGAR 28 L/s, 25dB (A)	Ø 100	
U2	ÚTSOGSVENTILL HVÍTUR MEÐ LAUSRI KEILU TIL LOFTMAGNSSTILLINGAR (U2 Í ANDDYRI ER MEÐ BRÆDIVARI) 54 L/s, 25dB (A)	Ø 180	

ALLIR ÖMERKTIR STOKKAR ERU ERU Ø100 mm SPIRÓ  
OP YFIR ALLAR GEYMSLU HURÐIR

#### LOFTSTOKKAR OG TENGISTYKKI:

- STOKKAR OG TENGISTYKKI ERU ÝMIST SÍVALIR EDA FERKANTABÍR  
- STOKKAR ERU ÚR GALV. STÁLPLÖTUM, LÁGMARKSPYKKT SEM HÉR SEGIR:





ÞVERMÁL EDA STÆRSTA HLIÐ < 300mm : ÞYKKT 0,63mm  
 ÞVERMÁL EDA STÆRSTA HLIÐ 301-750mm : ÞYKKT 0,8mm  
 ÞVERMÁL EDA STÆRSTA HLIÐ 751-1400mm : ÞYKKT 1,0mm  
 ÞVERMÁL EDA STÆRSTA HLIÐ 1401-2200mm : ÞYKKT 1,25mm  
 ÞVERMÁL EDA STÆRSTA HLIÐ >2200mm : ÞYKKT 1,5mm

- KERFI SKULU MINNST UPPFYLLA ÞÉTTLEIKAFLOKK B SKV. DS 447.  
 - ALLAR HLIÐAR Í KÖNTUÐUM STOKKUM SKAL STYRKJA MEÐ KROSSBROTI.  
 - STOKKAR SKULU HENGDIR Í STEYPU MEÐ 10mm SNITTEINUM OG MÚRBOLTUM.  
 - VIÐ ALLAR BRUNA- OG SPJALDLOKUR KOMI GAUMLÚGUR.  
 - FRÁGANGUR SKAL VERA Í SAMRÆMI VIÐ GILDANDI STAÐLA OG REGLUGERÐIR.

SL = STILLILOKA  
 ML = MÓTORLOKA  
 BL = BRUNALOKA  
 RL+BL  
 GL = GAUMLÚGA


HLLJÓÐGILDRA MEÐ 50mm EIN.  
 L=LENGD

#### SKÝRINGAR :

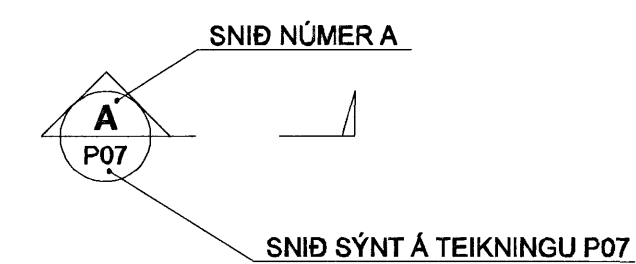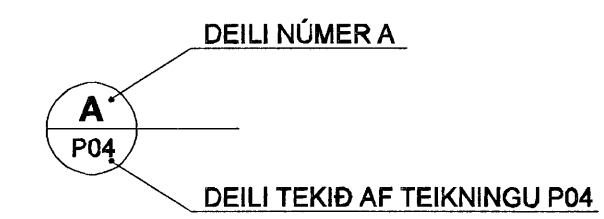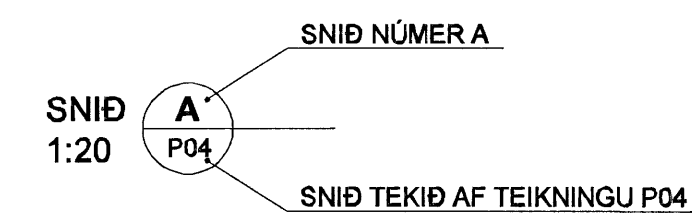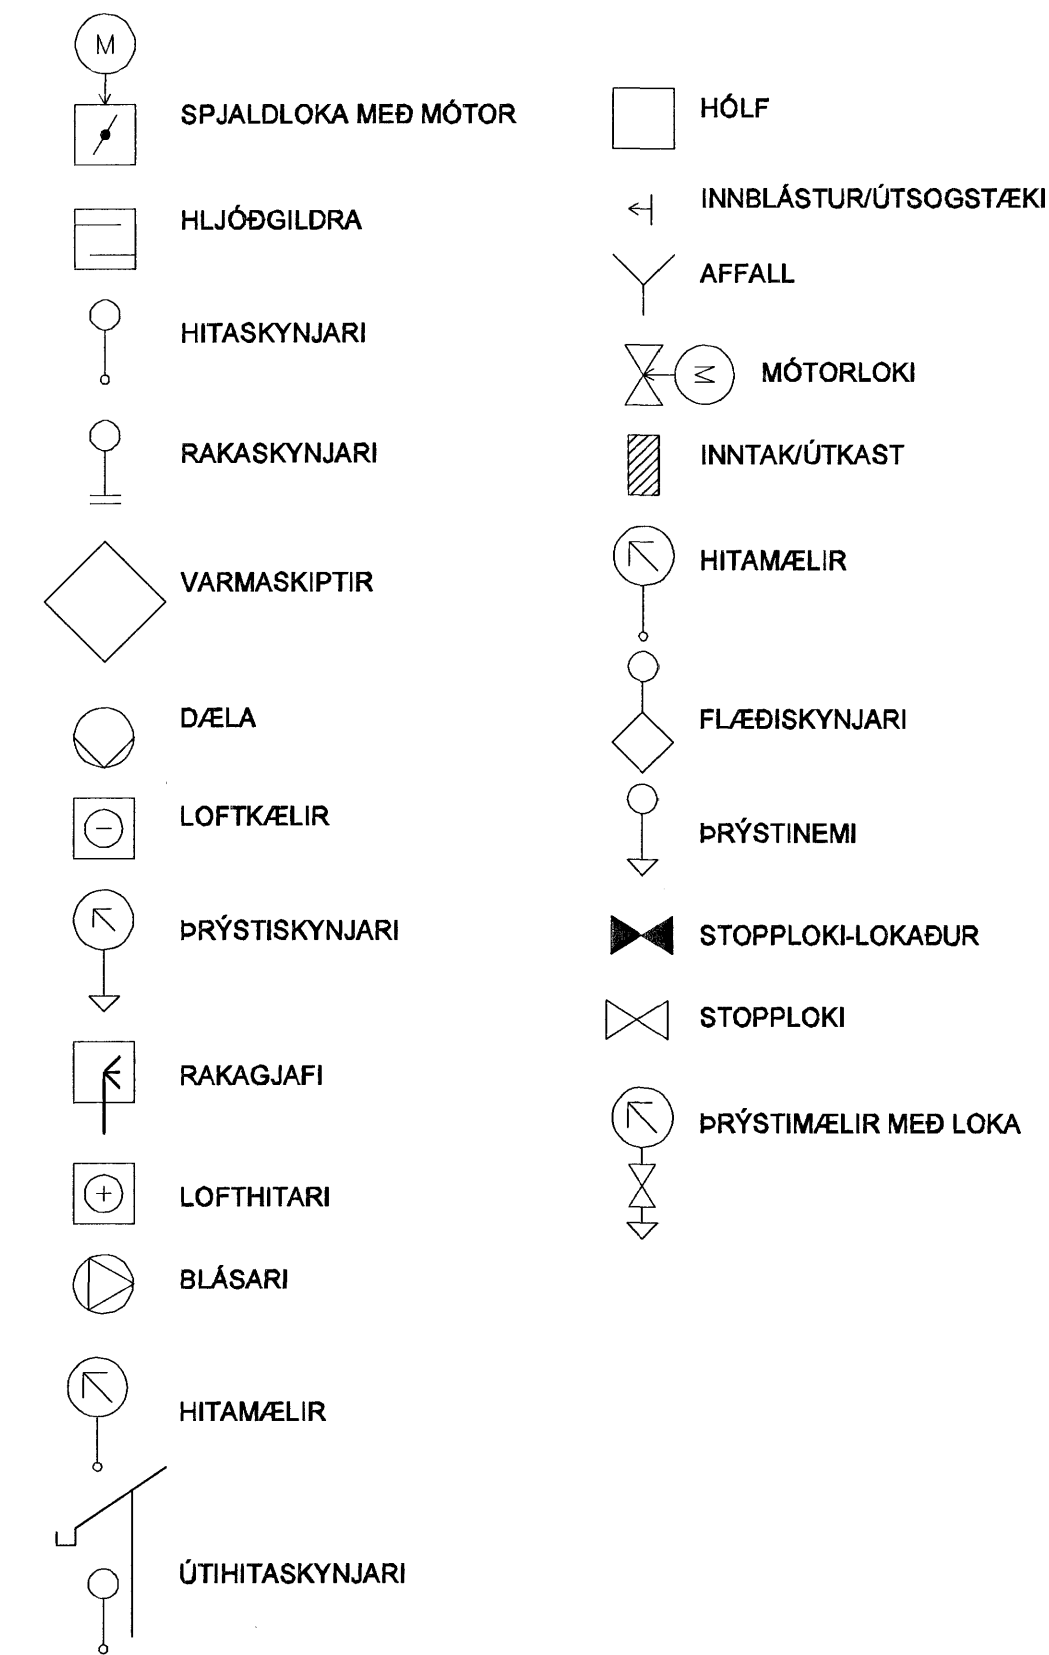


BREYTINGAR ERU TÁKNADAR MEÐ BÓKSTÖFUM A, B, C  
 O.S.FRV. DREGIÐ VERÐUR SKÝ UTAN UM ALLAR  
 BREYTINGAR, SEM GERÐAR ERU Á MILLI ÚTGÁFA Á  
 HVERRI TEIKNINGU.

BREYTING NÚMERA OG  
 SVÆÐI Í BIÐSTÖÐU ERU  
 SÝND SEM

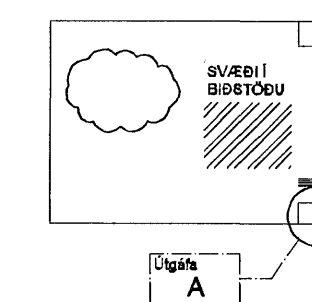

Samþykkt þann  
 08 AUG. 2007  
 Byggingfulltrúinn í Hafnarfirði  
 F.h.Sigurbjartur Halldórsson

#### SKIPALÓN 22-26

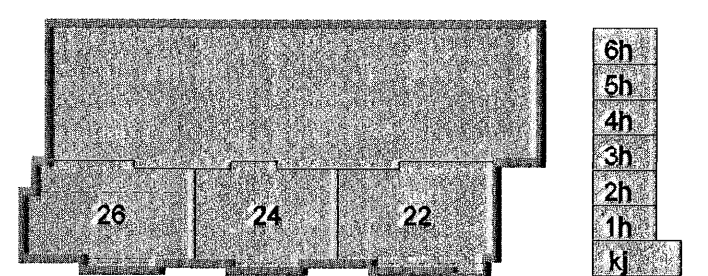

A 15.03.07 U1 og U2 breytt, ekki með bræðivari nema í anddyri BS / SÁS  
 Útg. Dags. Skýring Hannabýfirferið

**VSB**

VERKFRÆÐISTOFA

BÆJARHRAUN 20 · 220 HAFNARFJÖRDUR · KENNIT. 710798-2899  
 vsb@vsb.is · Sími 585 8600 · Fax 585 8810 · www.vsb.is

Áritun sérhönnuðar  
 Sveinn Áki Sverrisson Kt. 230855 5608

Verkhelti  
 SKIPALÓN 22-26

HAFNARFIRÐI

Verkhelti  
 LOFTRÆSING  
 ALMENNAR SKÝRINGAR

Hannað	Teiknað	Yfirferð	Kvarði	Síða
BL	BL	SÁS	-	/ A1
Dags.	Verkefni	Teikning	Útgáfa	
31.08.2006	05857	L000	A	