Samþykkt þann
09 AUG. 2007
Byggingfulltrúinn í Hafnarfirði
F.h.Sigurbjartur Halldórsson

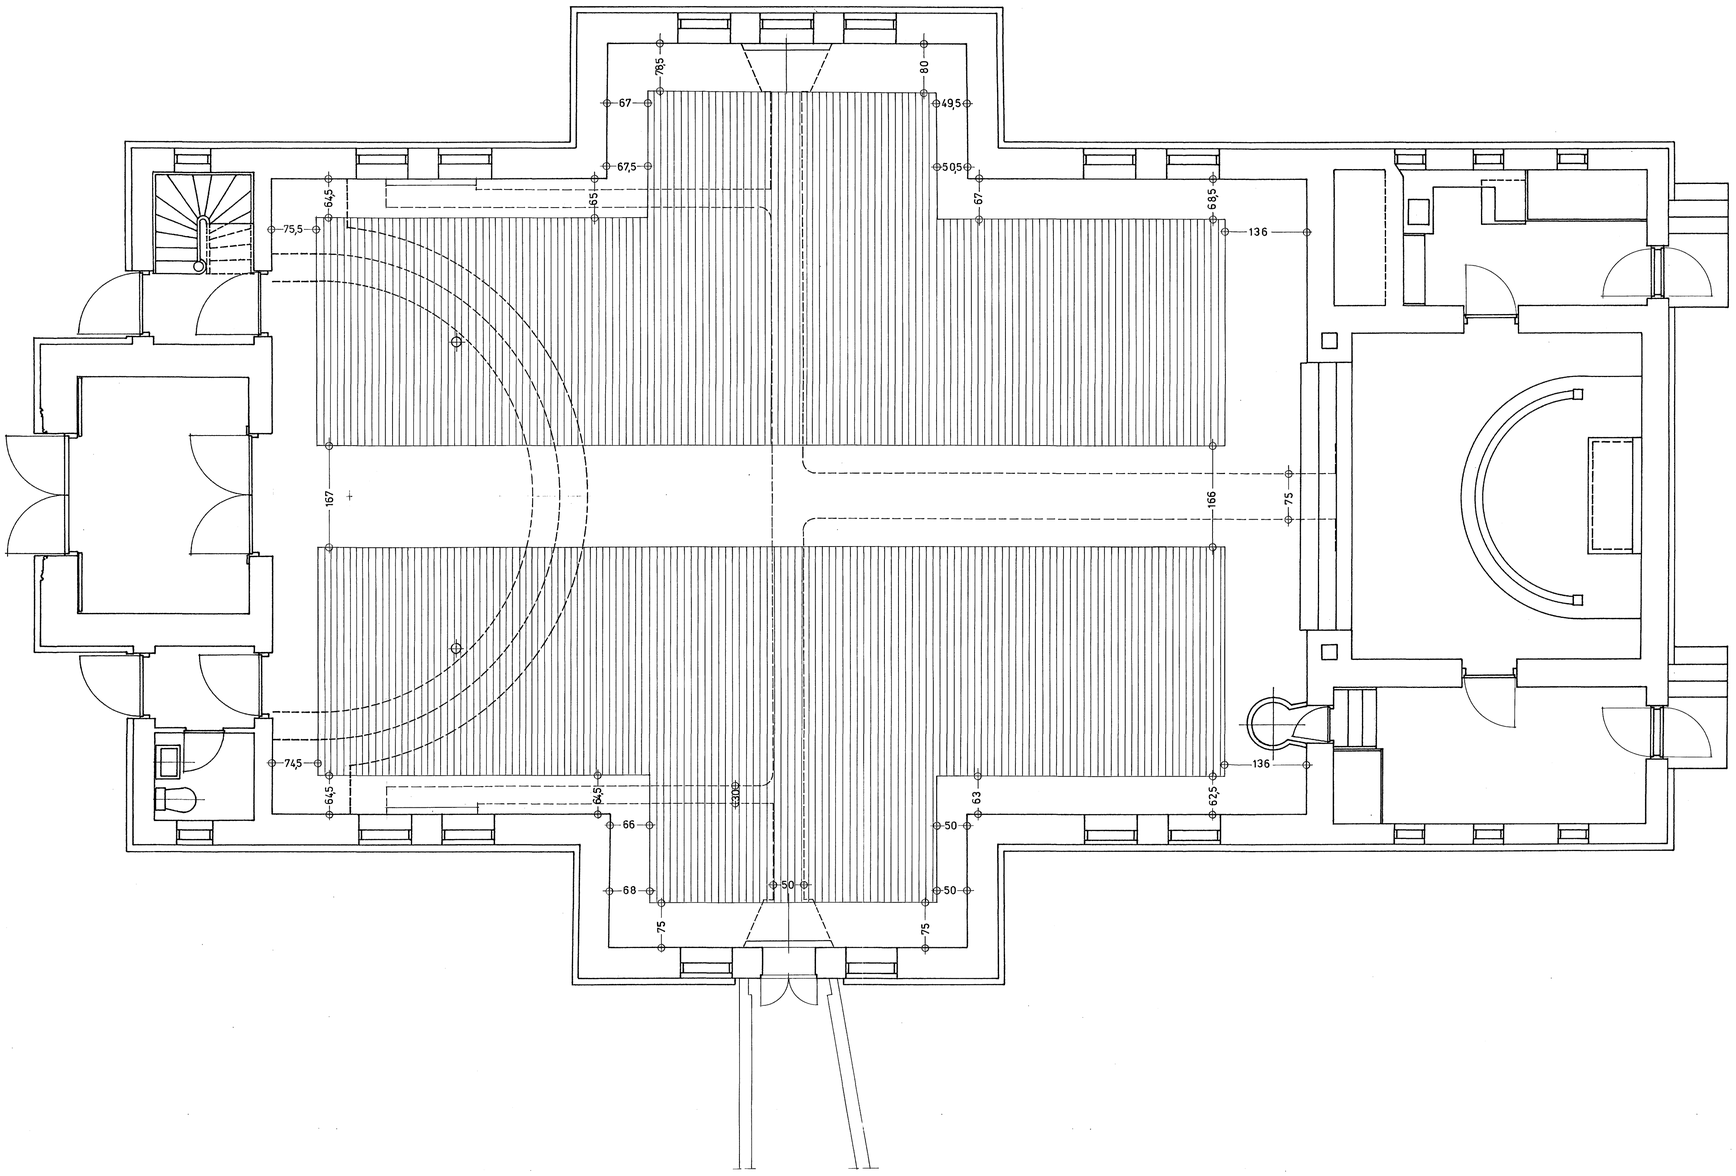

HAFNARFJARÐARKIRKJA	ENDURBÆTUR		83 02
ÞORSTEINN GUNNARSSON ARKITEKT FAÍ	UPPMÆLING GÓLF, GRUNNMYND KVARÐI 1:50	ÞG & JG	JÚLÍ 2002 ÞG