



GRUNNMYND AF FRÆRENNSLISLÖGNUM, MKV. 1:50

Samþykkt þann
09. AUG. 2007
Byggingulltrúinn í Hafnarfirði
F.h. Sigurbjartur Halldórsson

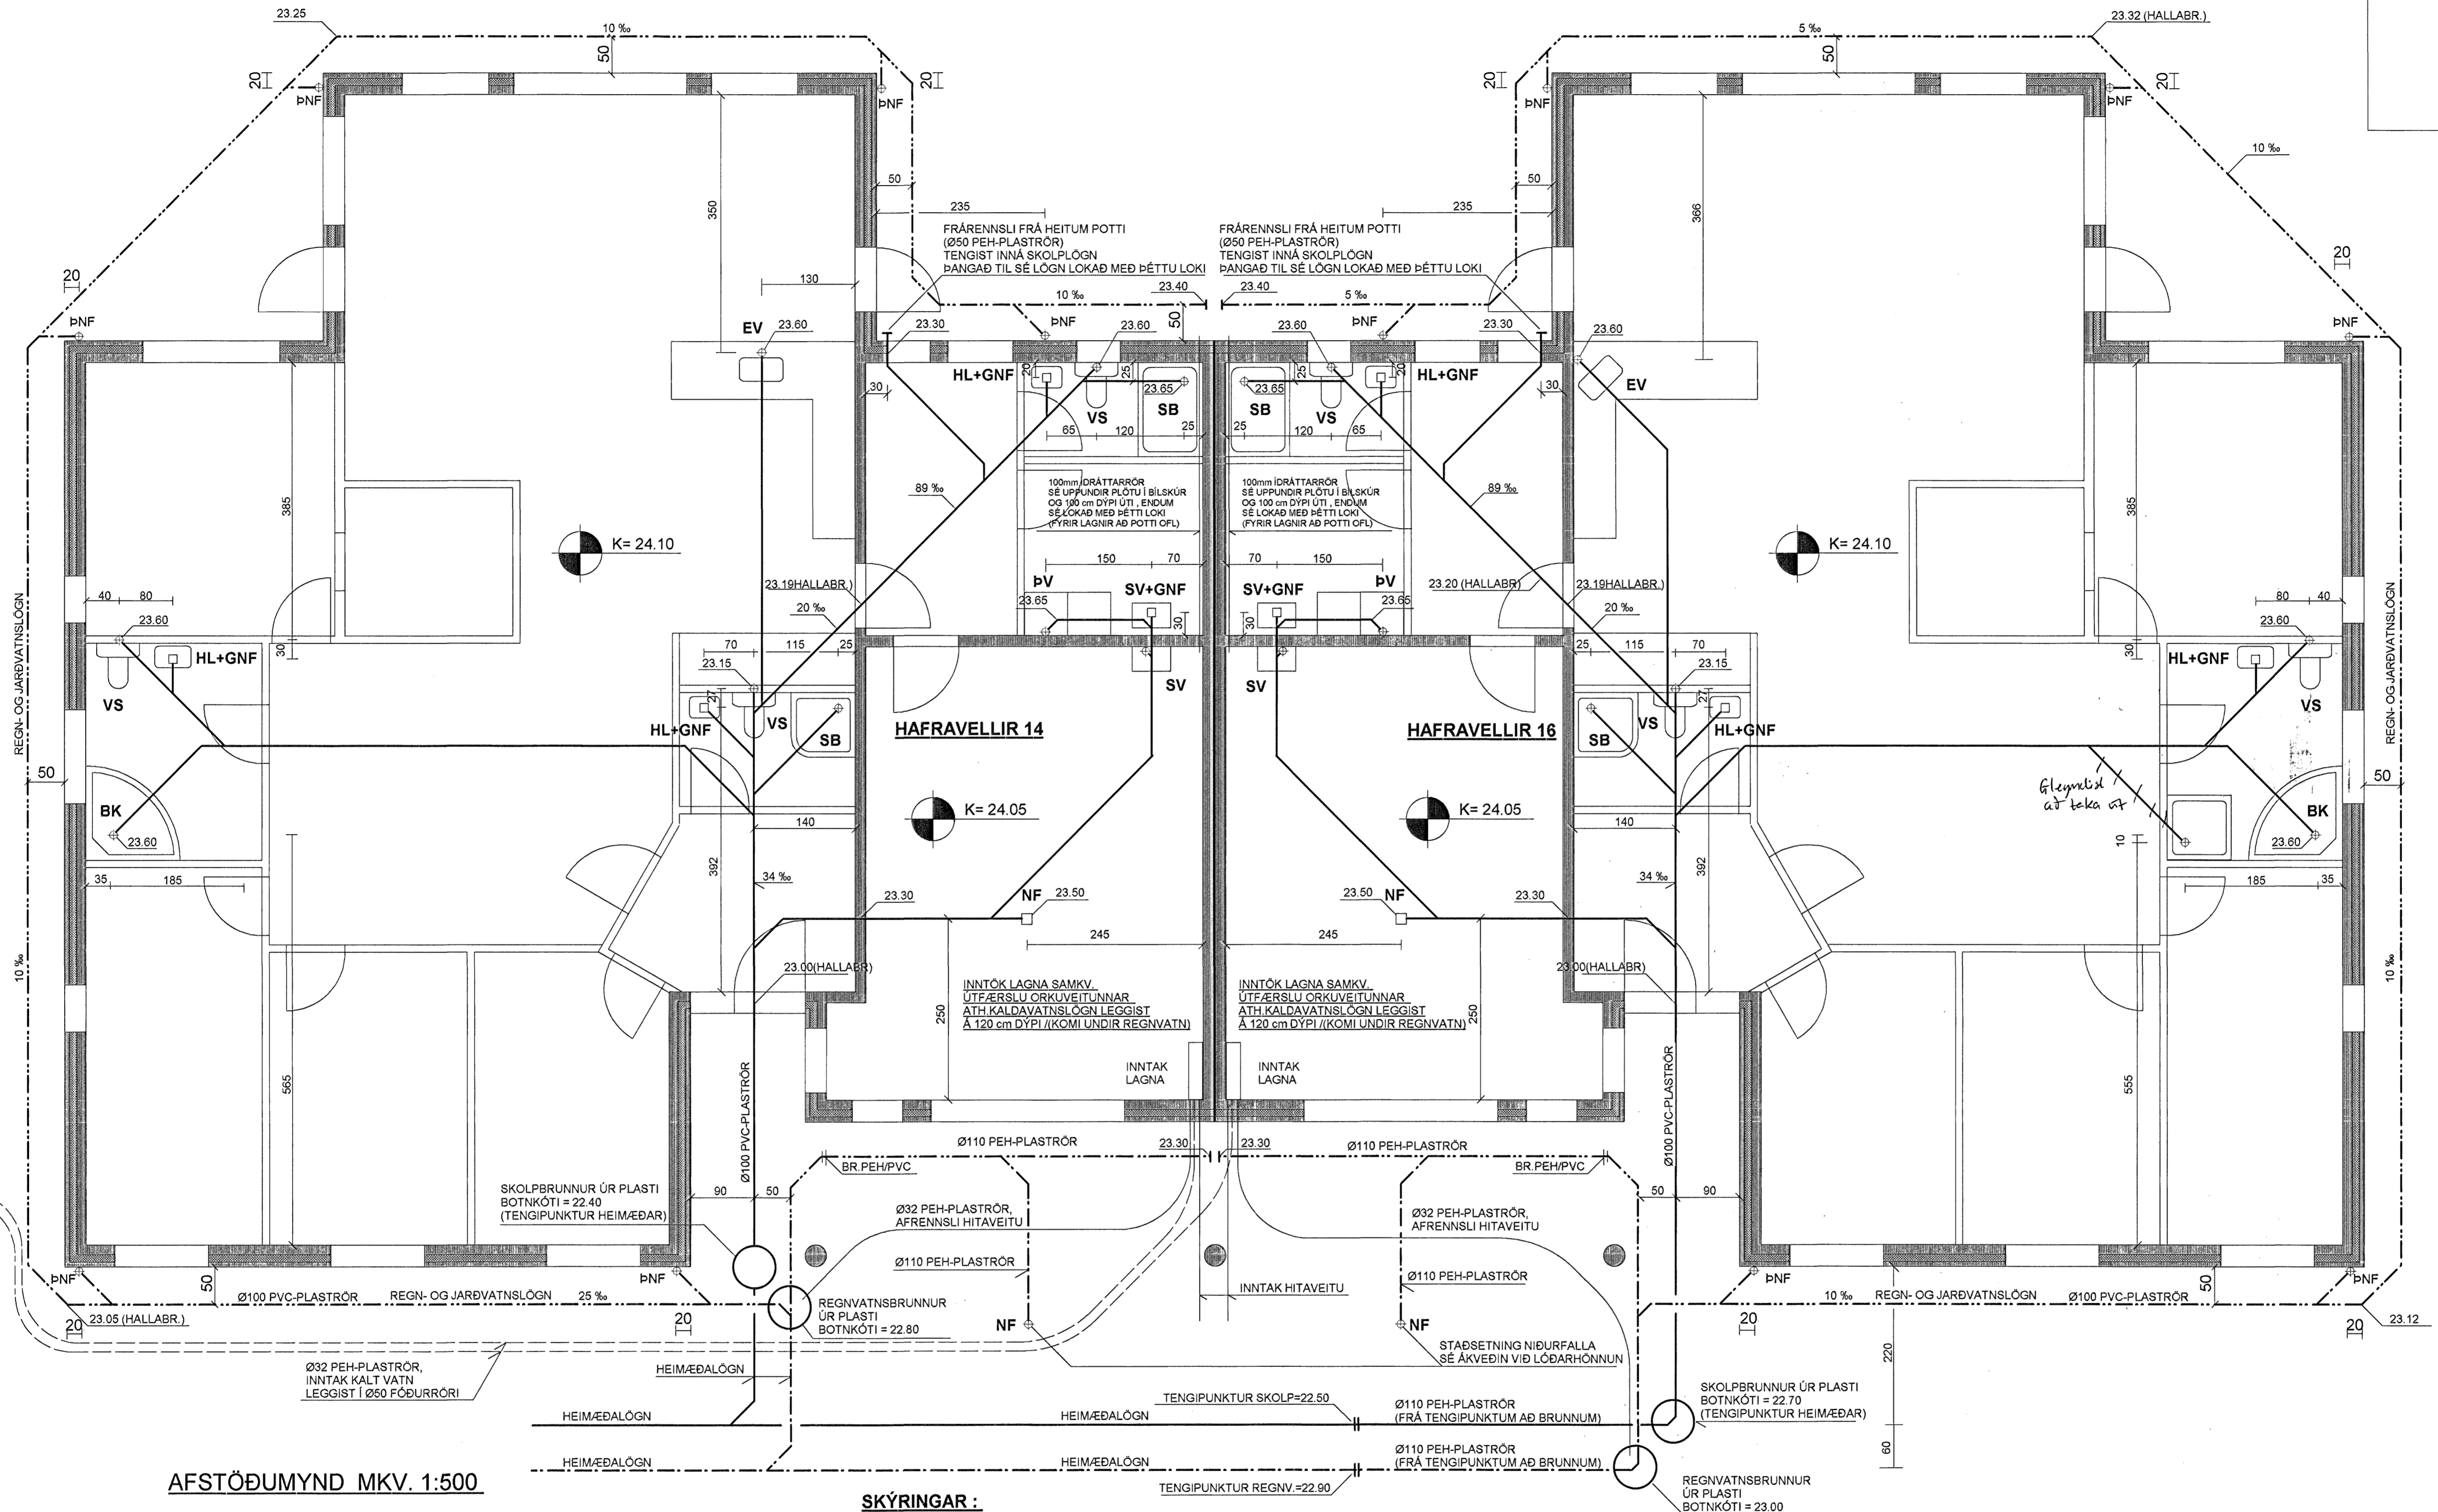

AFSTÖÐUMYND MKV. 1:500

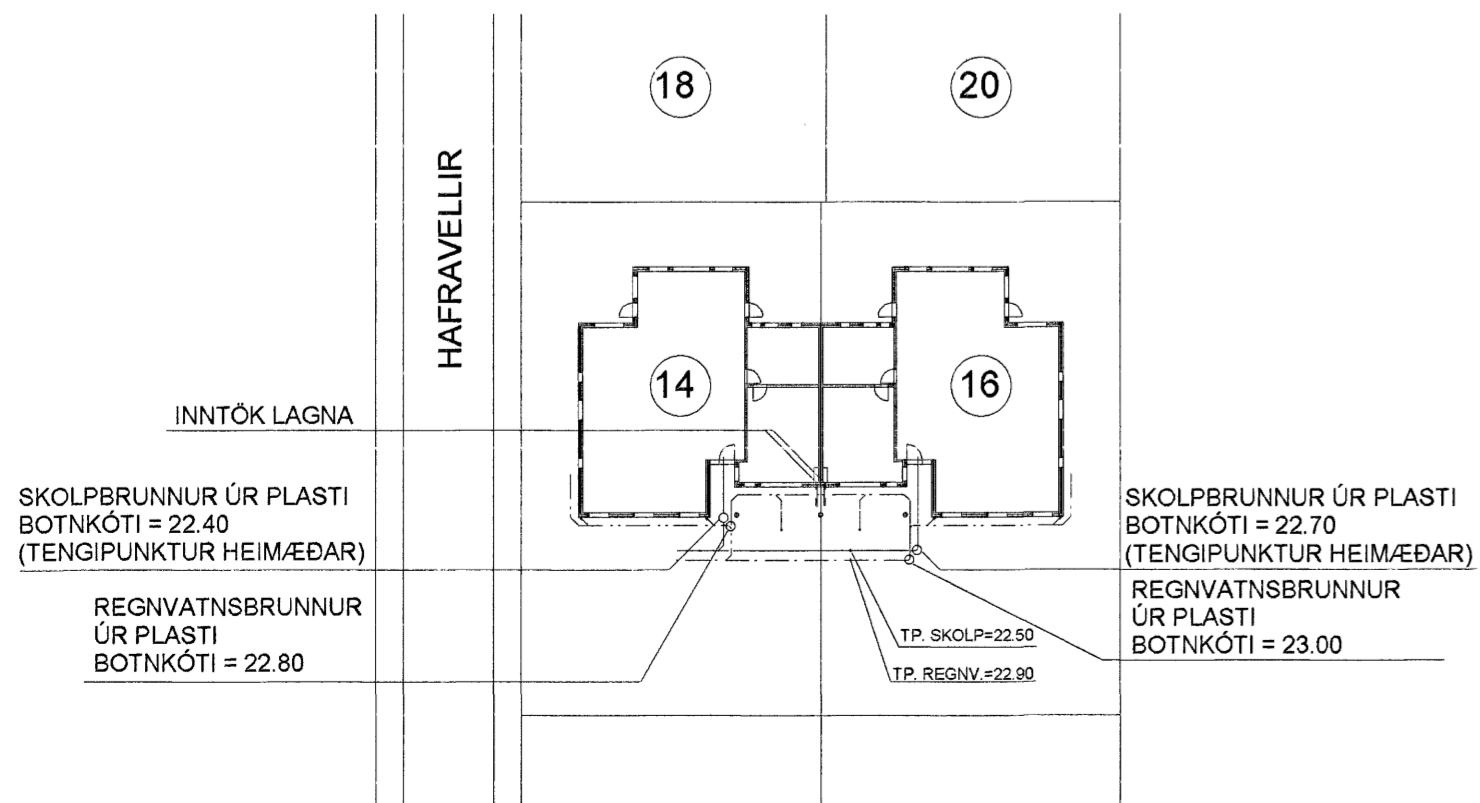

SKÝRINGAR :

- ÖLL RÖR ERU Ø 100 mm PVC-PLASTRÖR
- NEMA ANNAD SÉ TEKID FRAM Á TEIKNINGUM
- ALLAR SAMSETNINGAR SÉU MEÐ GÜMMIÞÉTTINGUM
- NOTA SKAL DRENMÖL NR. 1 YFIR JARÐVATNSLAGNIR

- ALLIR KÓTAR ERU Í METRUM
- ALLAR MÁLSETNINGAR ERU Í SENTIMETRUM

- SKOLPLÖGN
- REGNVATNSLÖGN
- REGN- OG JARÐVATNSLÖGN

(A) BREYTT, 01.04.2007. (Lagnalega of, til samræmis við framkvæmd)

TEIKN.NR. 2.01	Tæknivangur ehf. KT. 450586-1889 Kirkjustétt 20, 113 Reykjavík Sími: 564 22 44, Neif. tv@vortex.is
KVARÐI: 1:50, 1:10	
DAGS. OKT. 2008	
HANNAÐ: MG	VERKEFNI: HAFRAVELLIR 14-16, HAFNARFIRÐI
TEIKNAD: MG	LAGNIR: NEYSLUVATNS- OG OFNALAGNIR, GRUNNMYND OG SKÝRINGAR
YFIRFARID: <i>Magnús Þóroddsson</i>	Undirskrift: <i>Adalhönnuðar</i>