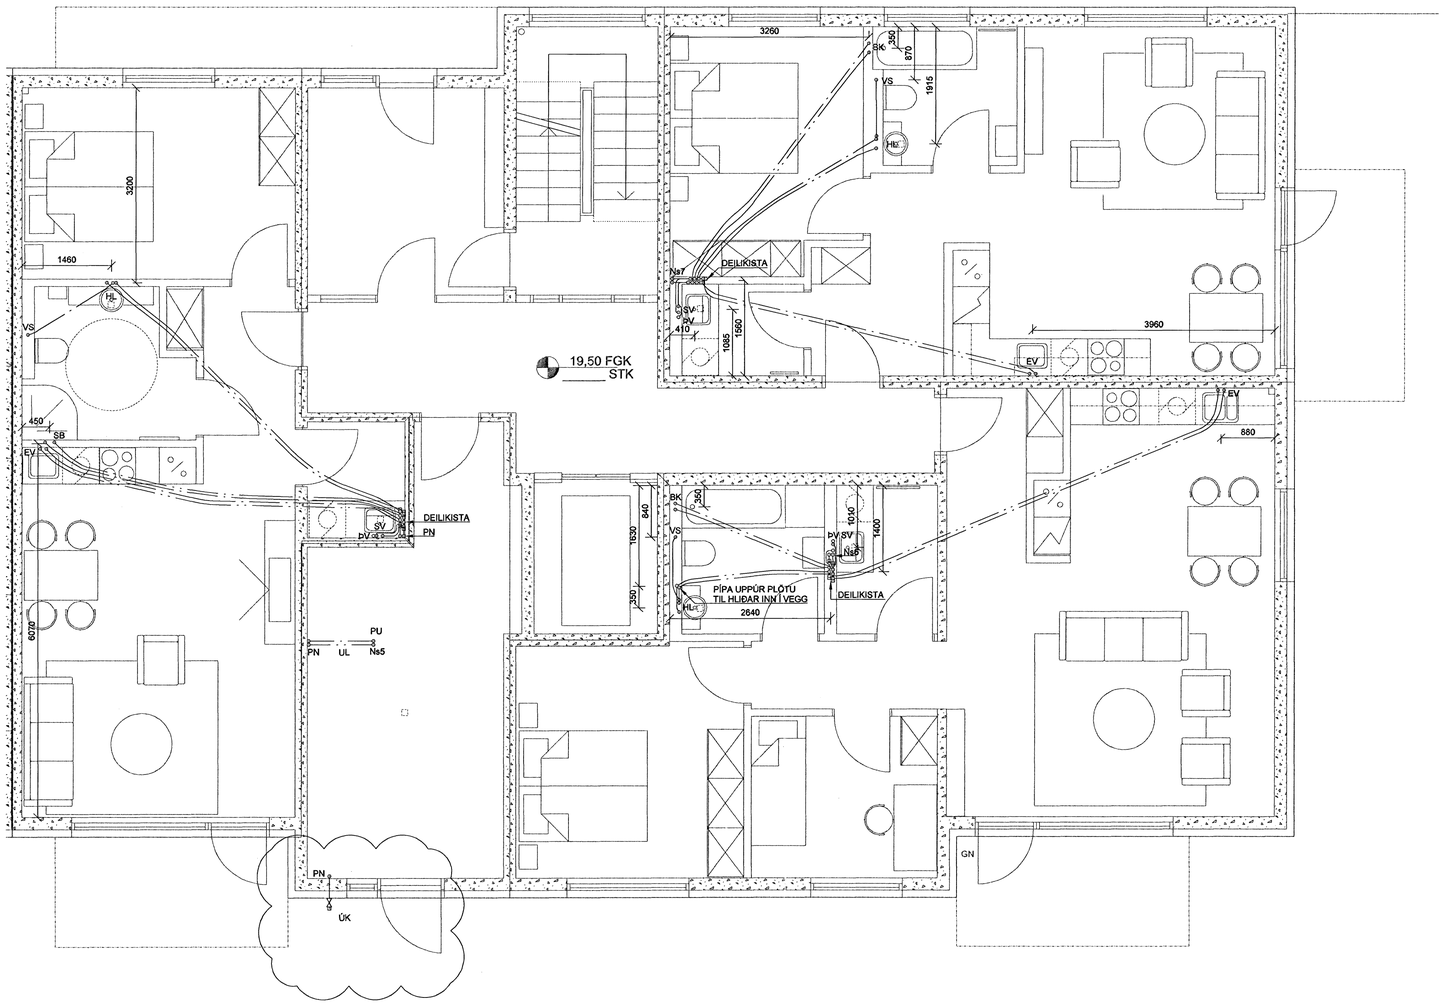

DEILIGRIND RÖR Í RÖR

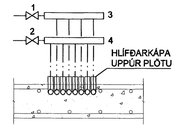

SKÝRINGAR

1. STOPPLOKI Ø20
2. STOPPLOKI Ø20
3. DEILIKISTA FYRIR HEITT VATN
4. DEILIKISTA FYRIR KALT VATN

Samþykkt þann
09 AUG. 2007
Byggingafulltrúinn í Hafnarfirði
F.h.Sigurbjartur Halldórsson

SKÝRINGAR

SVERLEIKI LAGNA

Neysluvatnslagnir sem eru steyptar í plötu skulu vera Ø16mm rör í rör kerfi.

SKIPALÓN 22-26

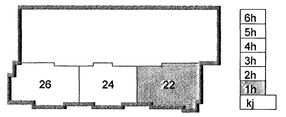

Útg.	Dags.	Skýring	Hannað/Yfirfarið
A	26.03.07	Bætt við útikrana	ÞJK/SÁS

VSB
VERKFRÆÐISTOFA
BÆJARHRAUN 20 · 220 HAFNARFJÖRÐUR · KENNIT. 710796-2899
vsb@vsb.is · Sími 585 8600 · Fax 585 8610 · www.vsb.is

Áritun sérhönnuðar
Sveinn Áki Sverrisson Kt: 230855 5609

Verkheiti
SKIPALÓN 22-26
HAFNARFIRÐI

Verkhluti
LAGNIR
NEYSLUVATN 1. HÆÐ
GRUNNMYND

Hannað	Teiknað	Yfirfarið	Kvarði		Síða
JGR	JGR	SÁS	1:50	/ A1	-
Dags.	Verkefni	Teikning			Útgáfa
11.04.2006	05857	22 P311			A

V:\2005\05857\05857-Skipalón 22-26\Sheets\Lat\05857-22 P311.dwg