



0103

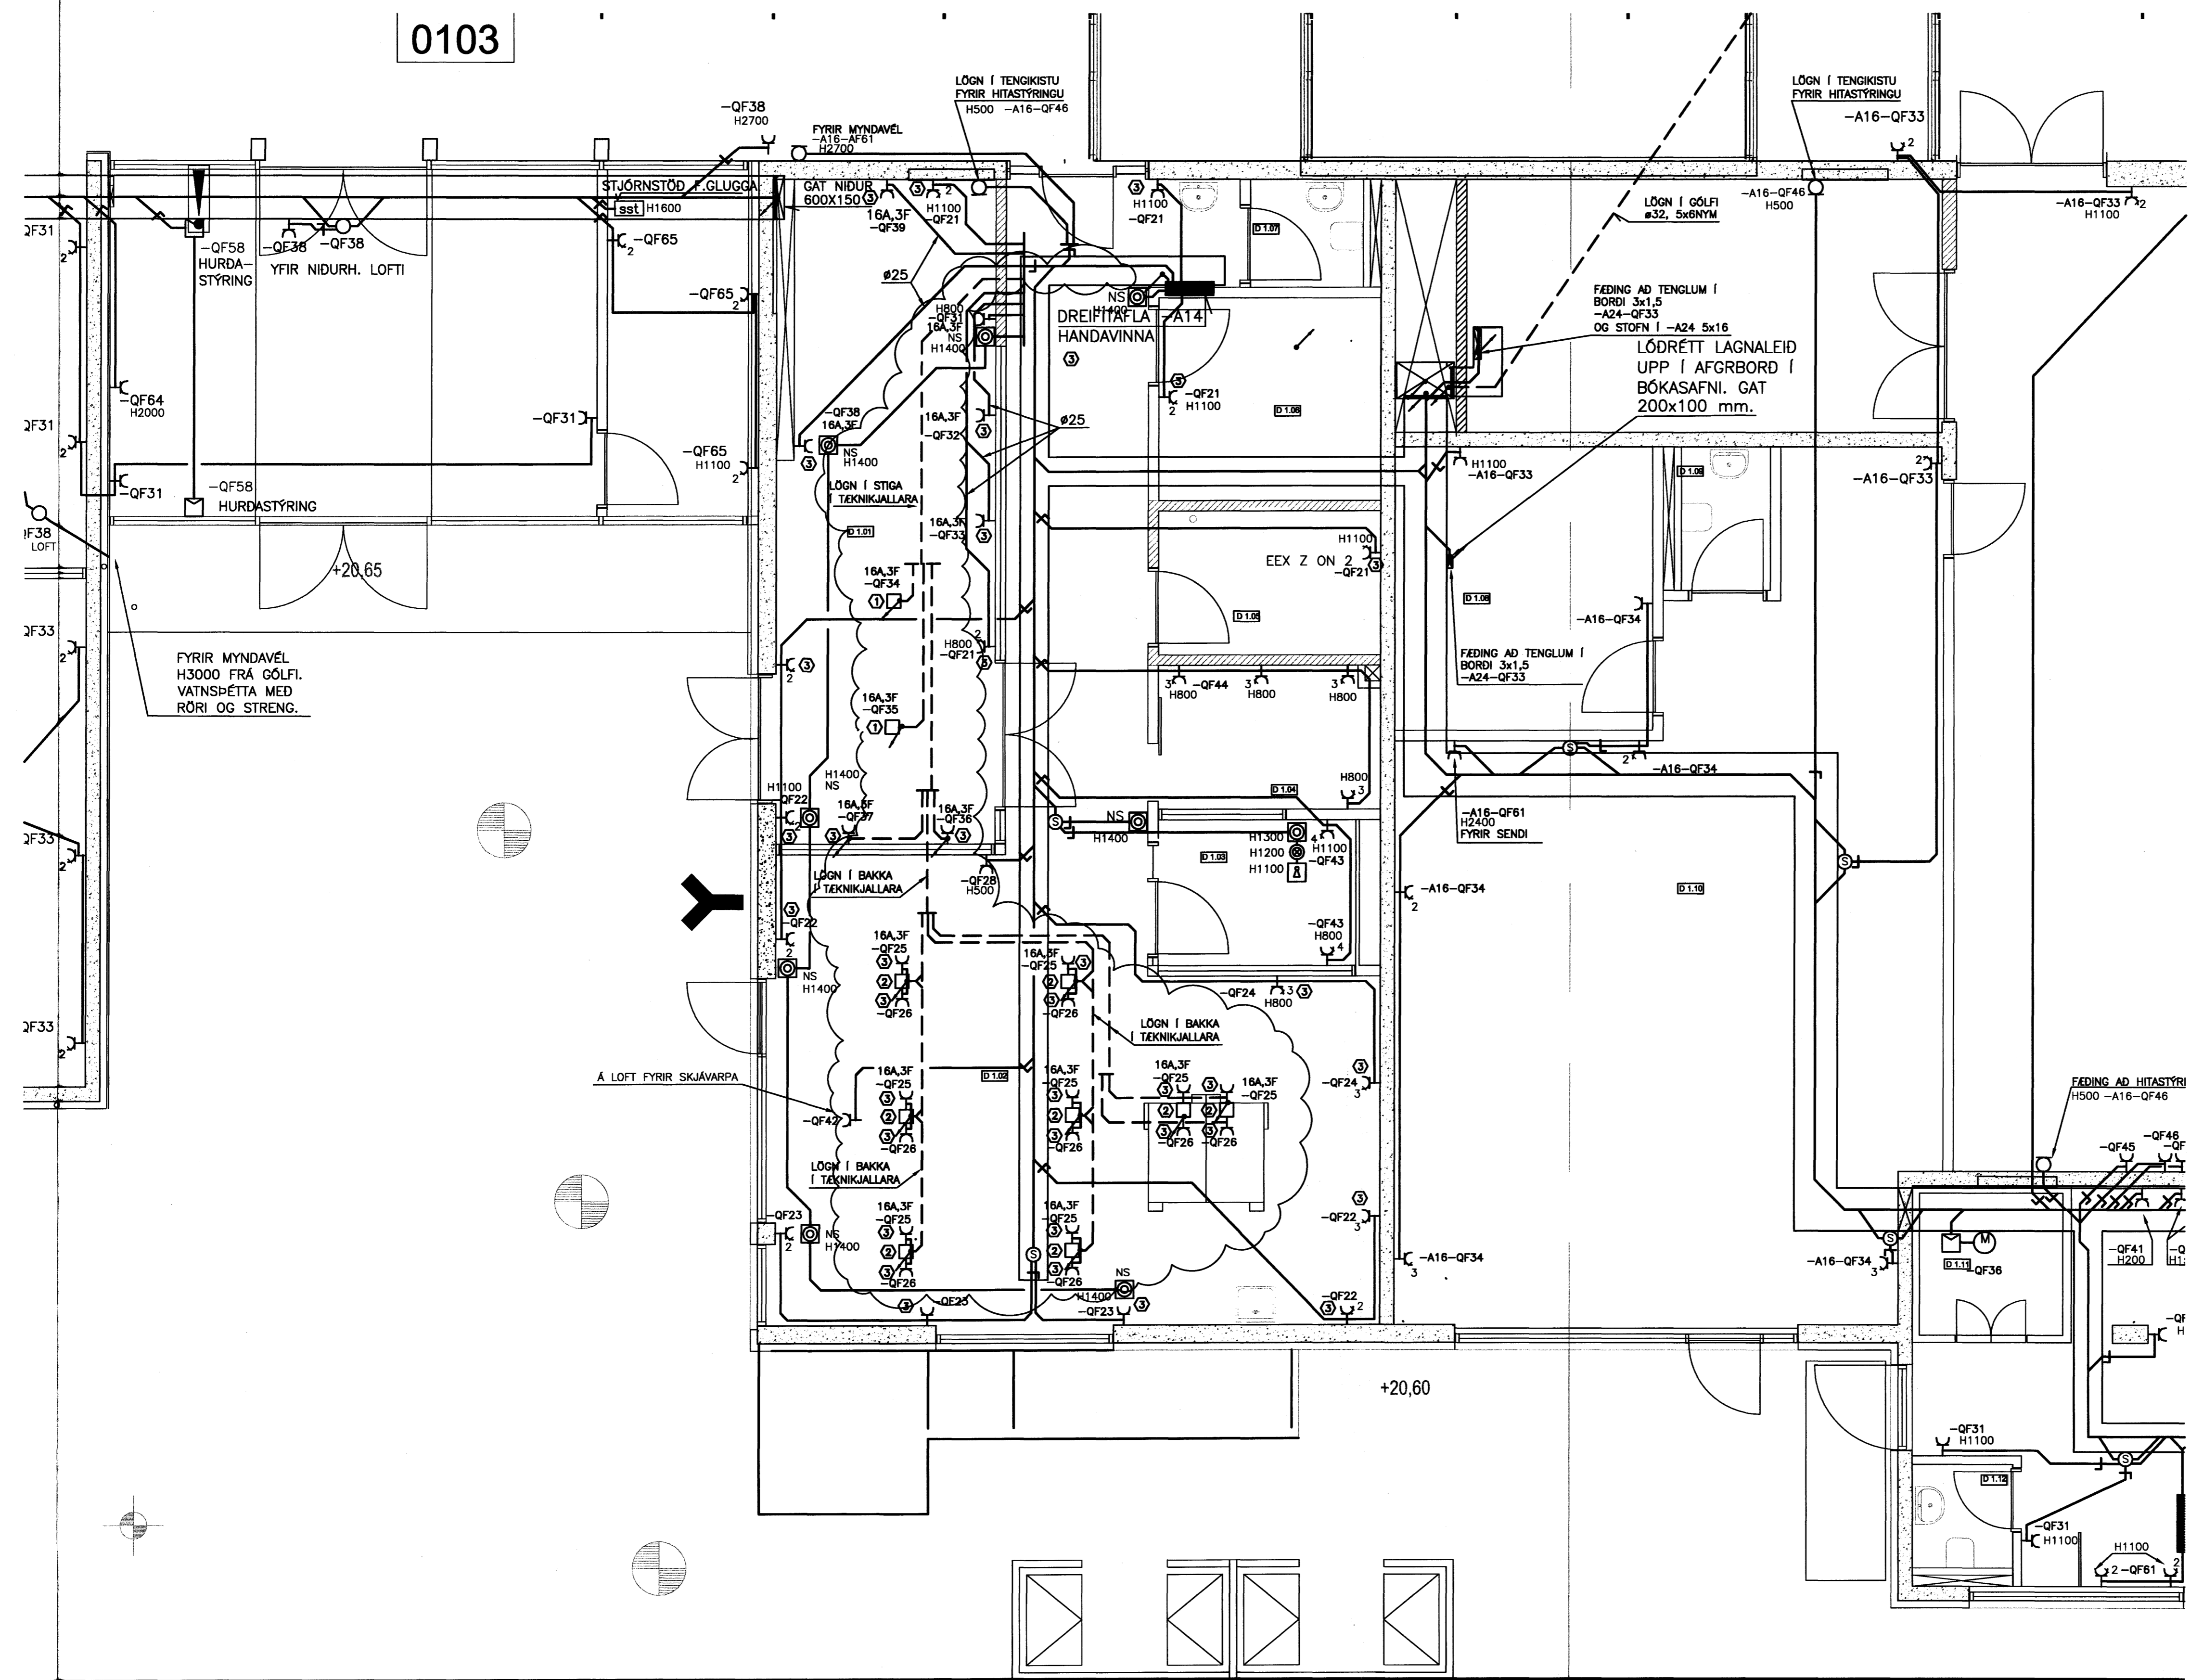

ÓTGAUFERILL			
ÓTGAFA:	DAGS:	SKÝRINGAR:	BR. AF SAMP:
A	17.03.06	ÚTBODSTEKNINGAR	
B	09.11.06	BREYTT GÖLFLOGN	

DAGS. UNDIRSKRIFTAR: NAFN OG KT. SAMRÆMINGARHÖNDLUNDAR:
 UNDIRSKRIFT SAMRÆMINGARHÖNDLUNDAR: *[Signature]*

- ① TENGIDÓS Á GÖLFI 190x190
 - ② TENGLADÓS Á GÖLFI 190x190
 - ③ TENGILL IP44
- LAGNIR AD GÖLFDÓSUM OG TÖFLU Í TÆKJASAL/TEKNIMENNT KOMA Í STRENGJASTIGA Í TEKNIKJALLARA.
- TENGLAR Í TÆKNIMENNT OG TÆKJASAL SKULU VERA Í HÆÐ 1100 KOMI EKKI ANNAD FRAM.

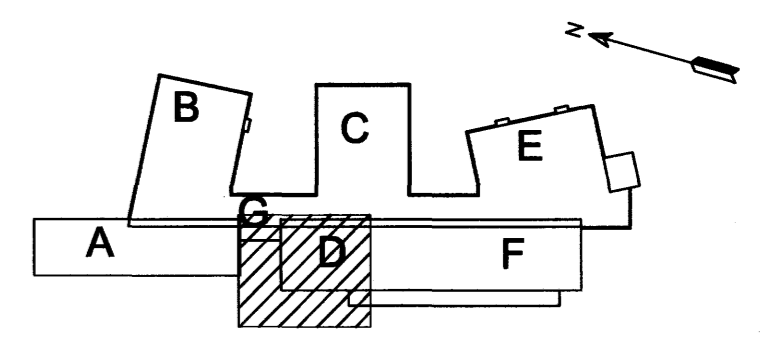

0 1 2 3 metrar
 1:50 (A1)

ÖLL AFTRIN TÆKNINGAR, AD HELTA EDA HEILD, ER HÁÐ SKRIFLEU LÉTTI HÖFUNDA.

Verkfræðistofa
Jóhanns Indriássonar ehf
 Síðumúli 1, 108 Reykjavík
 Sími 568 7319, Fax 568 6687, Netfang vj@vj.is, Veffang www.vj.is

HÉTTI VERKS:
HRAUNVALLASKÓLI
DREKAVÖLLUM 9
HAFNARFIRÐI

HÉTTI TÆKNINGAR:
RAFLAGNIR LÁGSPENNUTEIKNINGAR
TENGLALÖGN 1. HÆÐ
2.-3. ÁFANGI

MKV: 1:50 A1	VERKJÓR: 5401	SKRÁNINGARNR: 0DNQ	ÓTGAFA: B
HANNAÐ: MK	TEKJÓR: IM	YFIRFARÐ:	NR. TÆKNINGAR: E3-107
NAFN OG KT. SAMRÆMINGARHÖNDLUNDAR: MAGNÚS KRISTBERGSSON 080257 3689			BLAÐNÖMUR: 166
DAGS. UNDIRSKRIFTAR: -M0607	UNDIRSKRIFT SAMRÆMINGARHÖNDLUNDAR: <i>[Signature]</i>		

G=20,39