


ÓTGÁFUFERILL			
ÓTGAFA:	DAGS:	SKYRNINGAR:	BR. AF SAMB.:
A	17.03.06	ÚTBOÐSTEIKNINGAR	
B	09.11.08	BREYTING Á LÖMPUM	

DAGS. UNDRISKRIFAR: NAFN OG KT. SAMRÆMINGARHÖNDUÐAR:

UNDRISKRIFT SAMRÆMINGARHÖNDUÐAR: *[Signature]*

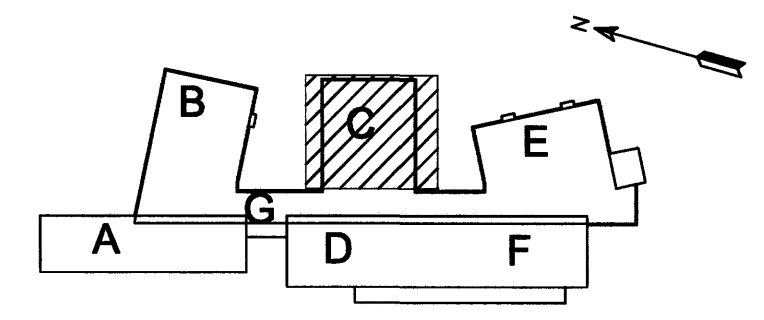

0 1 2 3 metrar
1:50 (A1)

ÖLL AFRITUN TEIKNINGAR, AD HELTA EDA HEILD, ER HÁÐ SKORFLEIÐU LEYFI HÖFUNDAR.

Verkfræðistofa
Jóhanns Indriássonar ehf
Síðumúli 1, 108 Reykjavík
Sími 568 7319, Fax 568 6887, Netfang vj@vj.is, Vefang www.vj.is

HEITI VERKS:
HRAUNVALLASKÓLI
DREKAVÖLLUM 9
HAFNARFIRÐI

HEITI TEIKNINGAR:
RAFLAGNIR LÁGSPENNUTEIKNINGAR
LAMPÁ- OG RENNUPLAN 1. HÆÐ
2.-3. ÁFANGI

MÍN: 1:50 A1	VERUR: 5401	SKRÁNINGARNR: ODNI	ÓTGAFA: B
1:100 A3	TEIKNAR: IM	YRFARAR: IM	NR. TEIKNINGAR: E1-104
HANNAÐ: ÓJS/SJ	UNDRISKRIFT SAMRÆMINGARHÖNDUÐAR: <i>[Signature]</i>	DAGS. UNDRISKRIFTAR: -140807	BLAÐNÖMUR: 112