


## ÚTGÁFUFERILL

| ÚTGÁFA: | DAGS: | SKÝRINGAR: | BR. AF | SAMÞ: |
|---|---|---|---|---|
| A | 17.03.06 | ÚTBOÐSTEIKNINGAR | | |

DAGS. UNDIRSKRIFTAR: NAFN OG KT. SAMRÆMINGARHÖNNUÐAR:

UNDIRSKRIFT SAMRÆMINGARHÖNNUÐAR:

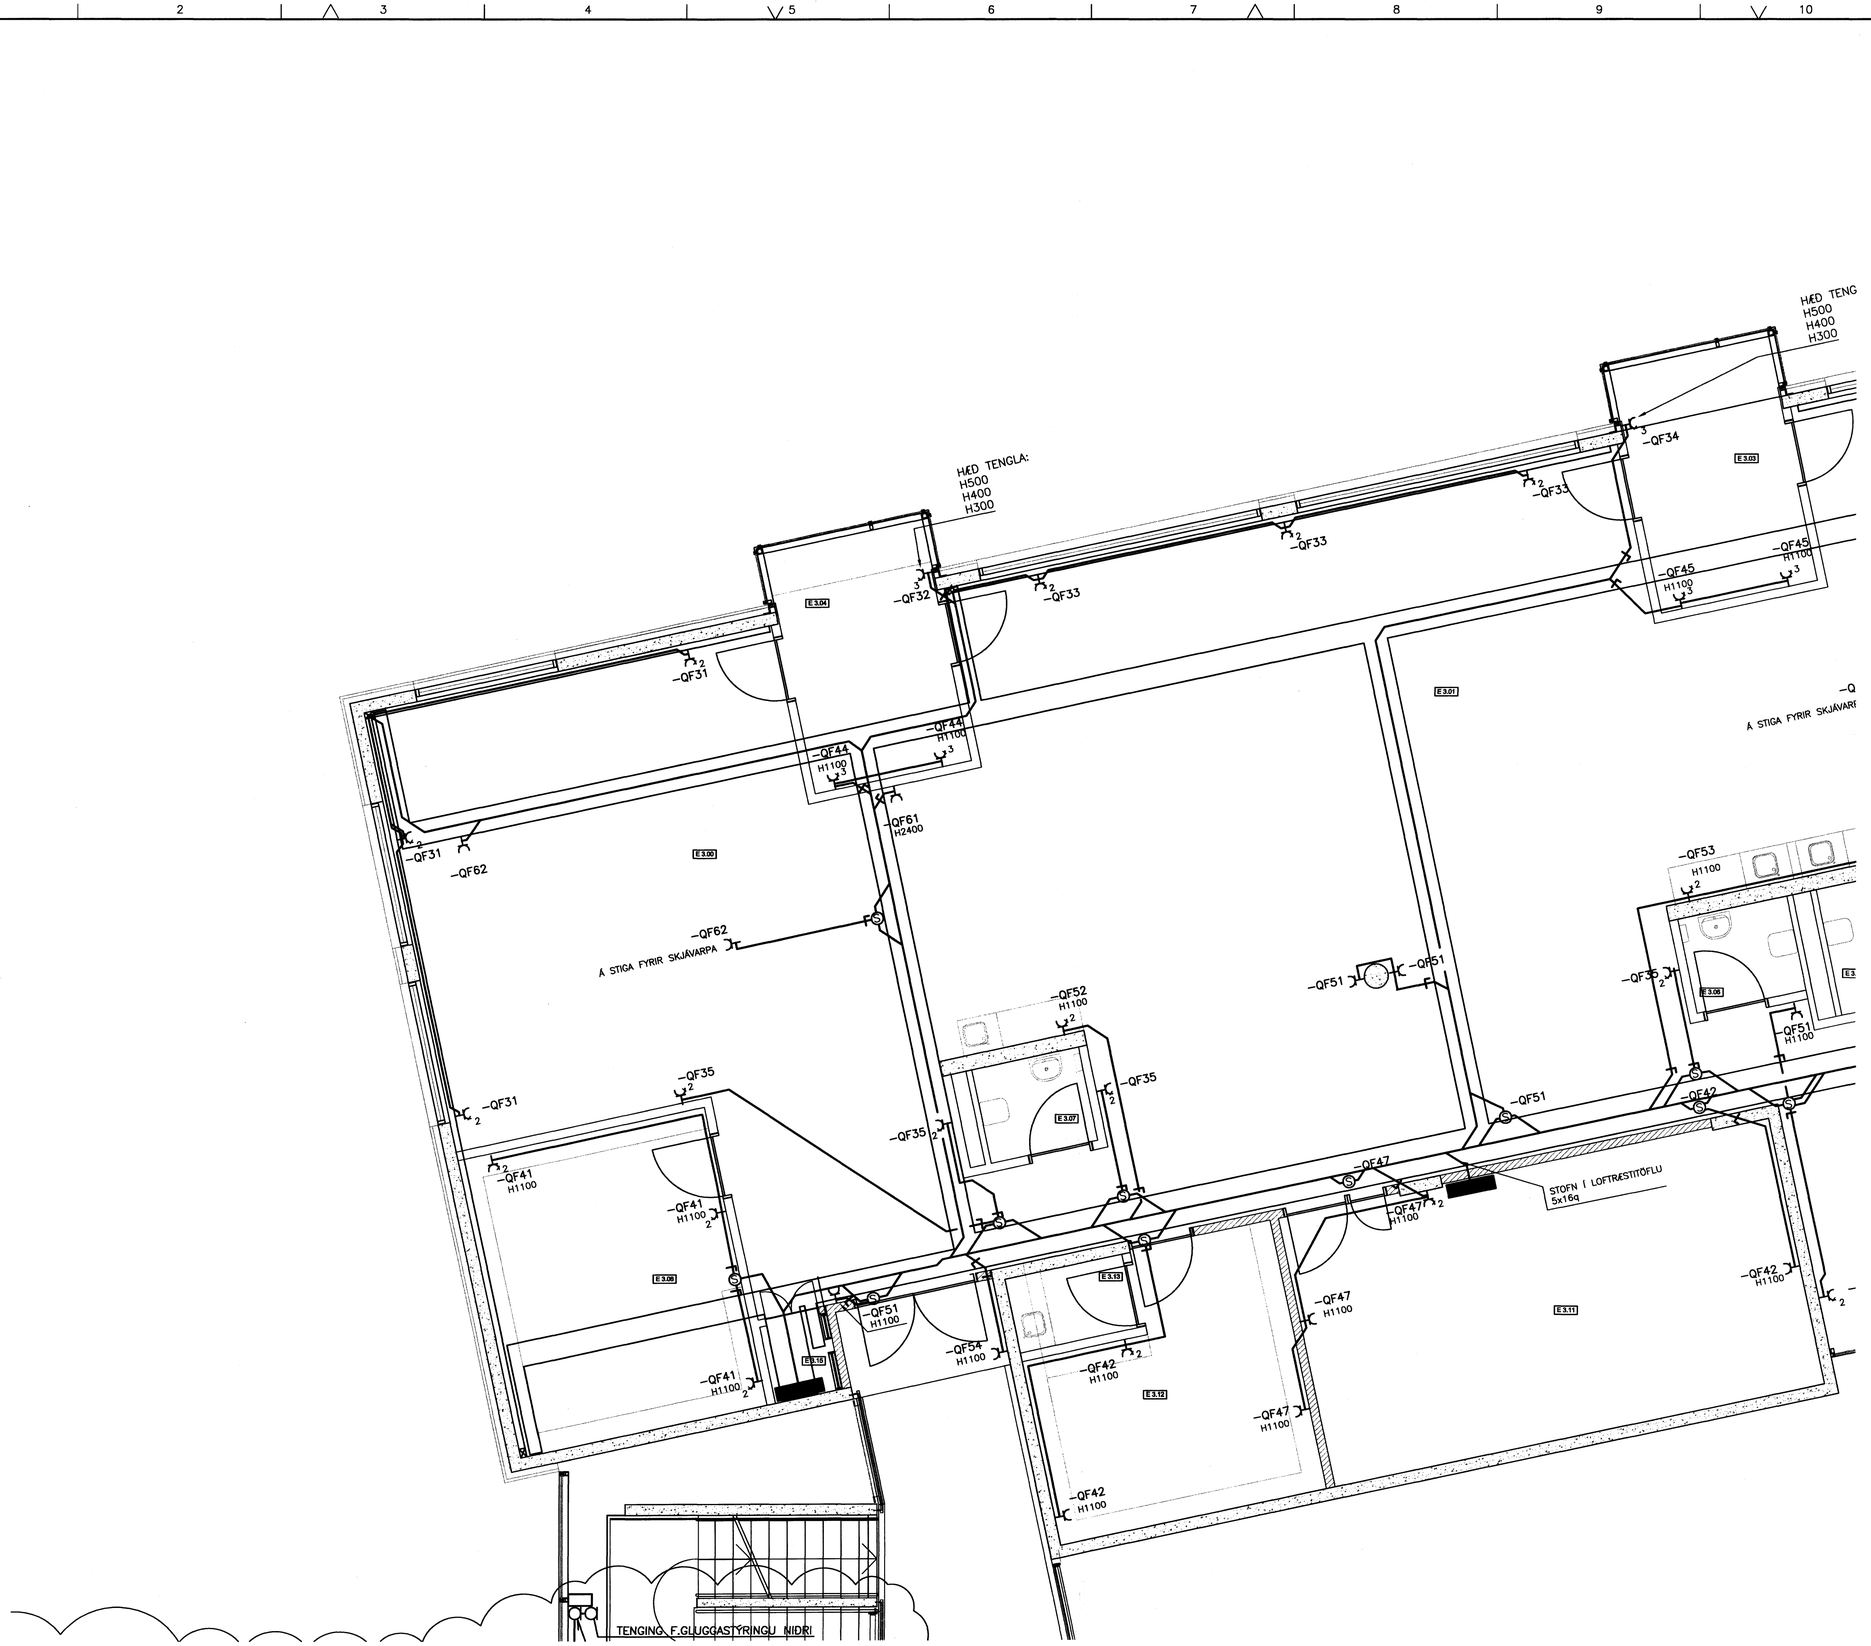


0 1 2 3 metrar

1:50 (A1)

ÖLL AFRITUN TEIKNINGAR, AÐ HLUTA EÐA HEILD, ER HÁÐ SKRIFLEGU LEYFI HÖFUNDA.

**Verkfræðistofa**
**Jóhanns Indriðasonar ehf**
Síðumúli 1, 108 Reykjavík
Sími 568 7319, Fax 568 6887, Netfang vji@vji.is, Veffang www.vji.is

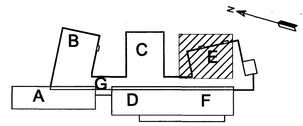HEITI VERKS:

# HRAUNVALLASKÓLI
## DREKAVÖLLUM 9
## HAFNARFIRÐI

HEITI TEIKNINGAR:

RAFLAGNIR — LÁGSPENNUTEIKNINGAR
TENGLALÖGN 3. HÆÐ
2.–3. ÁFANGI

| MKV: | VERKNR: | SKRÁNINGARNR: | ÚTGÁFA: |
|---|---|---|---|
| 1:50 A1<br>1:100 A3 | 5401 | 0DNS | A |
| HANNAÐ: MK | TEIKNAÐ: ÍM | YFIRFARIÐ: | NR. TEIKNINGAR: E3-309 |
| NAFN OG KT. SAMÞYKKJANDA: MAGNÚS KRISTBERGSSON 080257 3689 | | | |
| DAGS. UNDIRSKRIFTAR: -140307 | UNDIRSKRIFT SAMÞYKKJANDA: | | BLAÐNÚMER: 185 |