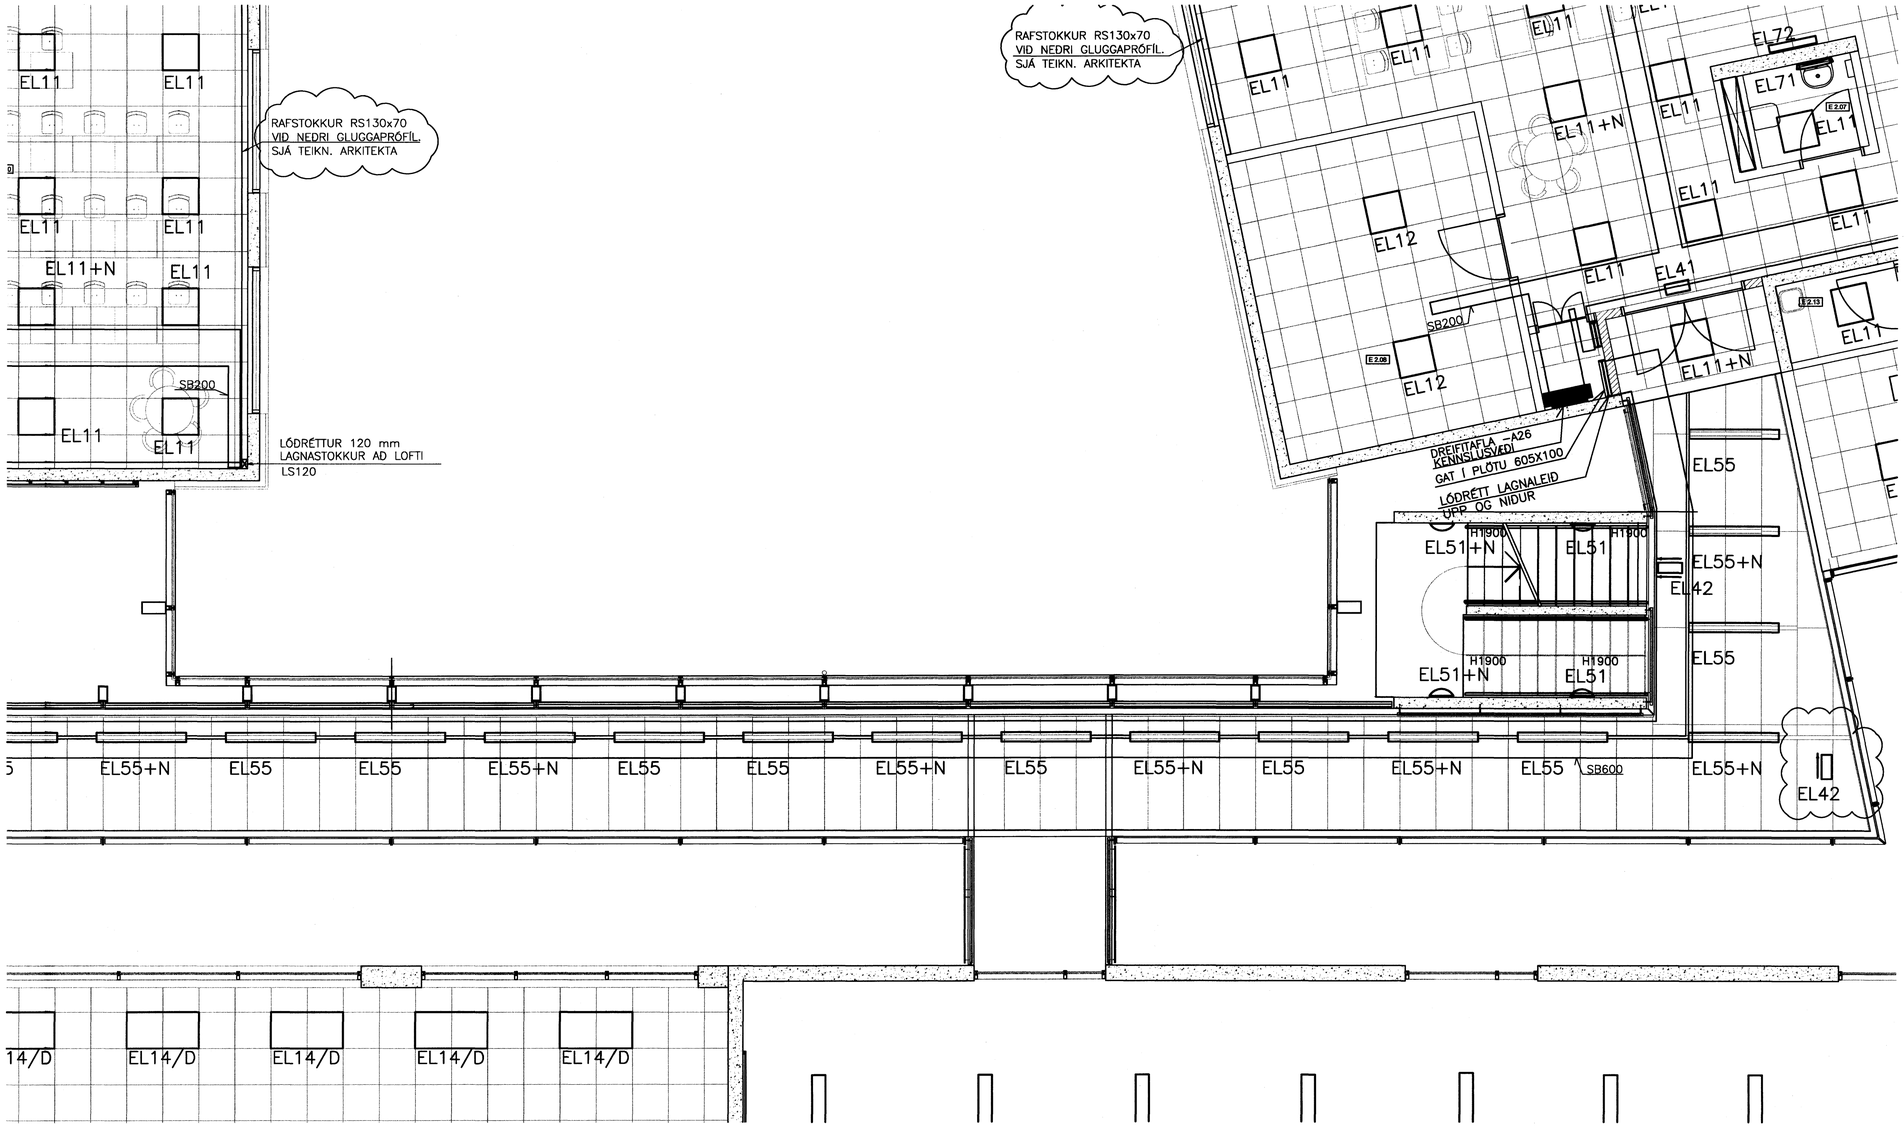

ÚTGÁFUFERILL

ÚTGÁFA:	DAGS:	SKÝRINGAR:	BR. AF	SAMÞ:
A	17.03.06	ÚTBOÐSTEIKNINGAR		
B	09.11.06	BREYTT. LAMPAR OG STOKKAR		

DAGS. UNDIRSKRIFTAR: | NAFN OG KT. SAMREMINGARHÖNNUÐAR:

UNDIRSKRIFT SAMREMINGARHÖNNUÐAR:

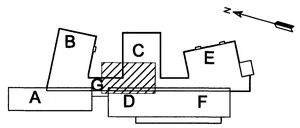

0 1 2 3 metrar
1:50 (A1)

ÖLL AFRITUN TEIKNINGAR, AÐ HLUTA EÐA HEILD, ER HÁÐ SKRIFLEGU LEYFI HÖFUNDA.

Verkfræðistofa
Jóhanns Indriðasonar ehf
Síðumúli 1, 108 Reykjavík
Sími 568 7319, Fax 568 6887, Netfang vji@vji.is, Veffang www.vji.is

HEITI VERKS:

HRAUNVALLASKÓLI
DREKAVÖLLUM 9
HAFNARFIRÐI

HEITI TEIKNINGAR:

RAFLAGNIR LÁGSPENNUTEIKNINGAR
LAMPA– OG RENNUPLAN 2. HÆÐ
2.–3. ÁFANGI

MKV: 1:50 A1 1:100 A3	VERKNR: 5401	SKRÁNINGARNR: 0DNJ	ÚTGÁFA: B
HANNAÐ: ÓJS/SJ	TEIKNAÐ: IM	YFIRFARIÐ:	NR. TEIKNINGAR: E1-206
NAFN OG KT. SAMÞYKKJANDA: MAGNÚS KRISTBERGSSON 080257 3689			
DAGS. UNDIRSKRIFTAR: -140807	UNDIRSKRIFT SAMÞYKKJANDA:		BLAÐNÚMER: 123