


1 2 3 4 5 6 7 8 9 10 11 12

A B C D E F G H

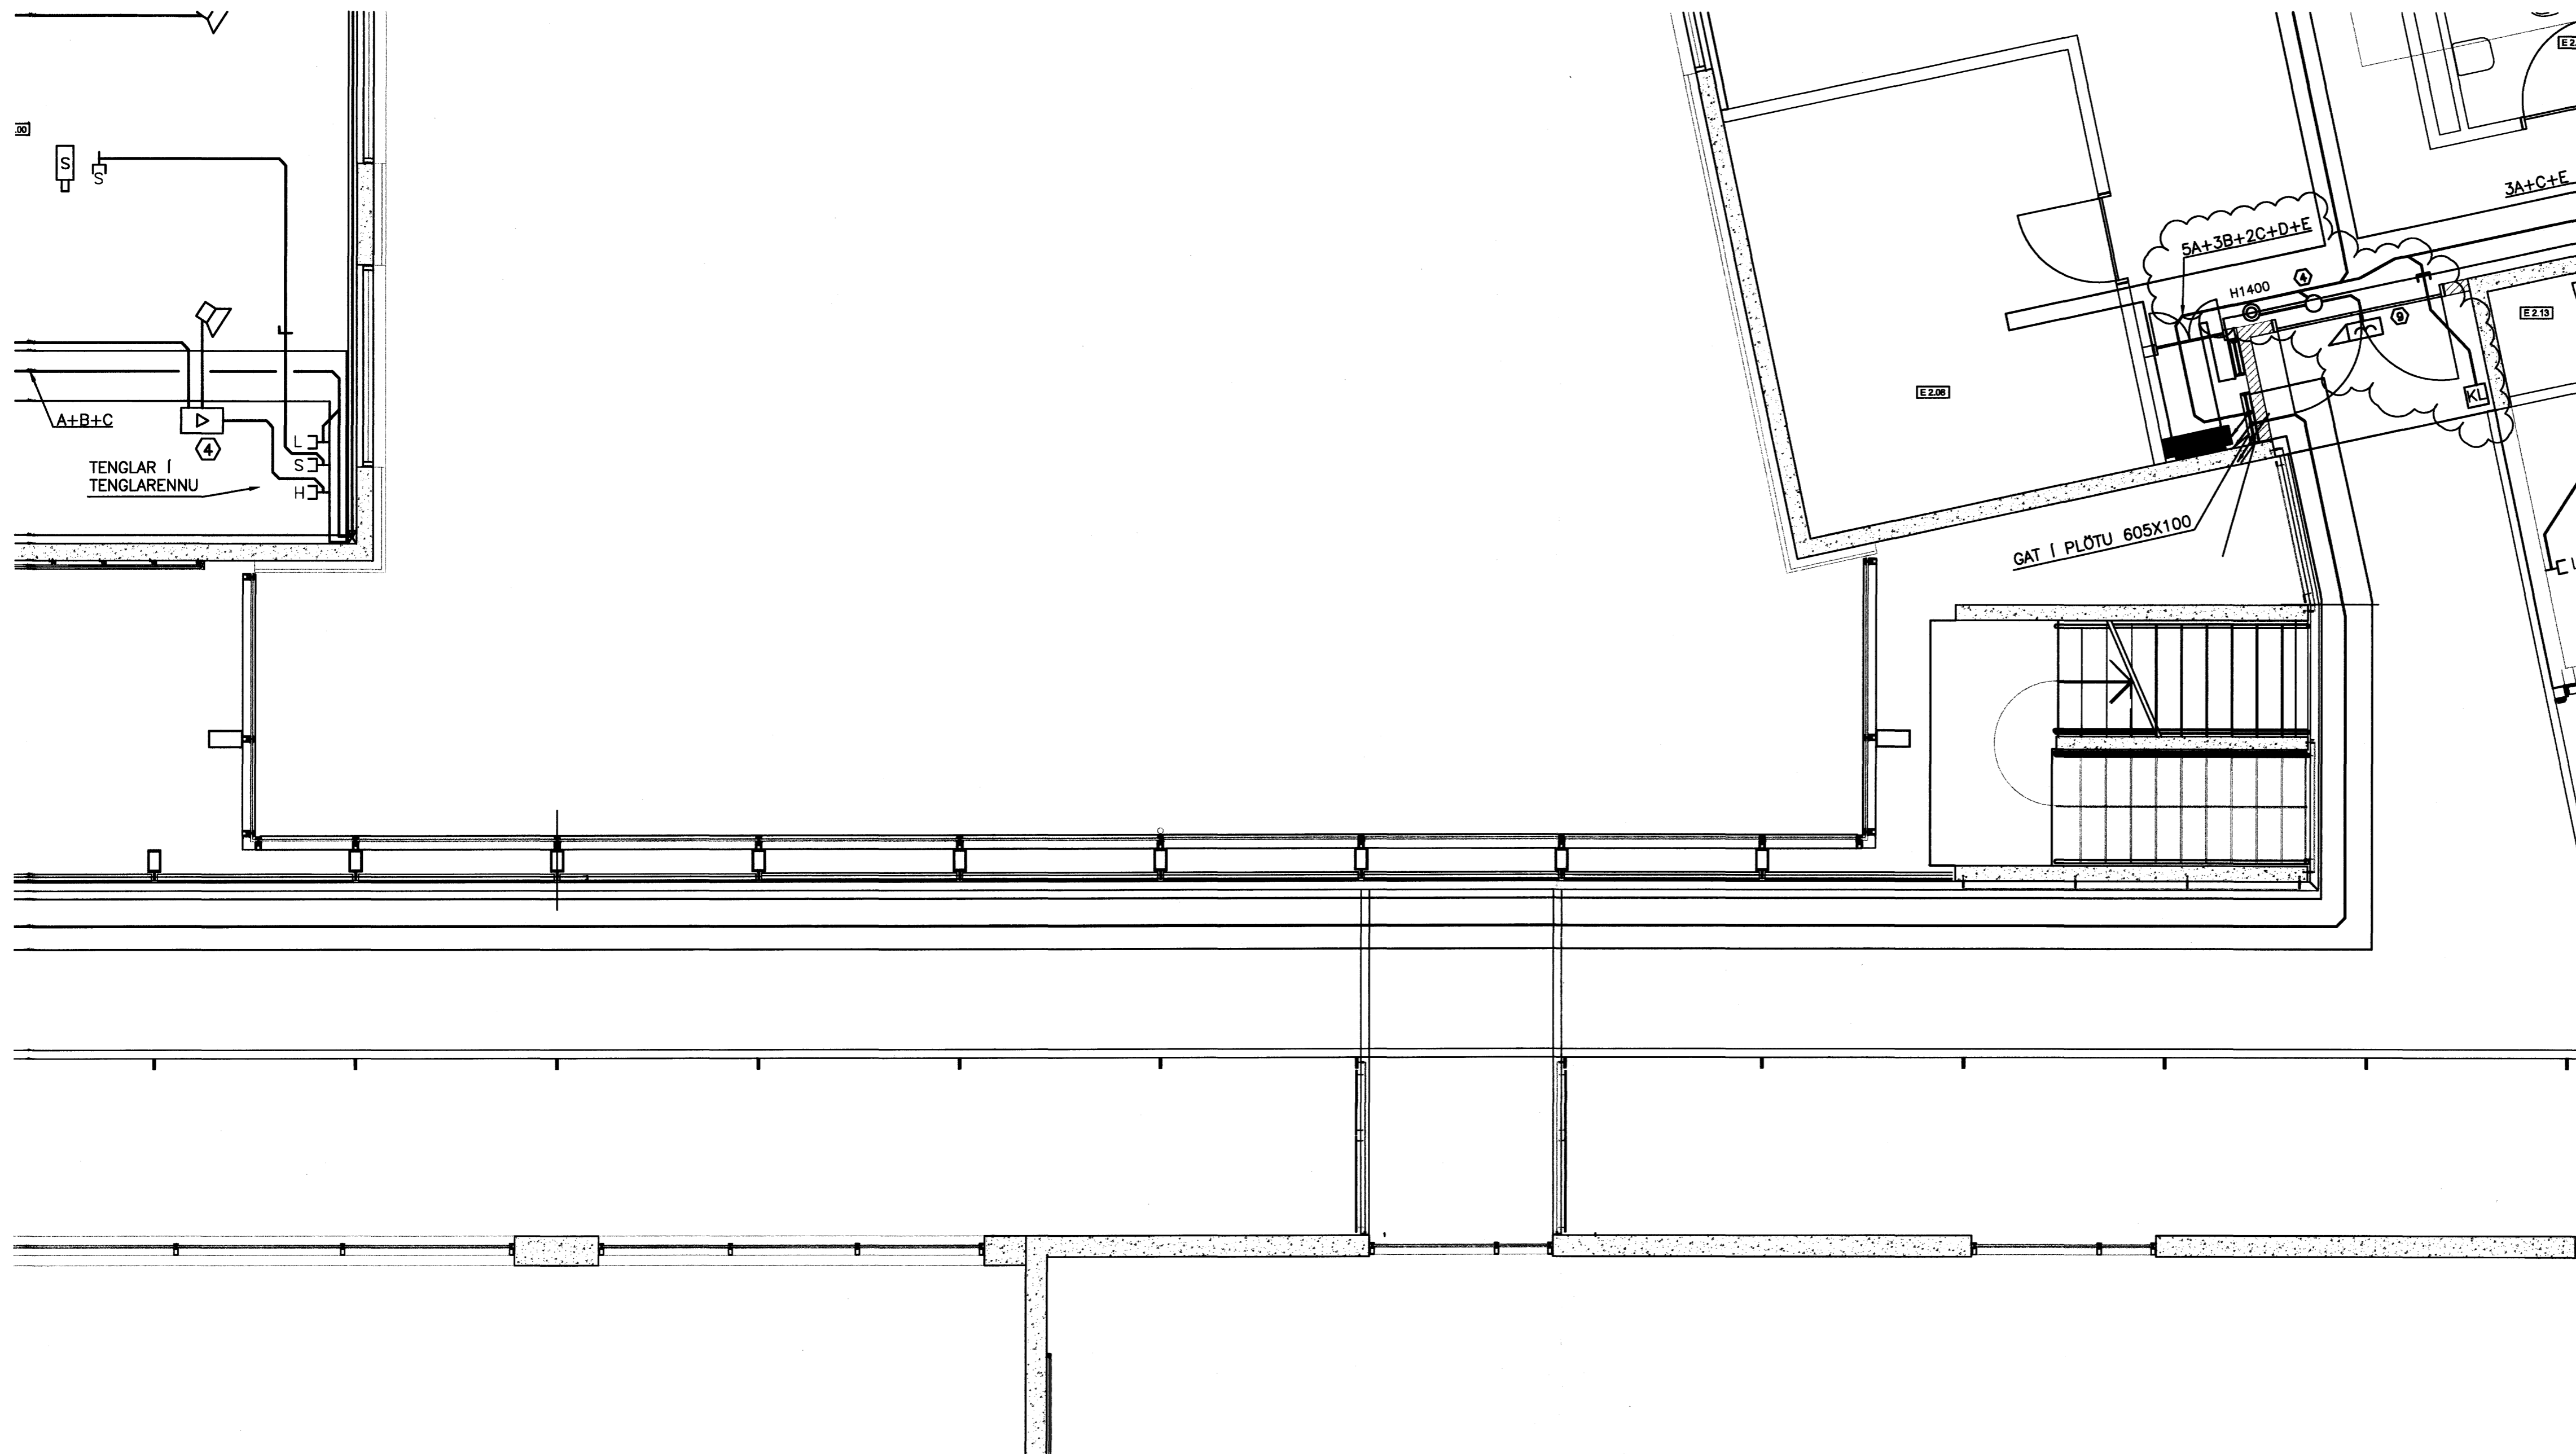


ÚTGÁFUERILL			
ÚTGÁFA:	DAGS:	SKÝRINGAR:	DR. AF SAMB.
A	17.03.06	ÚTBODSTEIKNINGAR	
B	09.11.06	VIÐBÓT AÐGANGSSTÝRINGAR	SBS

DAGS. UNDRISKRIFTAR: NAFN OG KT. SAMRÆMINGARHÖNDLUNAR:
 UNDRISKRIFT SAMRÆMINGARHÖNDLUNAR: *[Signature]*

SÉR SKÝRINGAR

- ① PÍPA Í HURDARKARM
- ② SKJÁVARPASNÓRA 2Xø25 PÍPUR
- ③ YFIR UPPHENGDU LOFTI
- ④ BÓNADUR FESTUR Á STIGA
- ⑤ VAKTSKYNJARI Á GÓLFI VIÐ VEGG VEGGDÓS Í HÆÐ 60
- ⑥ HÁTALARI INNFELLDUR Í UPPHENGDU LOFTI. HEGT AÐ HALLA TIL AÐ KASTA HLJÓDI FRAM.
- ⑦ YFIRLIT YFIR BÓNAD OG STRENGI Í VÍÐKOMANDI TÖFLU ER SÝNT Á BLÖÐUM 105, 106 OG 107
- ⑧ YFIRLIT YFIR BÓNAD TENDAN VÍÐKOMANDI TÖFLU ER SÝNT Á BLADI 105
- ⑨ ANNAR VENÐUR RÍLADUR FASTUR. ÓRÍLADI VENÐUR AFLÆSIST MED KORTALESARA UTAN FRÁ. SEGULLÆSING Í FALSI RÍLADRAR HURDAR. PANIKSLÁ MED SNERTU Á RÍLADRI HURD SEM OPNAR RAFLÆSINGU MED ÞVI AÐ RÚÐFA STRAUM AÐ HENNI.

- A = Cat5 UTP
- B = Cat5 FTP
- C = COAX 75 Ω F. LOFTNETSKERFI
- D = STRENGUR FYRIR KLUKKUKERFI
- E = STRENGUR FRIR SKÓLABJÖLLUKERFI
- F = HÁTALARASNÓRA
- G = SKJÁVARPASNÓRA (VGA)

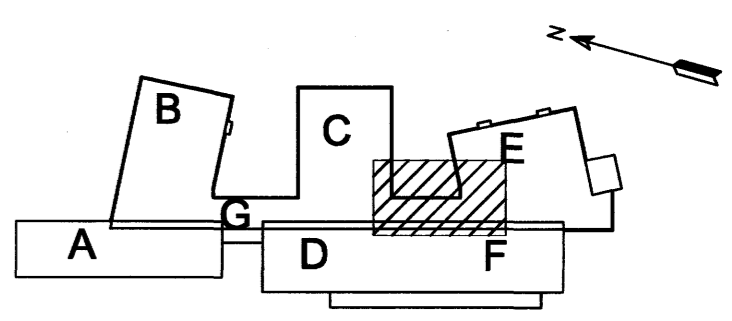

0 1 2 3 metrar
 1:50 (A1)

ÖLL AFRITUN TEIKNINGAR, AÐ HLUTA Eða HEILD, ER HÁÐ SKIRPLEÐU LEYFI HÖRUNDNA.

Verkfræðistofa Jóhanns Indríðasonar ehf
 Síðumúli 1, 108 Reykjavík
 Sími 568 7319, Fax 568 6887, Netfang vj@vj.is, Veffang www.vj.is

HEITI VERKS:
HRAUNVALLASKÓLI DREKAVÖLLUM 9 HAFNARFIRÐI

HEITI TEIKNINGAR:
RAFLAGNIR SMÁSPENNA 2. HÆÐ 2.-3. ÁFANGI SMÁSPENNUTEIKNINGAR

MKV: 1:50 A1	VERNR: 5401	SKÝRINGAR: 0DNV	ÚTGÁFA: B
1:100 A3	TEIKNAD: SBS	YFIRFAR: Óp	NR. TEIKNINGAR: F5-206
HANNAÐ: SBS	UNDRISKRIFT SAMRÆMINGAR: MAGNÚS KRISTBERGSSON 080257 3689	UNDRISKRIFT SAMRÆMINGAR: <i>[Signature]</i>	BLAÐNÖMUR: 224

1 2 3 4 5 6 7 8 9 10 11 12