



ÓTGAUFERILL			
ÓTGAFA:	DAGS:	SKÝRINGAR:	DR. AF SMÁR:
A	17.03.06	ÚTBODSTEIKNINGAR	
B	09.11.08	VIÐBÓT AÐGANGSSTÝRINGAR	SBS

DAGS. UNDRISKRIFAR: NAFN OG KT. SAMRÆMINGARHÖNNUNAR:  
 UNDRISKRIFT SAMRÆMINGARHÖNNUNAR: *[Signature]*

**SÉR SKÝRINGAR**

- ① PIPA Í HURDARKARM
- ② SKJÁVARPASNÓRA 2xø25 PÍPUR
- ③ YFIR UPPHENGDU LOFTI
- ④ BÓNADUR FESTUR Á STIGA
- ⑤ VAKTSKYNJARI Á GÓLFI VIÐ VEGG VEGGDÓS Í HÆÐ 60
- ⑥ HÁTALARI INNFELLDUR Í UPPHENGDU LOFTI. HÆGT AD HALLA TIL AD KASTA HLJÓÐI FRAM.
- ⑦ YFIRLIT YFIR BÓNAD OG STRENGI Í VÍÐKOMANDI TÖFLU ER SÝNT Á BLÖÐUM 105, 106 OG 107
- ⑧ YFIRLIT YFIR BÓNAD TENGÐAN VÍÐKOMANDI TÖFLU ER SÝNT Á BLADI 105
- ⑨ ANNAR VENGUR RÍLADUR FASTUR. ÓRÍLADI VENGUR AFLÆSIST MED KORTALESARA-UTAN FRÁ. SEGULLESING Í FALSI RÍLADRAR HURDAR. PANIKSLÁ MED SNERTU Á RÍLADRI HURD SEM ÖPNAR RAFLESINGU MED ÞVI AD RÍJÓFA STRAUM AD HENNI.

- A = Cot5 UTP
- B = Cot5 FTP
- C = COAX 75 Ω F. LOFTNETSKERFI
- D = STRENGUR FYRIR KLUKKUKERFI
- E = STRENGUR FRIR SKÓLABJÖLLUKERFI
- F = HÁTALARASNÓRA
- G = SKJÁVARPASNÓRA (VGA)

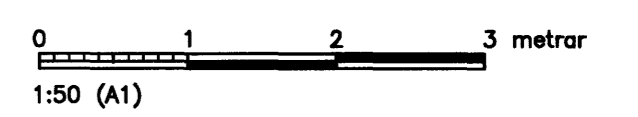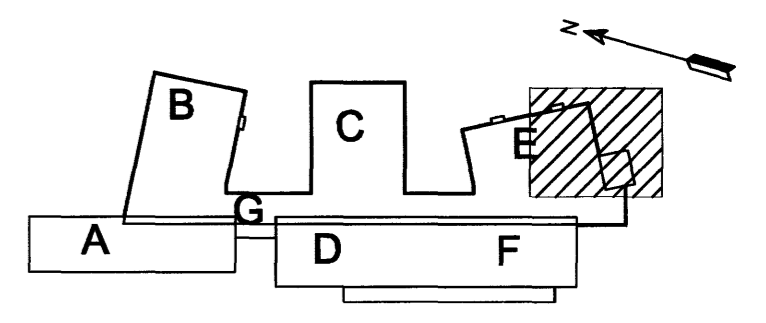

ÖLL AFRITUN TEIKNINGAR, AD HLUTA EDA HEILD, ER HÁD SKIRFLESI LEYTI HÖFUNDA.

**Verkfræðistofa Jóhanns Indriássonar ehf**  
 Síðumúli 1, 108 Reykjavík  
 Sími 568 7319, Fax 568 6867, Netfang vj@vj.is, Veffang www.vj.is

HRETTI TEIKNINGAR:  
**HRAUNVALLASKÓLI**  
 DREKAVÖLLUM 9  
 HAFNARFIRÐI

HRETTI TEIKNINGAR:  
**RAFLAGNIR SMÁSPENNA 1. HÆÐ**  
 2.-3. ÁFANGI

MKV: 1:50 A1	VERÐUR: 5401	SKÝRINGARNEFNI: ÖDNU	ÓTGAFA: B
1:100 A3	TEIKNAR: SBS	YFIRFARAR: ÖP	NR. TEIKNINGAR: F5-110
NAFN OG KT. SAMRÆMINGARHÖNNUNAR: MAGNÚS KRISTBERGSSON 080257 3689			BLAÐNÖMUR: 219
DAGS. UNDRISKRIFAR: 140807	UNDRISKRIFT SAMRÆMINGARHÖNNUNAR: <i>[Signature]</i>		