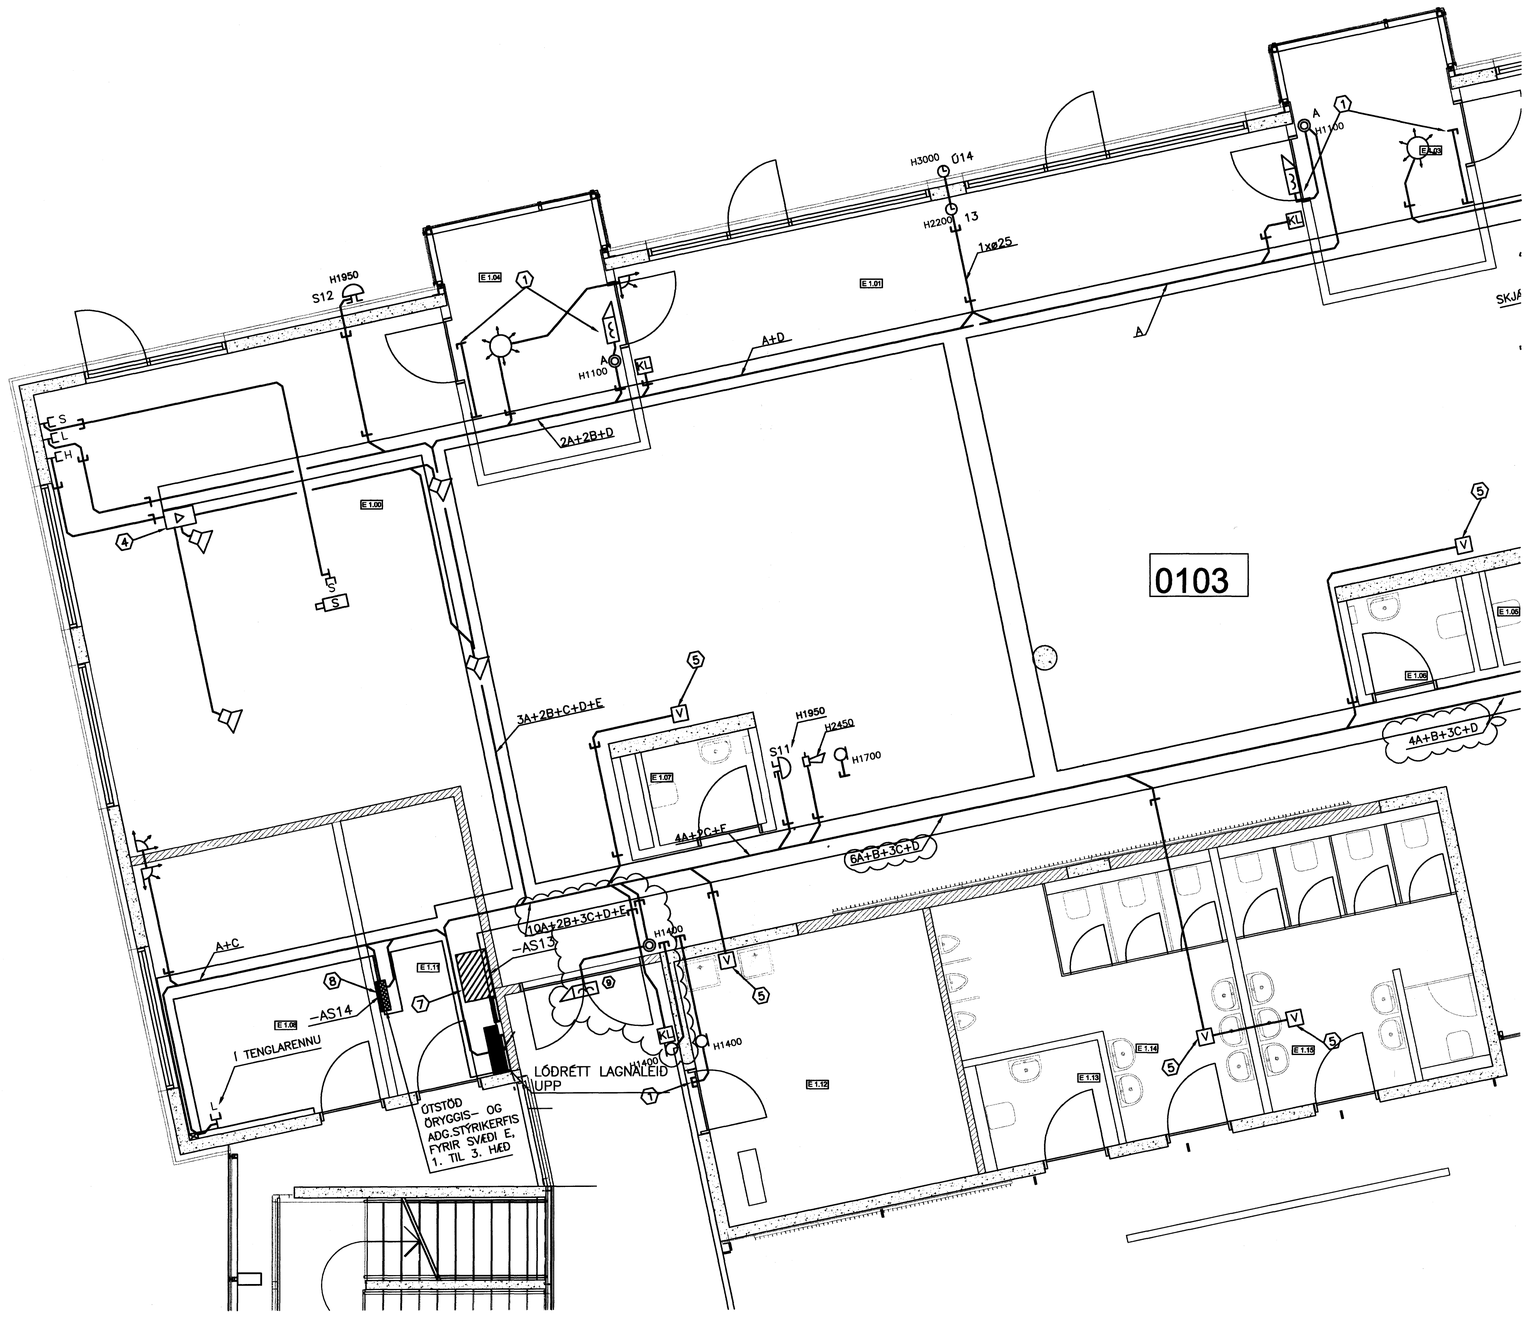

ÚTGÁFUFERILL

ÚTGÁFA:	DAGS:	SKÝRINGAR:	BR. AF	SAMÞ:
A	17.03.06	ÚTBOÐSTEIKNINGAR		
B	09.11.06	VIÐBÓT AÐGANGSSTÝRINGAR	SBS	

DAGS. UNDIRSKRIFTAR: | NAFN OG KT. SAMRÆMINGARHÖNNUÐAR:

UNDIRSKRIFT SAMRÆMINGARHÖNNUÐAR:

SÉR SKÝRINGAR

1. PÍPA Í HURÐARKARM
2. SKJÁVARPASNÚRA 2Xø25 PÍPUR
3. YFIR UPPHENGDU LOFTI
4. BÚNAÐUR FESTUR Á STIGA
5. VAKTSKYNJARI Á GÓLFI VIÐ VEGG VEGGDÓS Í HÆÐ 60
6. HÁTALARI INNFELLDUR Í UPPHENGDU LOFTI. HÆGT AÐ HALLA TIL AÐ KASTA HLJÓÐI FRAM.
7. YFIRLIT YFIR BÚNAÐ OG STRENGI Í VIÐKOMANDI TÖFLU ER SÝNT Á BLÖÐUM 105, 106 OG 107
8. YFIRLIT YFIR BÚNAÐ TENGDAN VIÐKOMANDI TÖFLU ER SÝNT Á BLAÐI 105
9. ANNAR VÆNGUR RÍLADUR FASTUR. ÓRÍLADI VÆNGUR AFLÆSIST MEÐ KORTALESARA UTAN FRÁ. SEGULLÆSING Í FALSI RÍLADRAR HURÐAR. PANIKSLÁ MEÐ SNERTU Á RÍLADRI HURÐ SEM OPNAR RAFLÆSINGU MEÐ ÞVÍ AÐ RJÚFA STRAUM AÐ HENNI.

A = Cat5 UTP
B = Cat5 FTP
C = COAX 75 Ω F. LOFTNETSKERFI
D = STRENGUR FYRIR KLUKKUKERFI
E = STRENGUR FRIR SKÓLABJÖLLUKERFI
F = HÁTALARASNÚRA
G = SKJÁVARPASNÚRA (VGA)

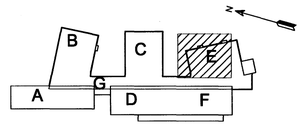

0 1 2 3 metrar
1:50 (A1)

ÖLL AFRITUN TEIKNINGAR, AÐ HLUTA EÐA HEILD, ER HÁÐ SKRIFLEGU LEYFI HÖFUNDA.

Verkfræðistofa
Jóhanns Indriðasonar ehf
Síðumúli 1, 108 Reykjavík
Sími 568 7319, Fax 568 8887, Netfang vji@vji.is, Veffang www.vji.is

HEITI VERKS:

HRAUNVALLASKÓLI
DREKAVÖLLUM 9
HAFNARFIRÐI

HEITI TEIKNINGAR:

RAFLAGNIR — SMÁSPENNUTEIKNINGAR
SMÁSPENNA 1. HÆÐ
2.–3. ÁFANGI

MKV: 1:50 A1 1:100 A3	VERKNR: 5401	SKRÁNINGARNR: 0DNU	ÚTGÁFA: B
HANNAÐ: SBS	TEIKNAÐ: SBS	YFIRFARIÐ: ÓÞ	NR. TEIKNINGAR: F5-109
NAFN OG KT. SAMÞYKKJANDA: MAGNÚS KRISTBERGSSON 080257 3689			
DAGS. UNDIRSKRIFTAR: 140807	UNDIRSKRIFT SAMÞYKKJANDA:		BLAÐNÚMER: 218