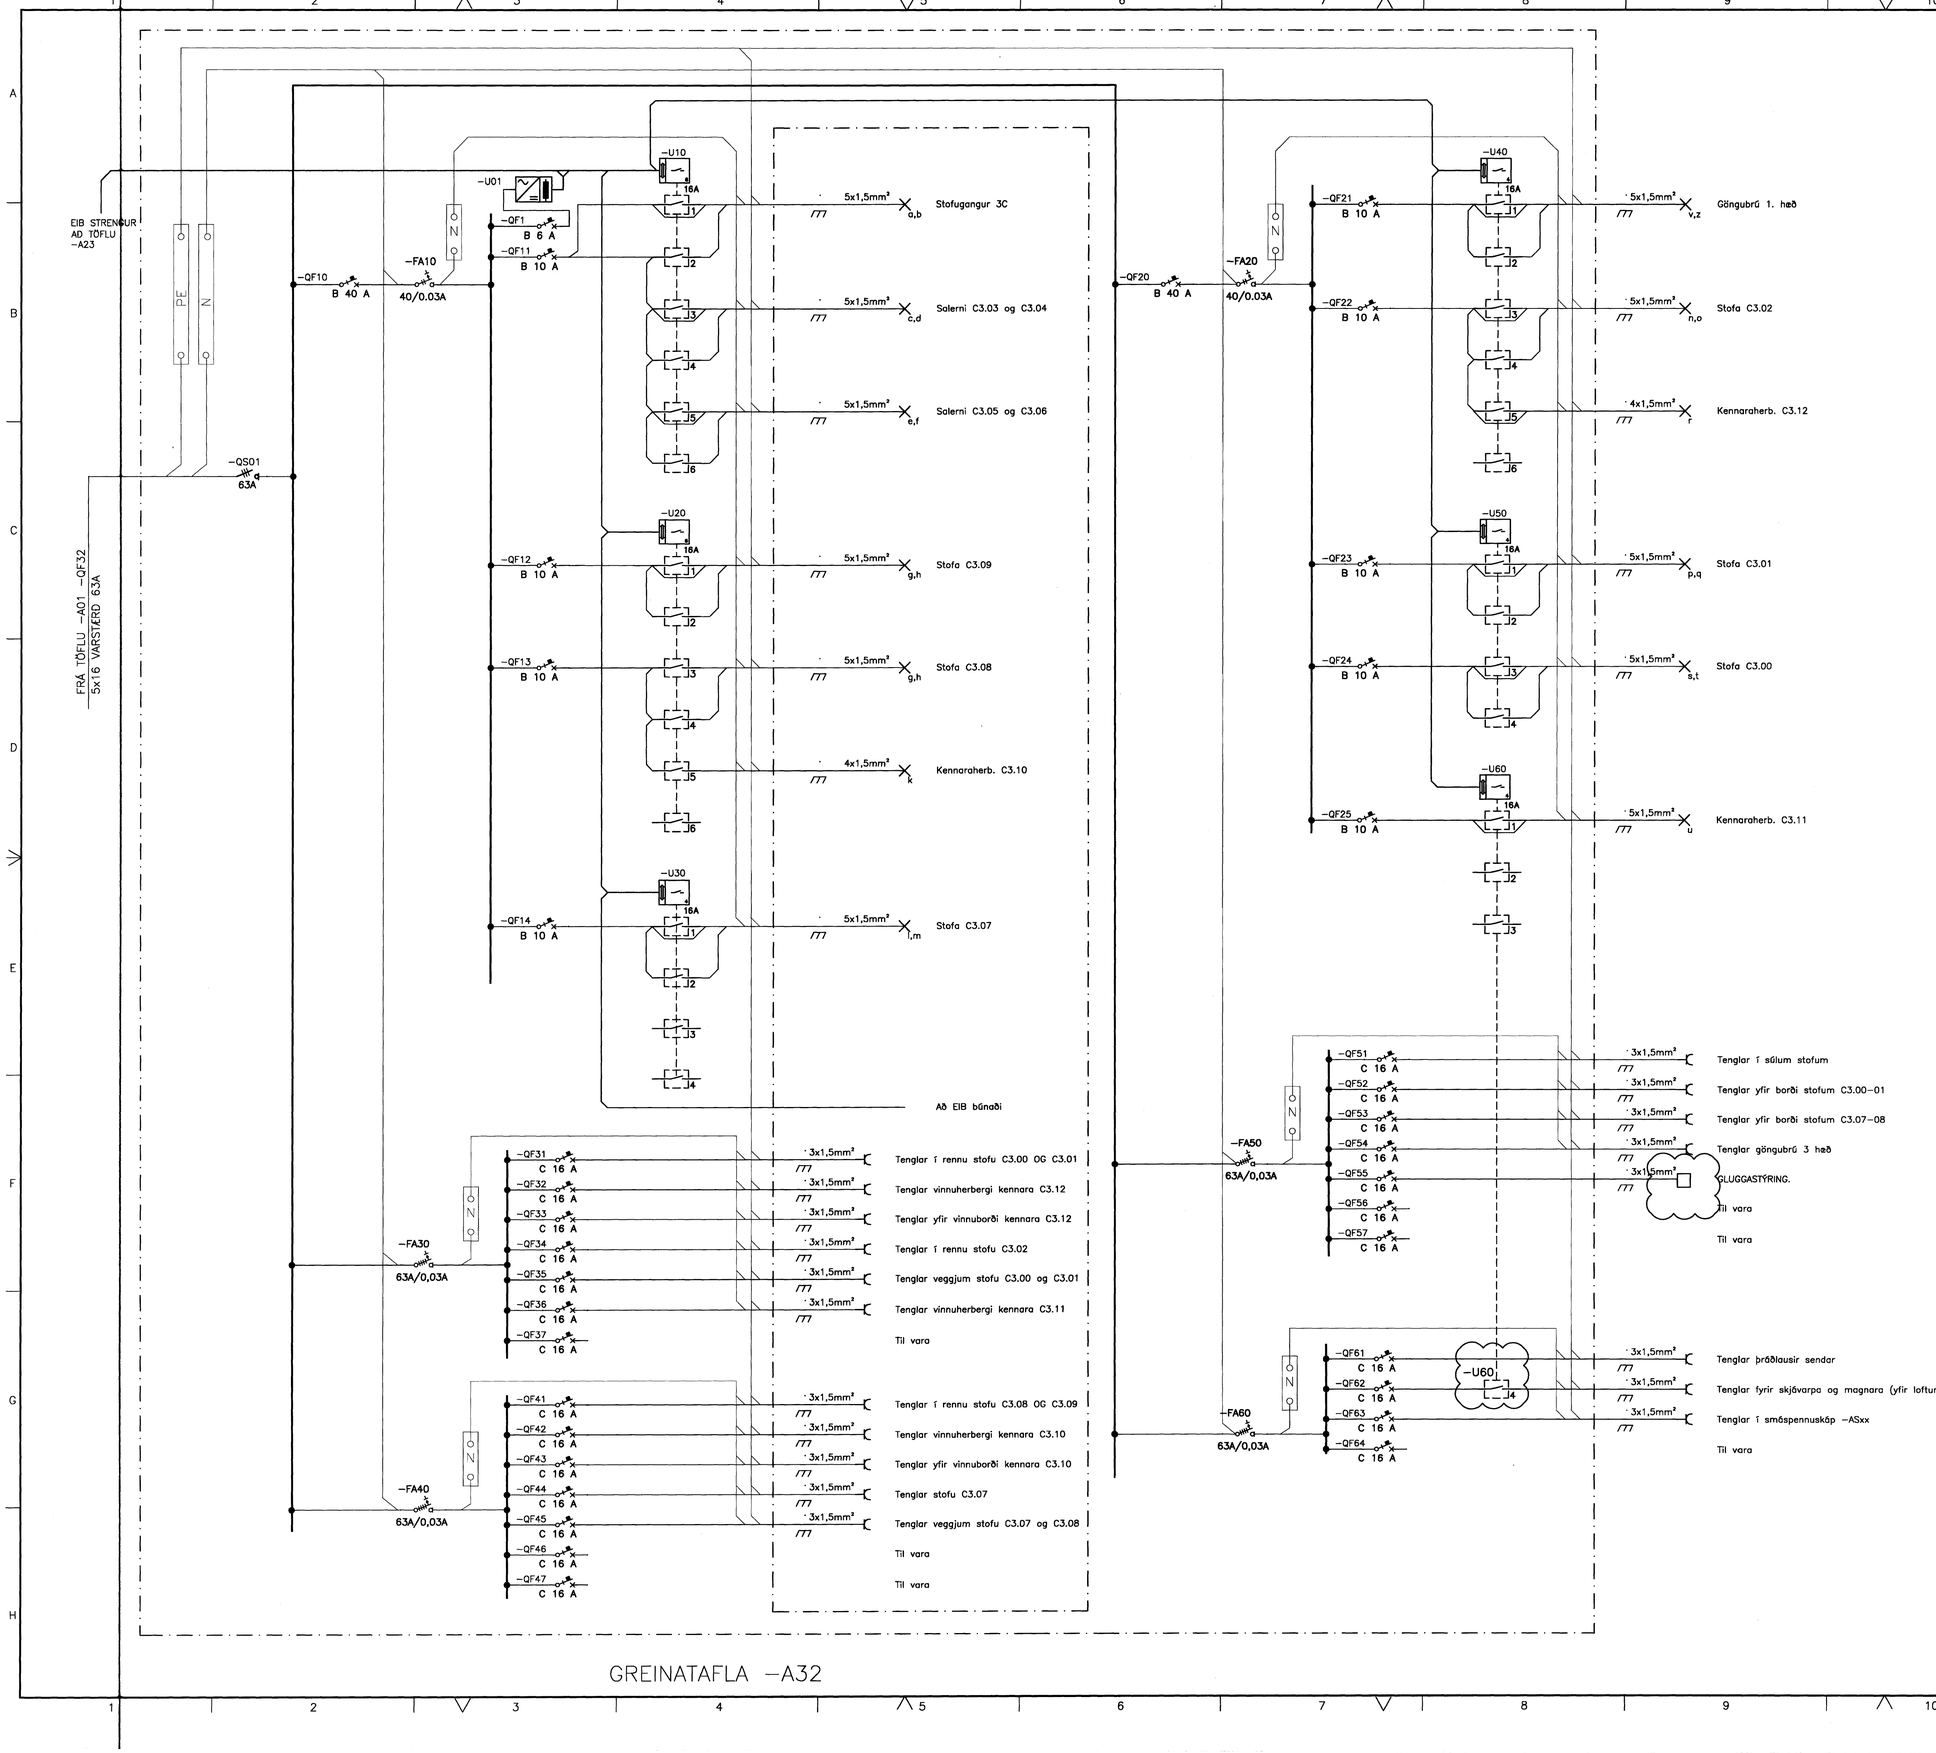

GREINATAFLA –A32

ÖLL AFRITUN TEIKNINGAR, AÐ HLUTA EÐA HEILD, ER HÁÐ SKRIFLEGU LEYFI HÖFUNDA.

ÚTGÁFUFERILL

ÚTGÁFA:	DAGS:	SKÝRINGAR:	BRI. AF	SAMÞ.
A	17.03.06	ÚTBOÐSTEIKNINGAR		
B	09.11.06	INSTABUS STÝRINGAR OG GLUGGASTÝRING		

DAGS. UNDIRSKRIFTAR: NAFN OG KT. SAMRÆMINGARHÖNNUÐAR:

UNDIRSKRIFT SAMRÆMINGARHÖNNUÐAR:

Verkfræðistofa Jóhanns Indriðasonar ehf
Síðumúli 1, 108 Reykjavík
Sími 568 7319, Fax 568 8887, Netfang vji@vji.is, Veffang www.vji.is

HEITI VERKS:

HRAUNVALLASKÓLI
DREKAVÖLLUM 9
HAFNARFIRÐI

HEITI TEIKNINGAR:

RAFLAGNIR — TÖFLUTEIKNINGAR
EINLÍNUMYND TAFLA –A32
2–3. ÁFANGI

MKV:	VERKNR:	SKRÁNINGARNR:	ÚTGÁFA:
	5401	0DR1	B
HANNAÐ:	TEIKNAÐ:	YFIRFARIÐ:	NR. TEIKNINGAR:
BB	BB		G2-302
NAFN OG KT. SAMÞYKKJANDA: MAGNÚS KRISTBERGSSON 080257 3689			
DAGS. UNDIRSKRIFTAR: --.--.10807	UNDIRSKRIFT SAMÞYKKJANDA:		BLAÐNÚMER: 274