



SNID AF FRÁGANGI Á STÓLPA

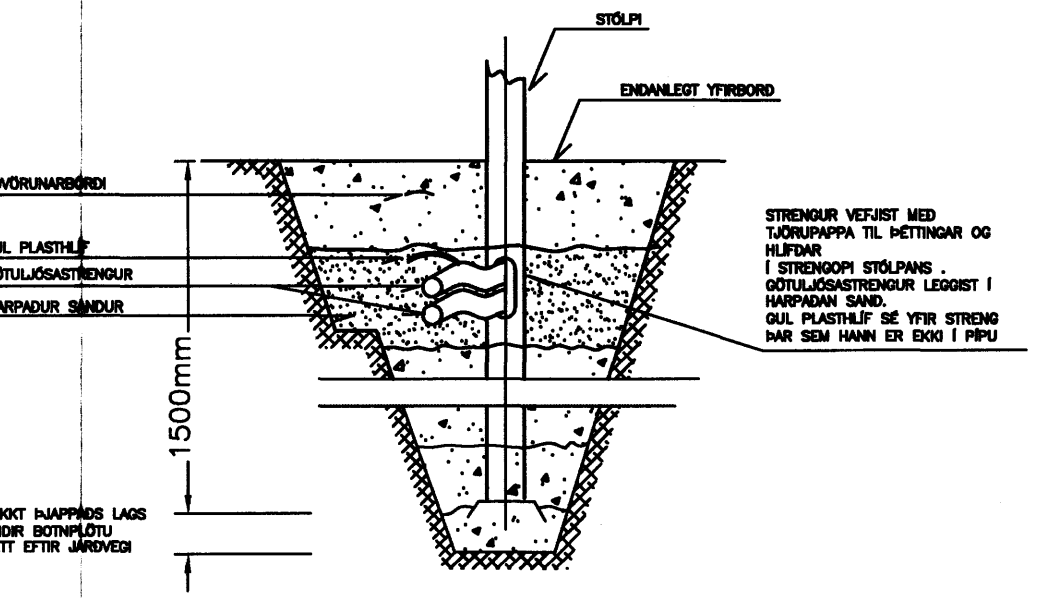

SNID AF FRÁGANGI Á 10 m STÓLPA FYRIR F LJÓS

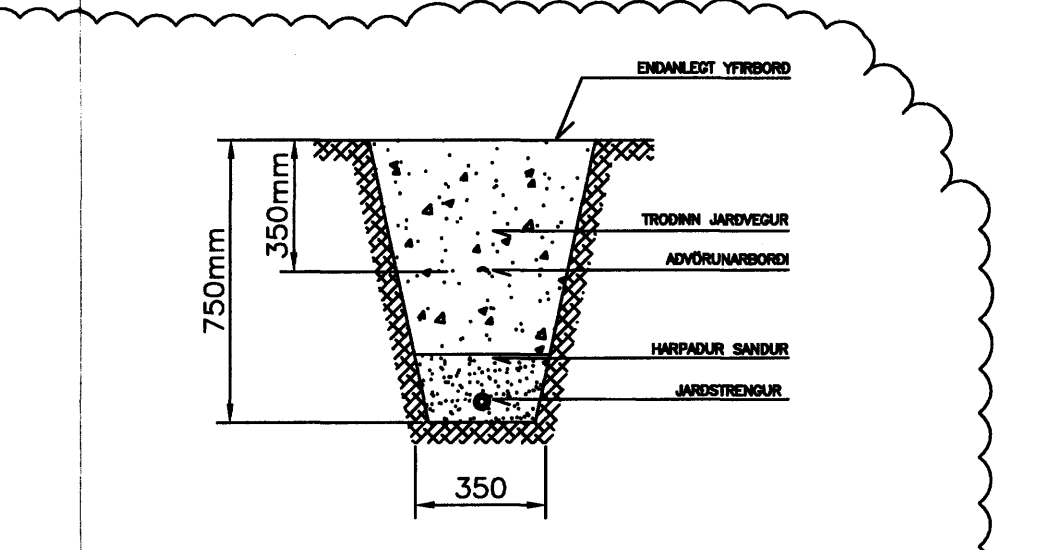

DEMIÐGERT SNID AF LEGU STRENGS


ÓTGÁFUFRILL

| ÓTGÁFA: | DAGS: | SKÝRINGAR: | BR. AF: | SAMB. |
|---------|----------|------------------------|---------|-------|
| A | 30.12.05 | ÚTBODSTEKNING | | |
| B | 28.06.07 | BÆTT VÍÐ VALLALÝSINGU | MK | |
| C | 05.07.07 | BÆTT VÍÐ SKURÐÞVERSNIÐ | MK | |

DAGS. UNDRSKRIFTAR: NAFN OG KT. SAMRÆMINGARHÖNDLUGAR:

UNDRSKRIFT SAMRÆMINGARHÖNDLUGAR: *J.R.*

SKÝRINGAR

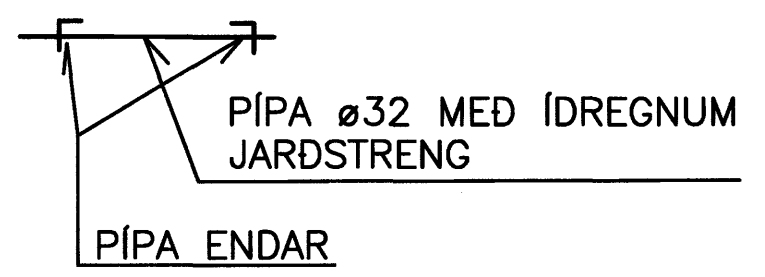

ALLIR JARÐSTRENGIR ERU 5x2,5mm² NEMA ANNARS SÉ GETIÐ

ÖLL AFRITUN TEKNINGAR, AD HLUTA EDA HELD, ER HAD SKRIFLEGU LEYFI HÖFUNDA.

Verkfræðistofa Jóhanns Indriássonar ehf
 Síðumúli 1, 108 Reykjavík
 Sími 560 5400, Fax 560 5410, Netfang vj@vj.is, Vefling www.vj.is

HRAUNVALLASKÓLI DREKAVÖLLUM HAFNARFIRDI

HETT TEKNINGAR: RAFLAGNIR LÝSINGARKERFI 2 ÁFANGI ÓTILAGNATEIKNINGAR

| MÖV: | VERNR: | SKÝRINGAR: | ÓTGÁFA: |
|----------------------------------|-----------------------------|------------|----------------|
| 1:250 A1 1:500 A3 | 5401 | ODR6 | C |
| HANNAÐ: | TEKNAÐ: | YFIRFARÐ: | NR. TEKNINGAR: |
| ÓJS | IM | | C4-004 |
| NAFN OG KT. SAMÞYGLIANDA: | UNDRSKRIFT SAMÞYGLIANDA: | BLAÐNÖMUR: | |
| Magnús Kristbergsson 090257 3689 | <i>Magnús Kristbergsson</i> | 277 | |
| DAGS. UNDRSKRIFTAR: | | | |
| 20.12.2005 | | | |