

HLUTI A

HLUTI B

HLUTI C

HLUTI D

HLUTI E


HLUTI F

FYRSTI ÁFANGI

ANNAR ÁFANGI

ÞRIDJI ÁFANGI

ÞAK

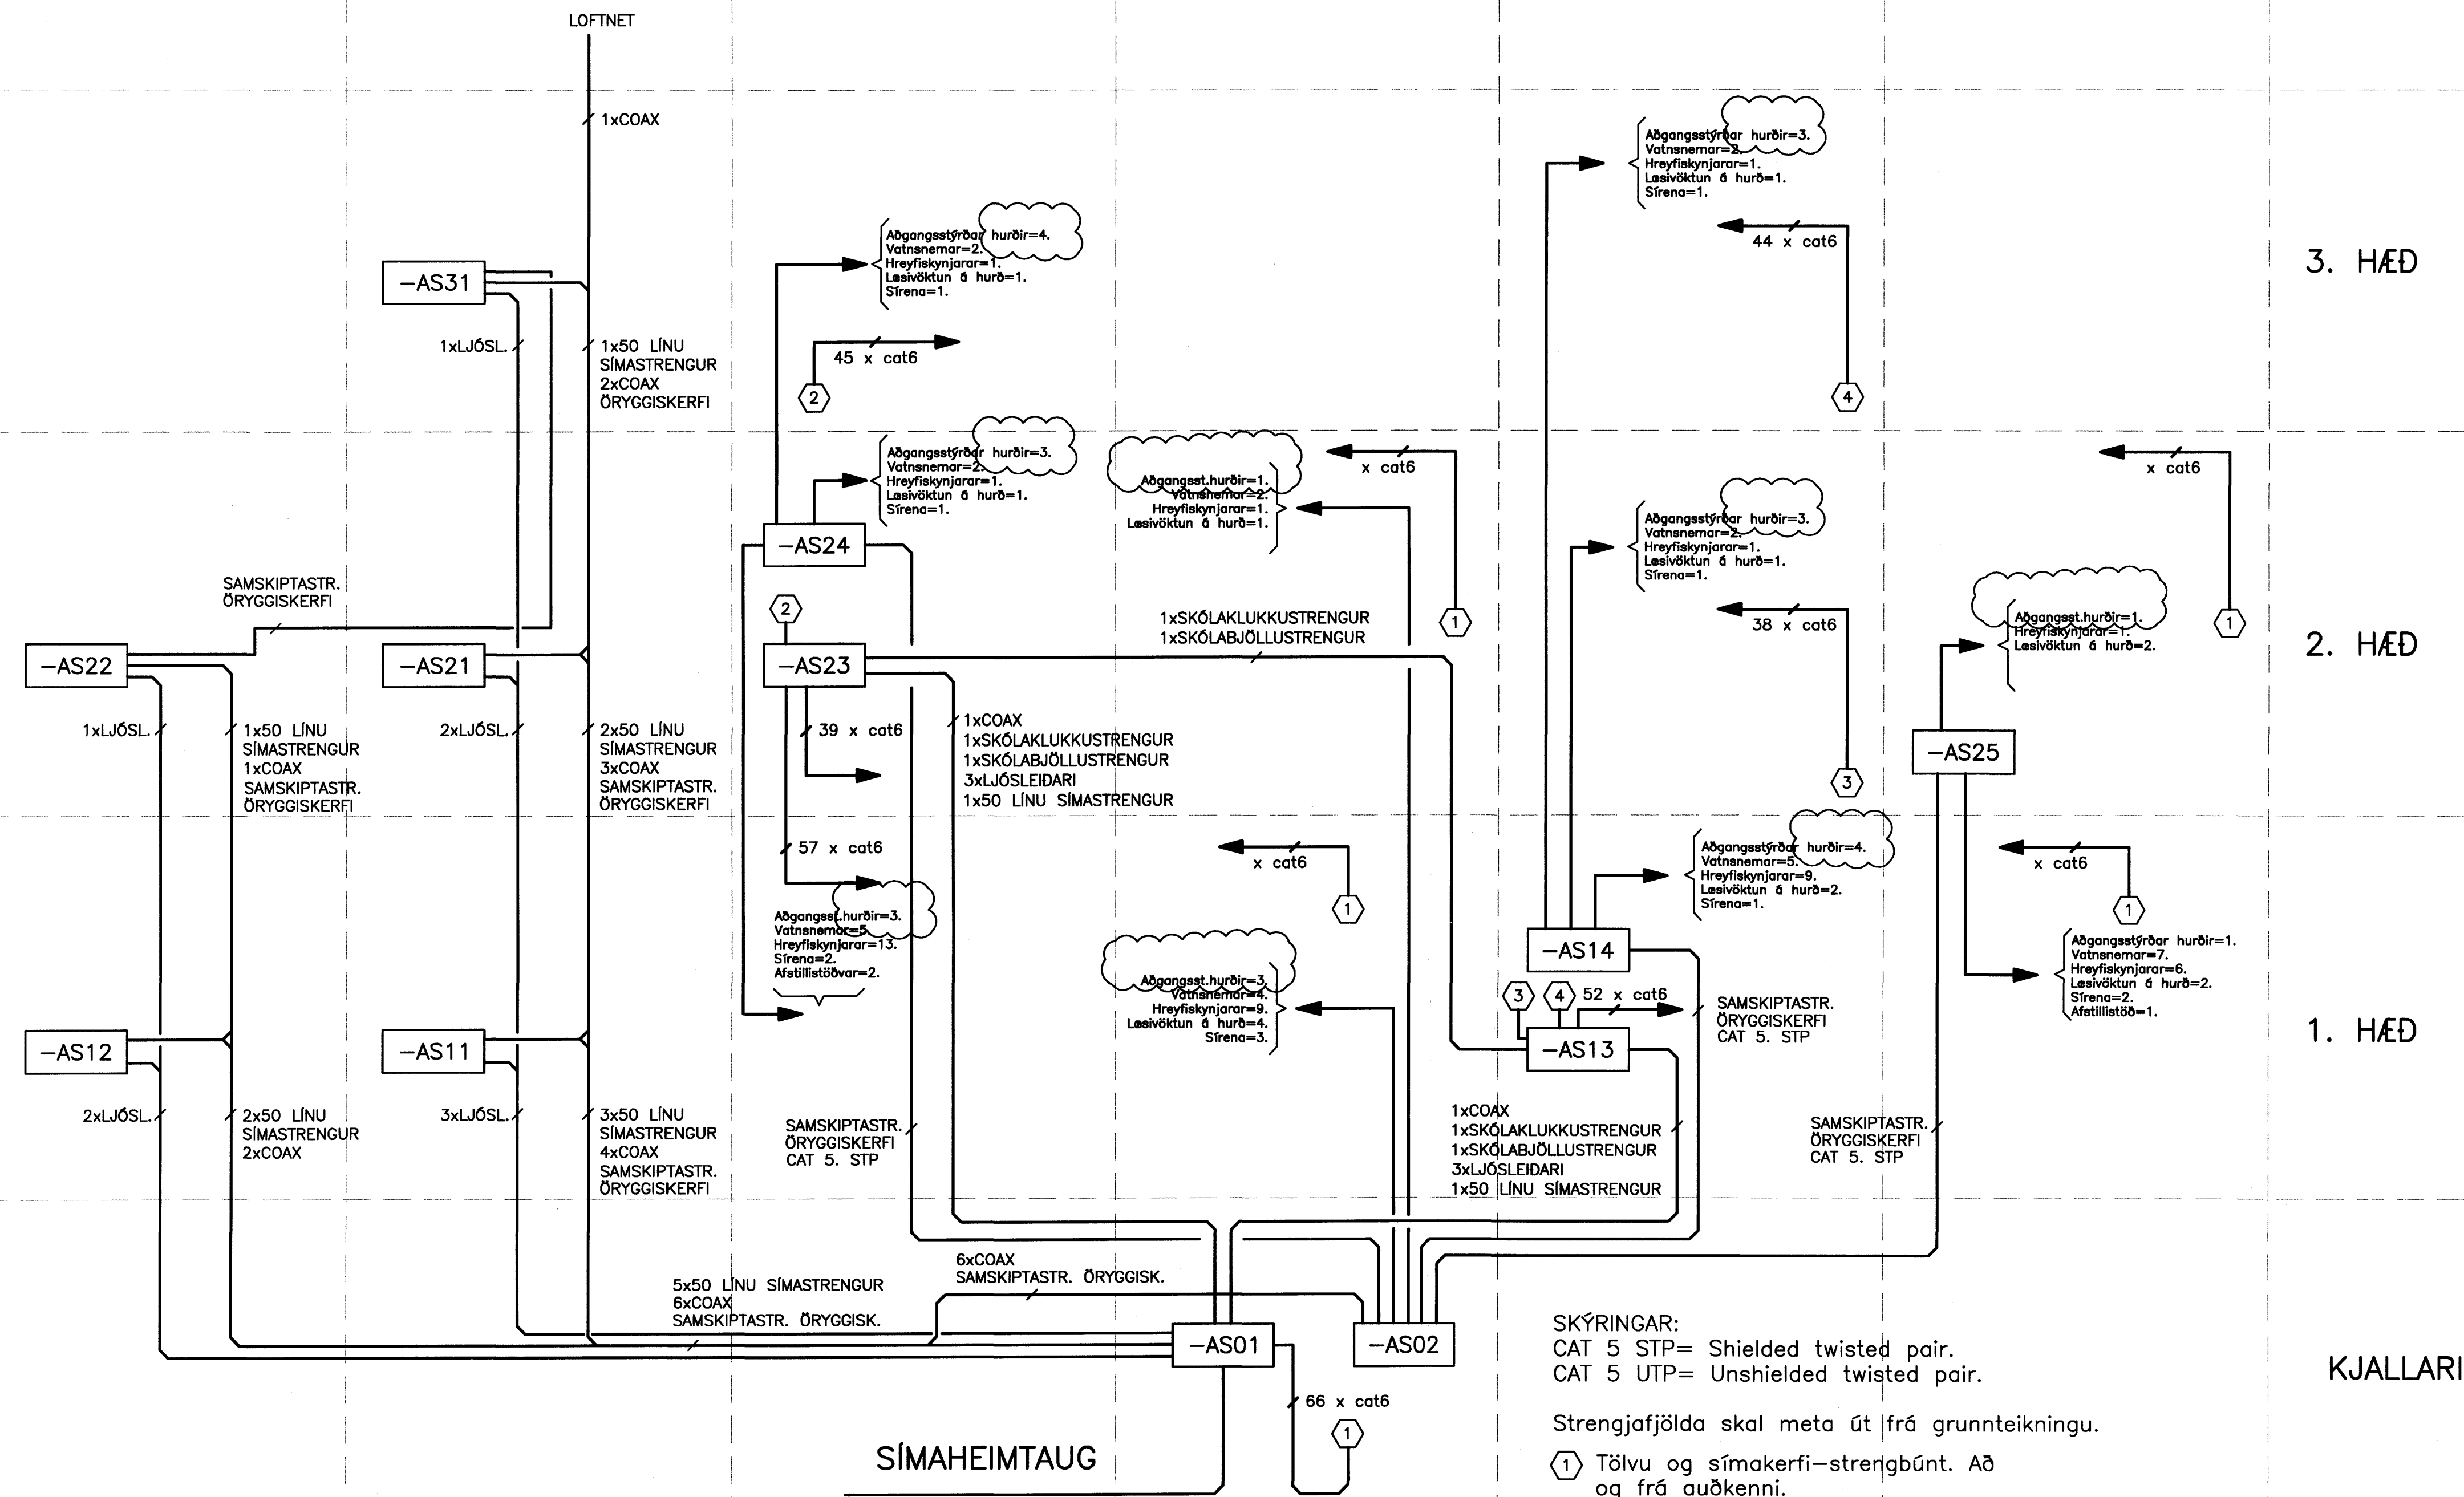

SKÝRINGAR:  
 CAT 5 STP= Shielded twisted pair.  
 CAT 5 UTP= Unshielded twisted pair.

Strengjafjölda skal meta út frá grunnteikningu.

Ⓛ Tölvu og símakerfi-strengbúnt. Að og frá auðkenni.

ÓTGÁFUFERILL

ÓTGÁFA:	DAGS:	SKÝRINGAR:	BR. AF:	SMÁF:
A	13.06.05	ÚTBODSTEIKNINGAR		
B	01.02.08	LJÓSLÉIÐARLAGNIR STJÓRNUTENDGAR		
C	17.03.08	ÚTBODSTEIKNINGAR	SBS	
D	09.11.08	VIÐBÓT HURDASTÝRINGAR	SBS	

DAGS. UNDRISKRIFTAR: NAFN OG KT. SAMRÆMINGARHÖNNUNÐAR:

UNDRISKRIFT SAMRÆMINGARHÖNNUNÐAR: *[Signature]*

ÖLL AFRITUN TEIKNINGAR, AÐ HLUTA EDA HEILD, ER HÁÐ SKRIFLEÐU LEYTI HÖFUNDA.

**Verkfræðistofa**  
**Jóhanns Indriássonar ehf**  
 Síðumúli 1, 108 Reykjavík  
 Sími 568 7310, Fax 568 8887, Netfang vj@vj.is, Veffang www.vj.is

HETTI VERKS:  
**HRAUNVALLASKÓLI**  
 DREKAVÖLLUM 9  
 HAFNARFIRÐI

HETTI TEIKNINGAR:  
 RAFLAGNIR SMÁPENNUTEIKNINGAR  
 TÖFLUYFIRLIT SMÁSPENNA  
 2.-3. ÁFANGI

MKV:	VERKNIÐ:	SKÝRINGARNR.:	ÓTGÁFA:
	5401	ODUO	D
HANNAÐ:	TEIKNAD:	YFIRFARÐ:	NR. TEIKNINGAR:
BB	BB		G3-108
NAFN OG KT. SAMRÆMINGARHÖNNUNÐAR:			BLAÐNÖMUR:
MAGNÚS KRISTBERGSSON 080257 3689			105
DAGS. UNDRISKRIFTAR:	UNDRISKRIFT SAMRÆMINGARHÖNNUNÐAR:		
140807	<i>[Signature]</i>		