


ÓTGÁFUFRILL

NÚMÉR	DAGS	SKÝRINGAR	HAUNAD
B1	10.10.2006	BYGGINGARTEIKNING	HÖG
B2	25.10.2006	ÓRTÖKUM BETT VID	LA

DAGS. UNDIRSKRIFTAR: NAFN OG KT. SMÁRDMANNAHÖNDLUGAR:


UNDIRSKRIFT SMÁRDMANNAHÖNDLUGAR: *Reb*

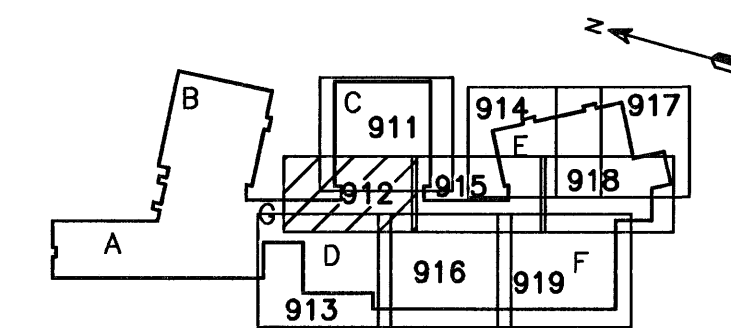

LYKILMYND

SKÝRINGAR:

- A x B B MERKIR GAT Í PLÖTU STÆRD Amm x Bmm
 - A x B RAUF Í SÖKKUL EDA VEGG Amm DJÚPA OG Bmm BREIDA NEDRI BRÚN Í KÓTA 10,00m OG HÆD 1000mm
 - A x B GAT Í SÖKKUL EDA VEGG, Amm BREITT OG Bmm Á HÆD NEDRI BRÚN Í KÓTA 10,00m
 - VL AD GAT SÉ FAST VID LOFT
- ÖLL ÓNEFND MÁL ERU Í mm

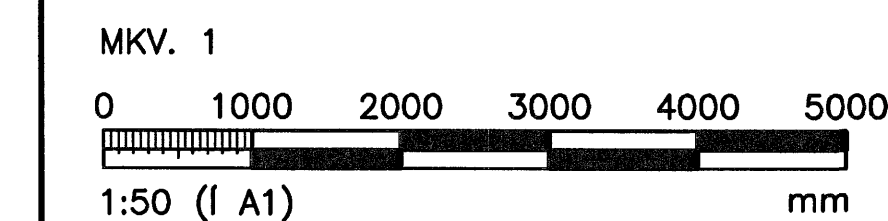

ÖLL AFNOT OG AFRITUN TEIKNINGAR, AD HILUTA EDA HEILD, ER HÁG SKRIFLEGU LEYFI HÖFNUNDA.


HÖNNUN

GRENSÁSVEGI 1 108 REYKJAVÍK SÍMI: 510 4000 FAX: 510 4001
VEFFANG: www.honnun.is NETFANG: honnun@honnun.is

HEITI VERKS:
HRAUNVALLASKÓLI 2. ÁF.
DREKAVELLIR 9, HAFNARFIRDI

HEITI TEIKNINGAR:
GATAPLAN:
UNDIRSTÖÐUR
GRUNNMYND

MÁL:	TEIKNAD:	GEYMSLUNUMER:	VNR:
HANNAD:	YFIRFARID:	MKV:	NR. TEIKNINGAR:
DAGS. UNDIRSKRIFTAR:	NAFN OG KT. HÖNDLUGAR:	430572-0169	B2-912
UNDIRSKRIFT HÖNDLUGAR:	ÓTGÁFA:		B2

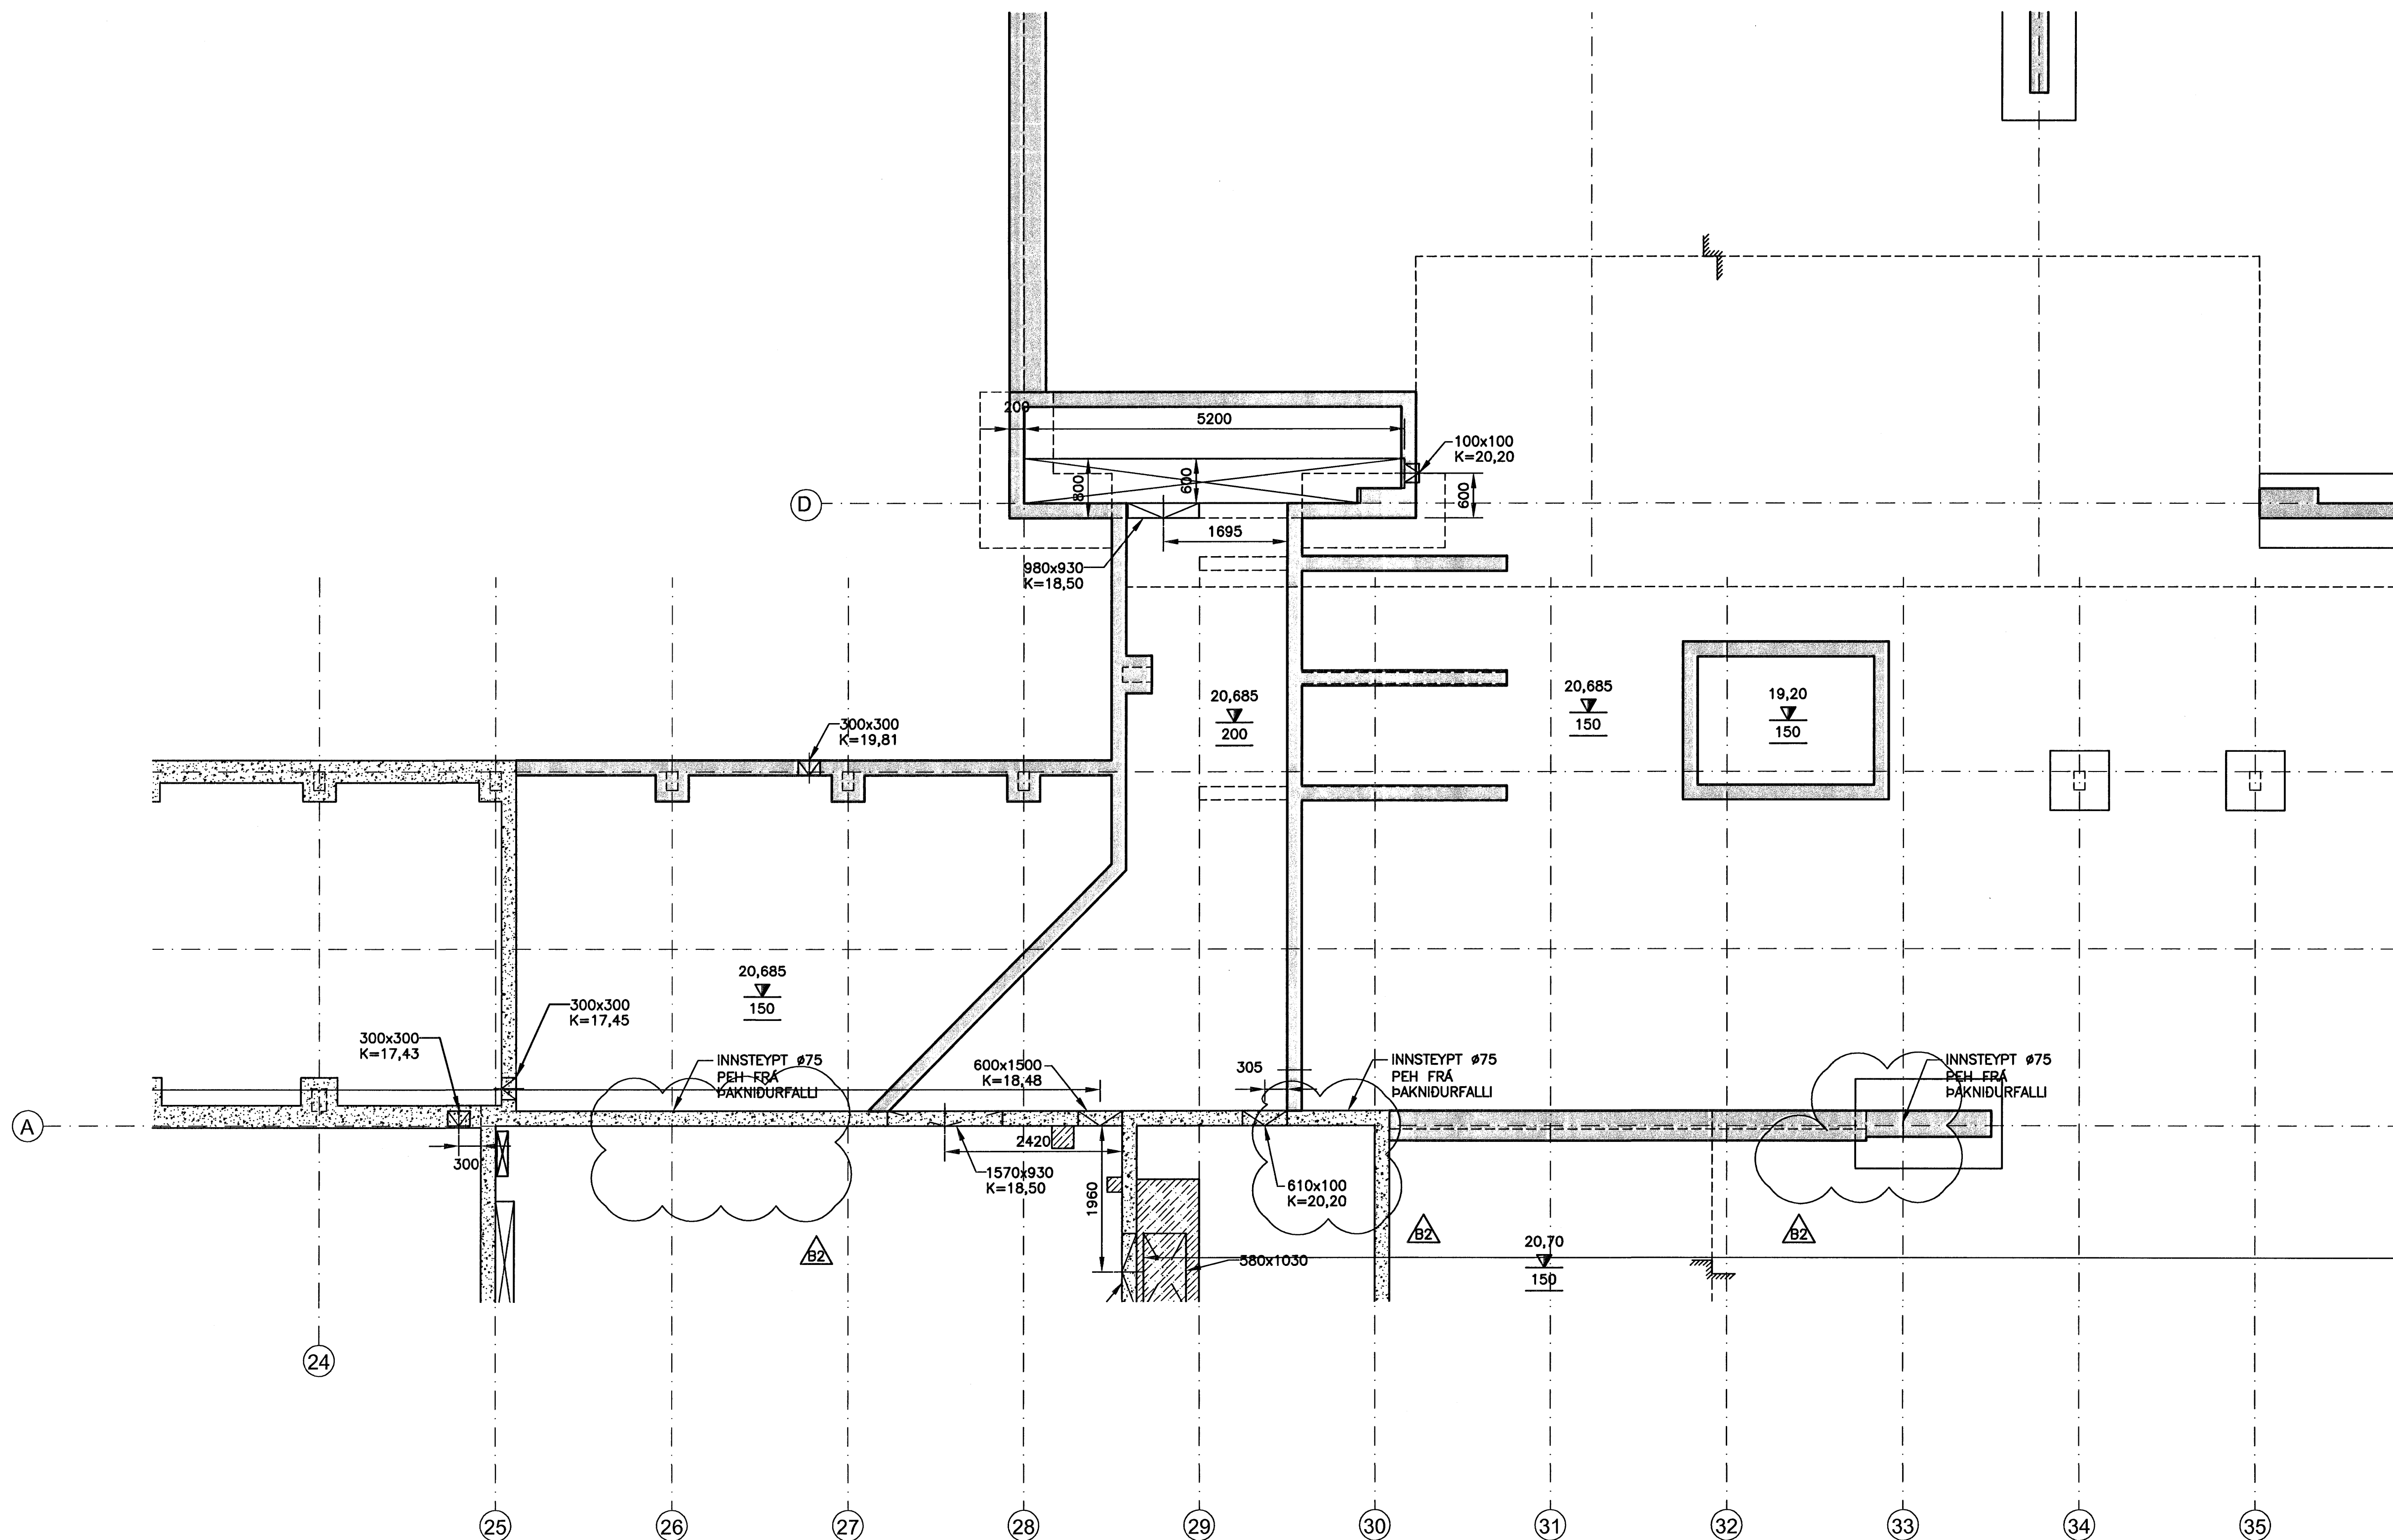

GRUNNMYND
MKV. 1