
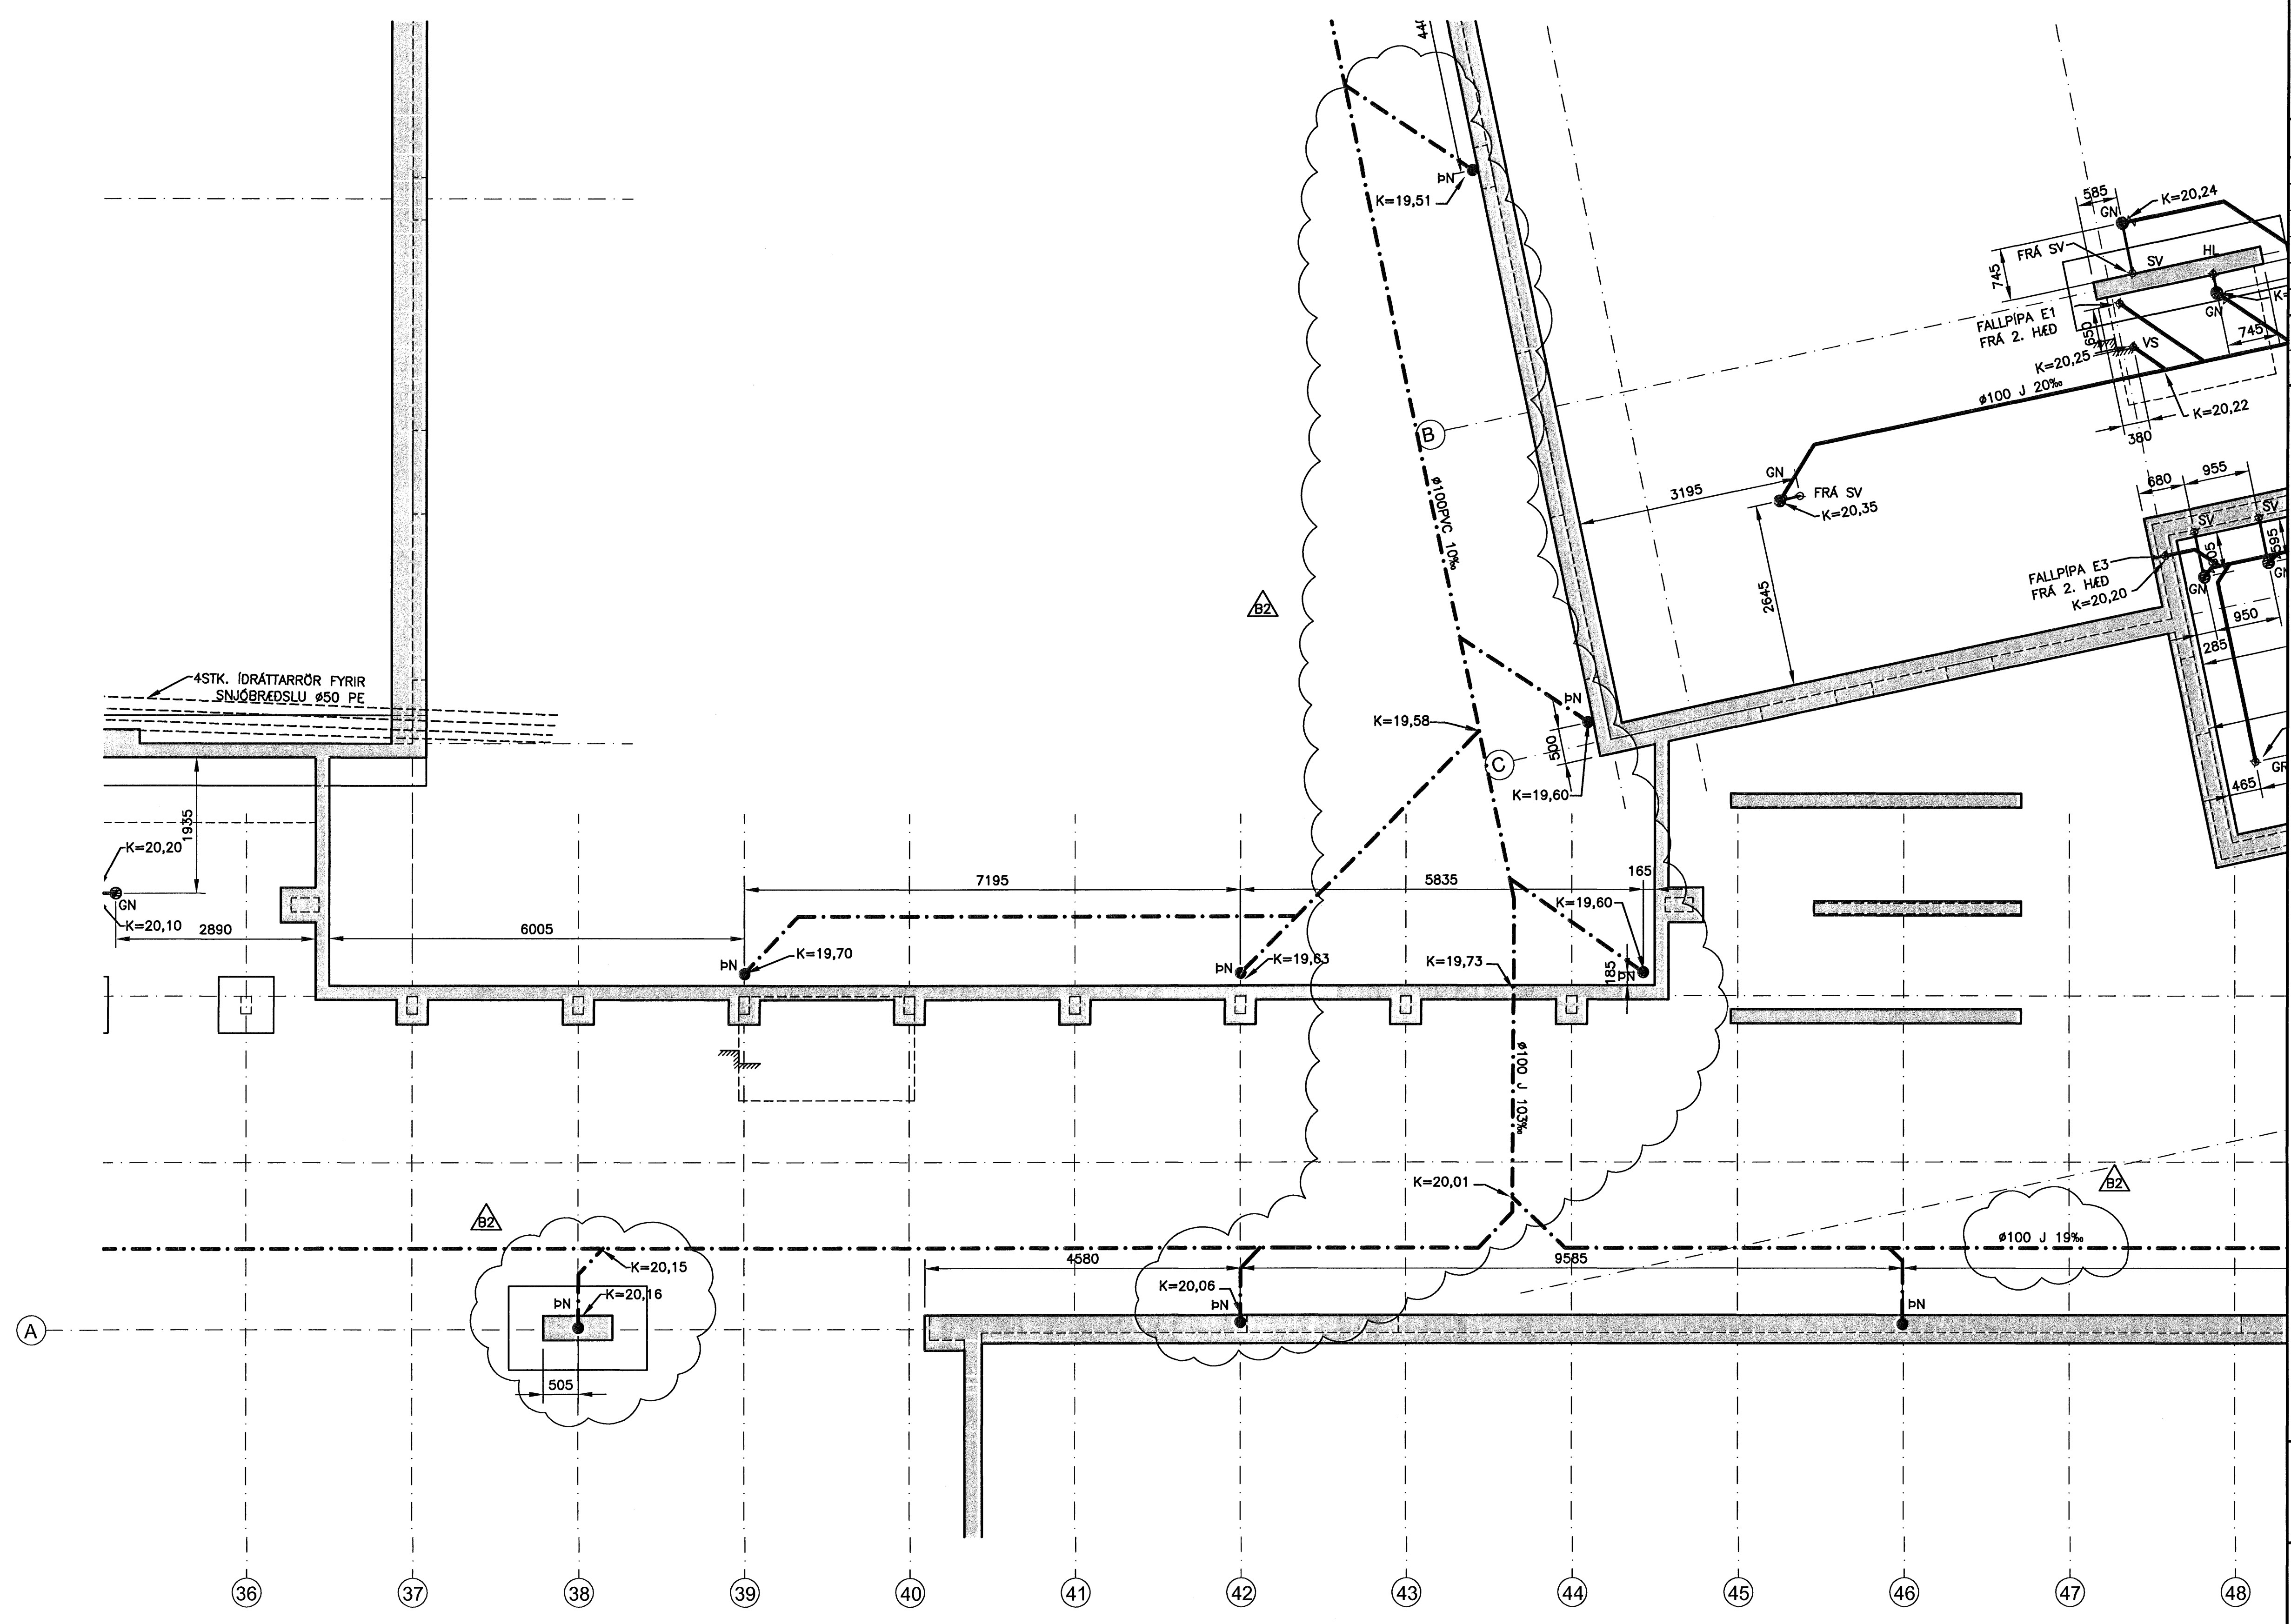


Samþykkt þann
08 AUG. 2007
Byggingfulltrúinn í Hafnarfirði
F.h.Sigurbjartur Halldórsson


ÓTGÁFUFRILL

NÚMÉR	DAGS	SKYRINGAR	HANNAÐ
B1	24.10.2006	BYGGINGARTEIKNING	BOVP
B2	31.10.2006	ÝMSAR BREYTINGAR	PB

DAGS. UNDRISKRIFTAR: NAFN OG KT. SAMRÆMINGARHÖNNUNÐAR:
UNDRISKRIFT SAMRÆMINGARHÖNNUNÐAR:

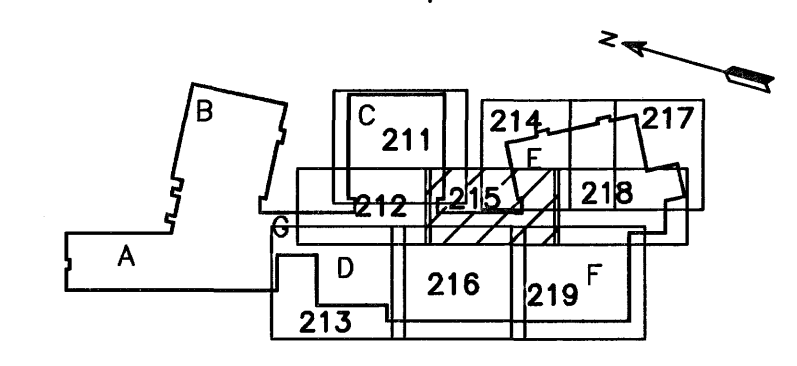

ALMENNAR SKÝRINGAR SJÁ TEIKN. P2-201

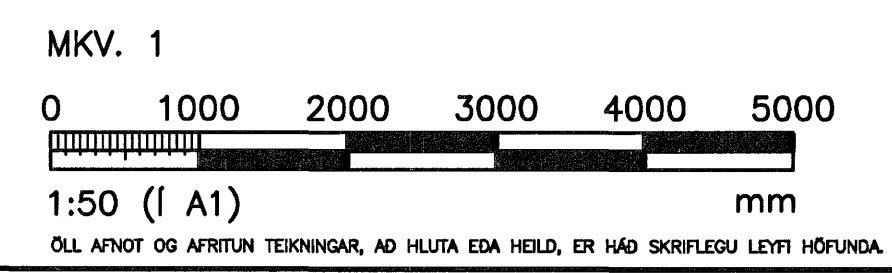

HÖNNUN

GRENSÁSVEGI 1 108 REYKJAVÍK SÍMI: 510 4000 FAX: 510 4001
VEFFANG: www.honnun.is NETFANG: honnun@honnun.is

HEITI VERKS:
HRAUNVALLASKÓLI 2. ÁF.
DREKAVELLIR 9, HAFNARFIRÐI

HEITI TEIKNINGAR:
FRÁVEITULÖGN:
GRUNNLÖGN

MELT:	TEIKNÁÐ:	LS	GEYMSLUNÚMÉR:	VNR:
HANNAÐ:	YFRIFARÐ:	MKV:	1:50	NR. TEIKNINGAR:
DAGS. UNDRISKRIFTAR:	NAFN OG KT. HÖNNUNÐAR:	P2-215		
UNDRISKRIFT HÖNNUNÐAR:	ÓTGÁFA:	B2		

GRUNNMYND
MKV. 1