


ÓTGÁFUFRILL


NÚMÉR	DAGS	SKYRINGAR	HANNAÐ
B1	24.10.2006	BYGGINGARTEIKNING	BOVP
B2	31.10.2006	YMSAR BREYTINGAR	PB

DAGS. UNDIRSKRIFAR: NAFN OG KT. SAMRÆMINGARHÖNNUNAR:  
UNDIRSKRIFT SAMRÆMINGARHÖNNUNAR:

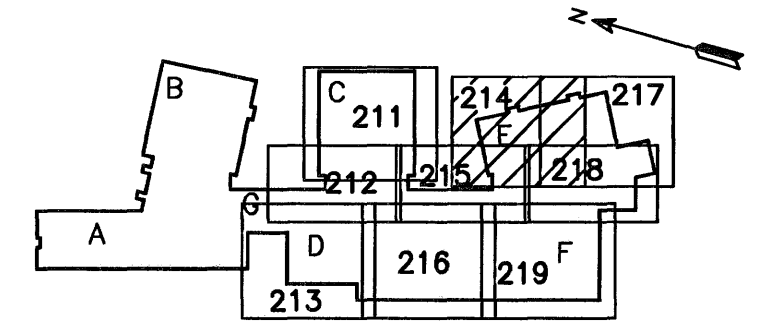

LYKILMYND

ALMENNAR SKÝRINGAR SJÁ TEIKN. P2-201

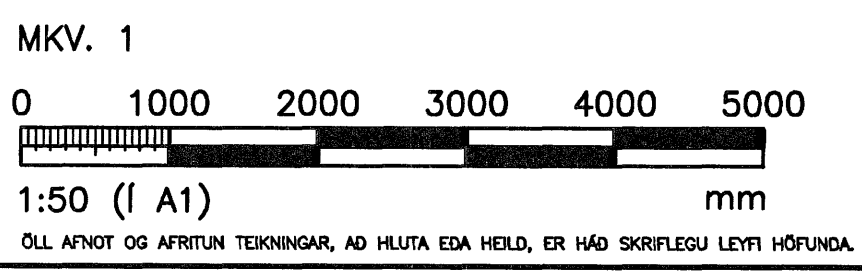


**HÖNNUN**

GRENSÁSVEGI 1 108 REYKJAVÍK Sími: 510 4000 FAX: 510 4001  
VEFFANG: www.honnun.is NETFANG: honnun@honnun.is

HEITI VERKS:  
**HRAUNVALLASKÓLI 2. ÁF.**  
DREKAVELLIR 9, HAFNARFIRÐI

HEITI TEIKNINGAR:  
FRÁVEITULÖGN:  
GRUNNLÖGN

MÆLI:	TEIKNAR:	DEYMSLUNUMÉR:	VNR:
	LS		3.151.218
HANNAÐ:	YFIRFARÐ:	MKV:	NR. TEIKNINGAR:
BOVP		1:50	
DAGS. UNDIRSKRIFAR:	NAFN OG KT. HÖNNUNAR:		<b>P2-214</b>
11.10.2006	HÖNNUN hf	430572-0169	
UNDIRSKRIFT HÖNNUNAR:	ÓTGÁFA:		<b>B2</b>

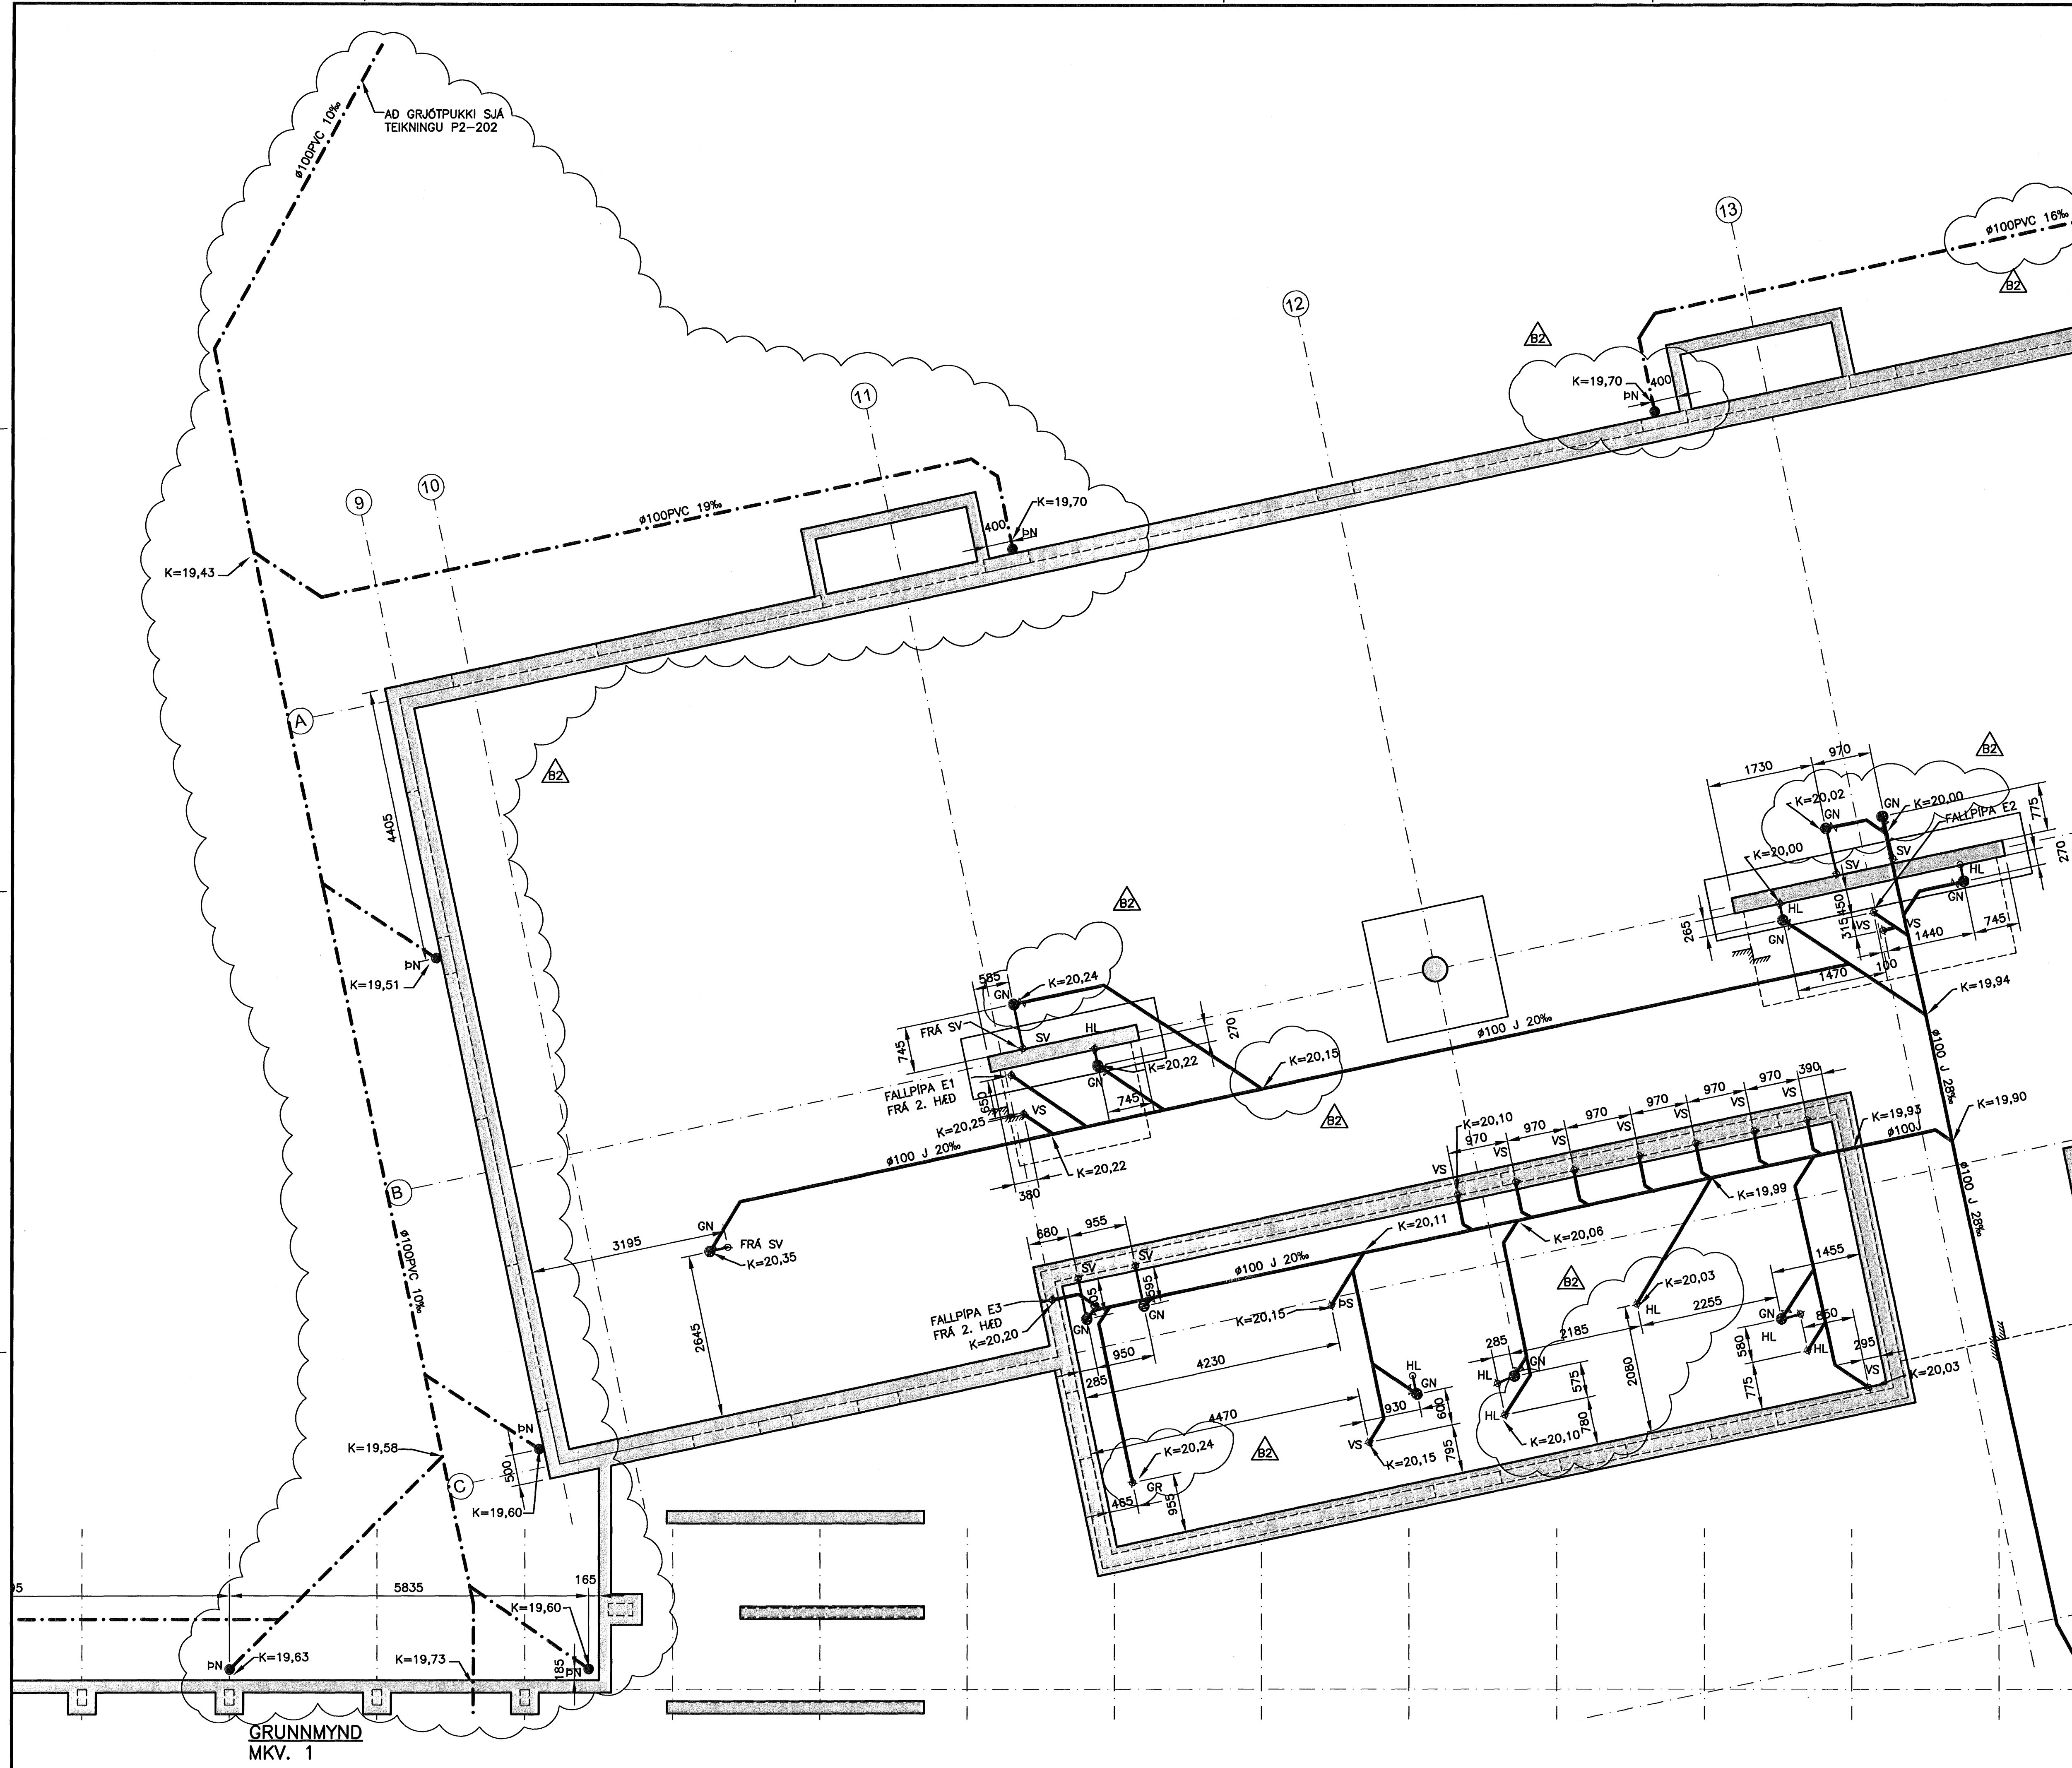

GRUNNMYND  
MKV. 1