


ÚTGÁFUERILL

NR.	DAGS.	SKYRINGAR.	HANNAÐ.
B1	24.10.2006	BYGGINGARTEIKNING	BOV/P
B2	31.10.2006	ÝMSAR BREYTINGAR	PB

DAGS. UNDRISKRIFTAR: NAFN OG KT. SAMREINGARHÖNNUNGAR:

UNDRISKRIFT SAMREINGARHÖNNUNGAR: *[Signature]*

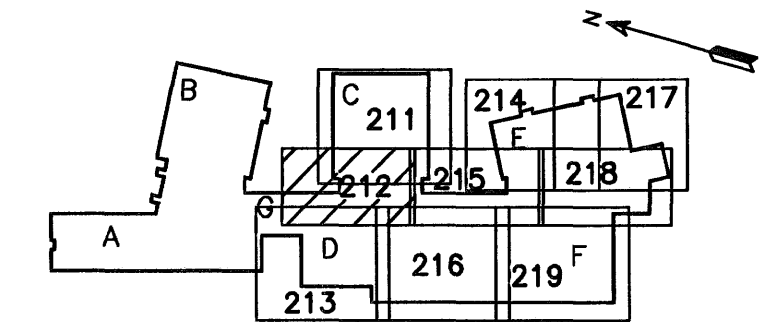

LYKILMYND

SKÝRINGAR:

- DRENLAGNIR ÚR FYRRI ÁFANGA.
- FRÁRENNSLISLAGNIR ÚR FYRRI ÁFANGA.
- REGNVATNSLÖGN

ALMENNAR SKÝRINGAR SJÁ TEIKN. P2-201

MKV. 1



1:50 (1 A1) mm

ÖLL AFMÖT OG AFMÖTUN TEIKNINGAR, AD HELUTA EDA HEILD, ER HÁÐ SKRIFLEGU LEYTI HÖFUNDA.

HÖNNUN

GRENSÁSVEGI 1 108 REYKJAVÍK Sími: 510 4000 FAX: 510 4001
VEFFANG: www.honnun.is NETFANG: honnun@honnun.is


HEITI VERKS:

HRAUNVALLASKÓLI 2. ÁF.
DREKAPELLIR 9, HAFNARFIRÐI

HEITI TEIKNINGAR:

FRÁVEITULÖGN:
GRUNNLÖGN

MELT:	TEIKNANDI:	LS	GENMSLUNGER:	VNR:	3.151.218
HANNAÐ:	YTFARFAR:	BOV/P	MKV:	NR. TEIKNINGAR:	1:50
DAGS. UNDRISKRIFTAR:	NAFN OG KT. HÖNNUNGAR:	11/2006	HÖNNUN hf	430572-0169	P2-212
UNDRISKRIFT HÖNNUNGAR:	UNDRISKRIFT HÖNNUNGAR:	<i>[Signature]</i>	<i>[Signature]</i>	ÓTGAFA:	B2

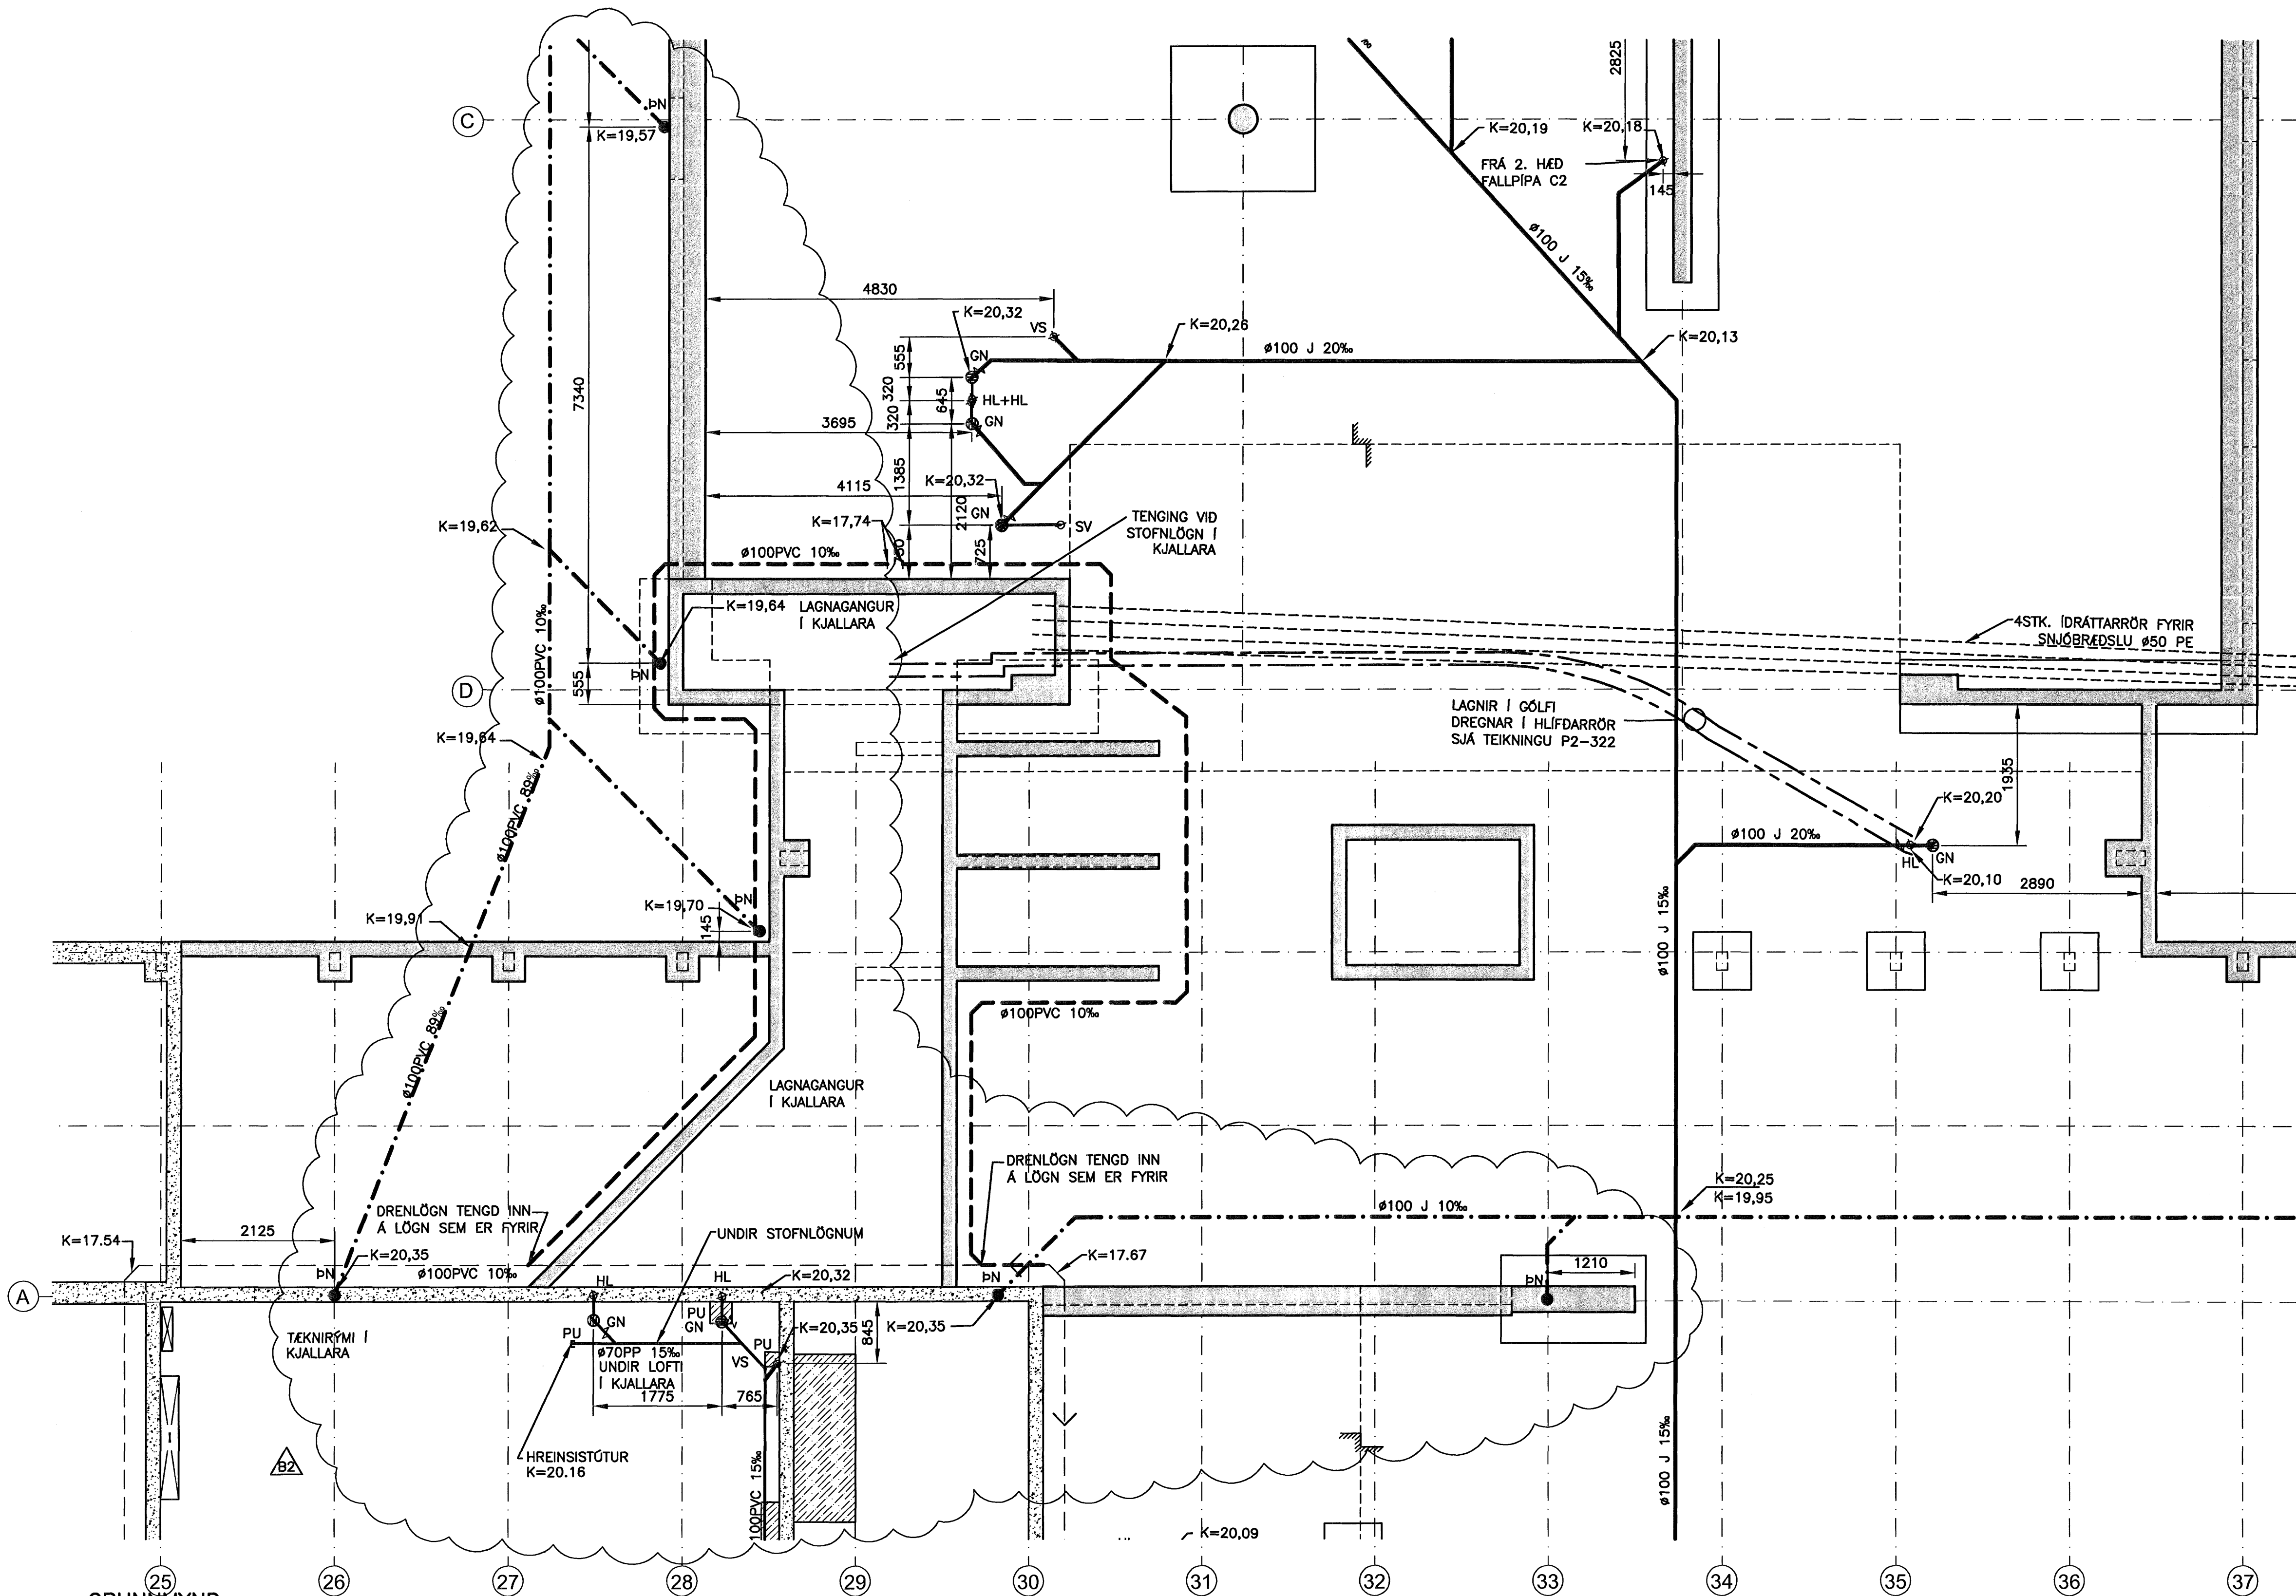

GRUNNMYND
MKV. 1