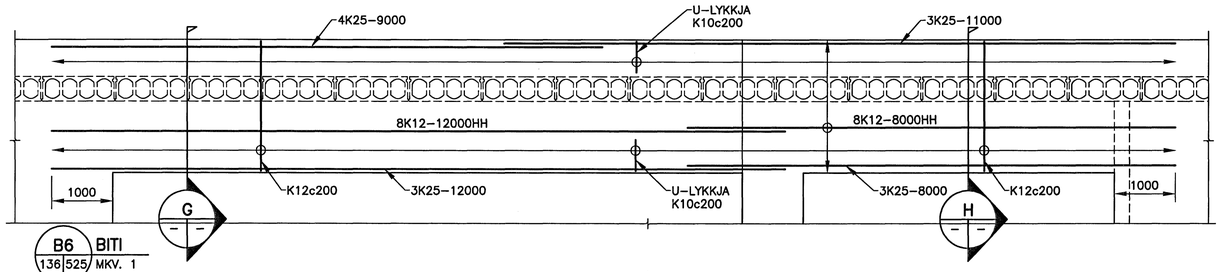

B6 BITI
136 525 MKV. 1

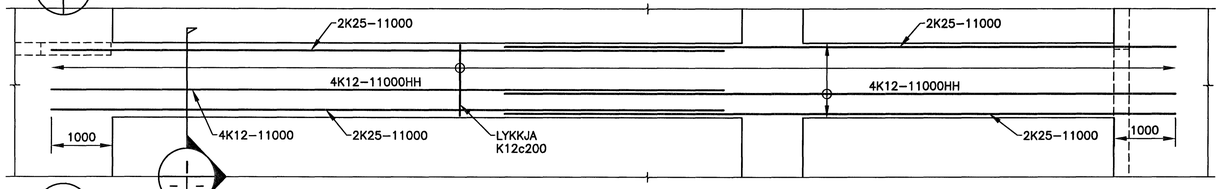

B2 BITI
122 525 MKV. 1
125

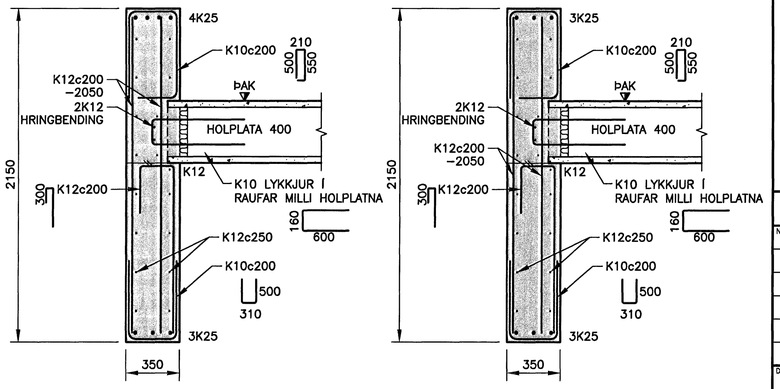

G SNIÐ
MKV. 2

H SNIÐ
MKV. 2

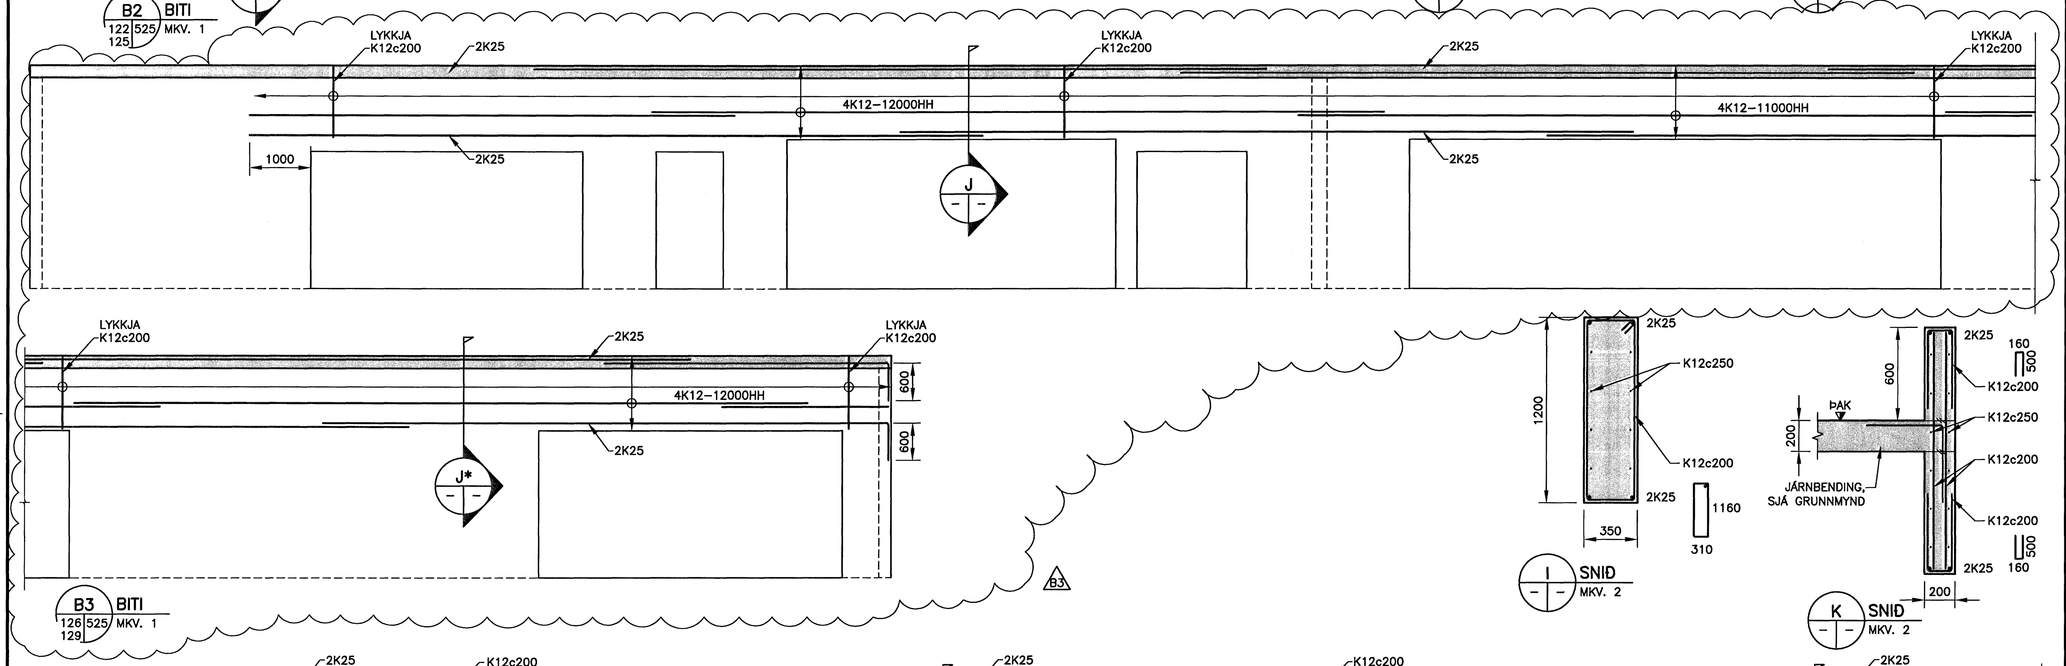

B3 BITI
126 525 MKV. 1
129

I SNIÐ
MKV. 2

K SNIÐ
MKV. 2

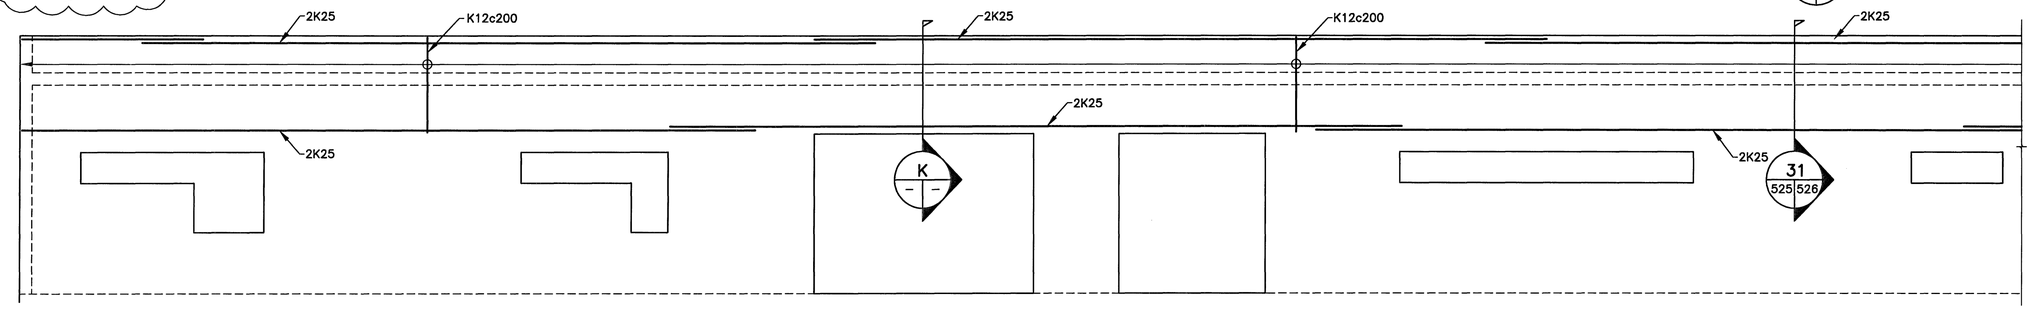

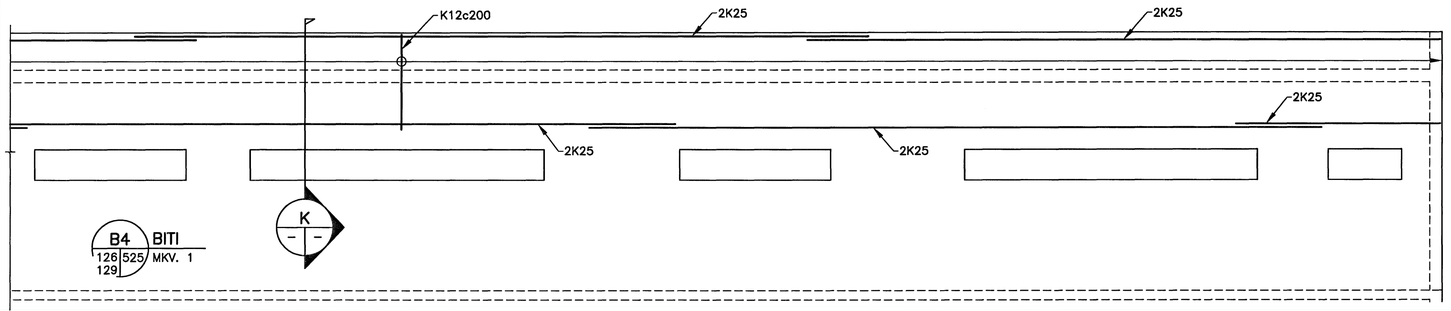

B4 BITI
126 525 MKV. 1
129

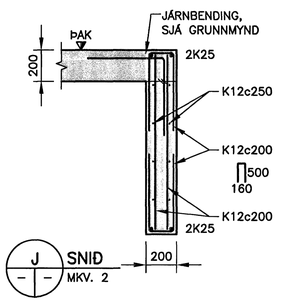

J SNIÐ
MKV. 2

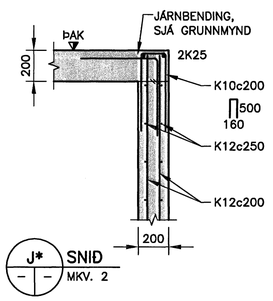

J* SNIÐ
MKV. 2

ÚTGÁFUFERILL

NÚMER:	DAGS:	SKÝRINGAR:	HANNAÐ:
B1	10.10.2006	BYGGINGARTEIKNING	HÖÖ
B2	05.12.2006	ÝMSAR BREYTINGAR	HÖÖ
B3	10.01.2007	ÁSÝND BITA UPPFÆRÐ	HÖÖ

DAGS. UNDIRSKRIFTAR: NAFN OG KT. SAMÞYKKJANDA HÖNNUÐAR:

UNDIRSKRIFT SAMÞYKKJANDA HÖNNUÐAR:

Samþykkt þann
28. FEB. 2007
Byggingafulltrúinn í Hafnarfirði
f.h. Sigurbjartur Halldórsson

MKV. 2
0 500 1000 1500 2000
1:20 (Í A1) mm

MKV. 1
0 1000 2000 3000 4000 5000
1:50 (Í A1) mm

ÖLL AFNOT OG AFRITUN TEIKNINGAR, AÐ HLUTA EÐA HEILD, ER HÁÐ SKRIFLEGU LEYFI HÖFUNDA.

1 HÖNNUN
GRENSÁSVEGI 1 108 REYKJAVÍK SÍMI: 510 4000 FAX: 510 4001
VEFFANG: www.honnun.is NETFANG: honnun@honnun.is

HEITI VERKS:
HRAUNVALLASKÓLI 2. ÁF.
DREKAVELLIR 9, HAFNARFIRÐI

HEITI TEIKNINGAR:
BURÐARVIRKI:
1. TIL 2. HÆÐ
BITAR

MÆLT:	TEIKNAÐ: BAR	GEYMSLUNÚMER:	VNR: 3.151.218
HANNAÐ: HÖÖ	YFIRFARIÐ:	MKV: 1:50	NR. TEIKNINGAR: B2-525
DAGS. UNDIRSKRIFTAR: 10. Jan. 2007	NAFN OG KT. HÖNNUÐAR: HÖNNUN hf 430572-0169		ÚTGÁFA: B3
UNDIRSKRIFT HÖNNUÐAR: Kt. 110658-6489			