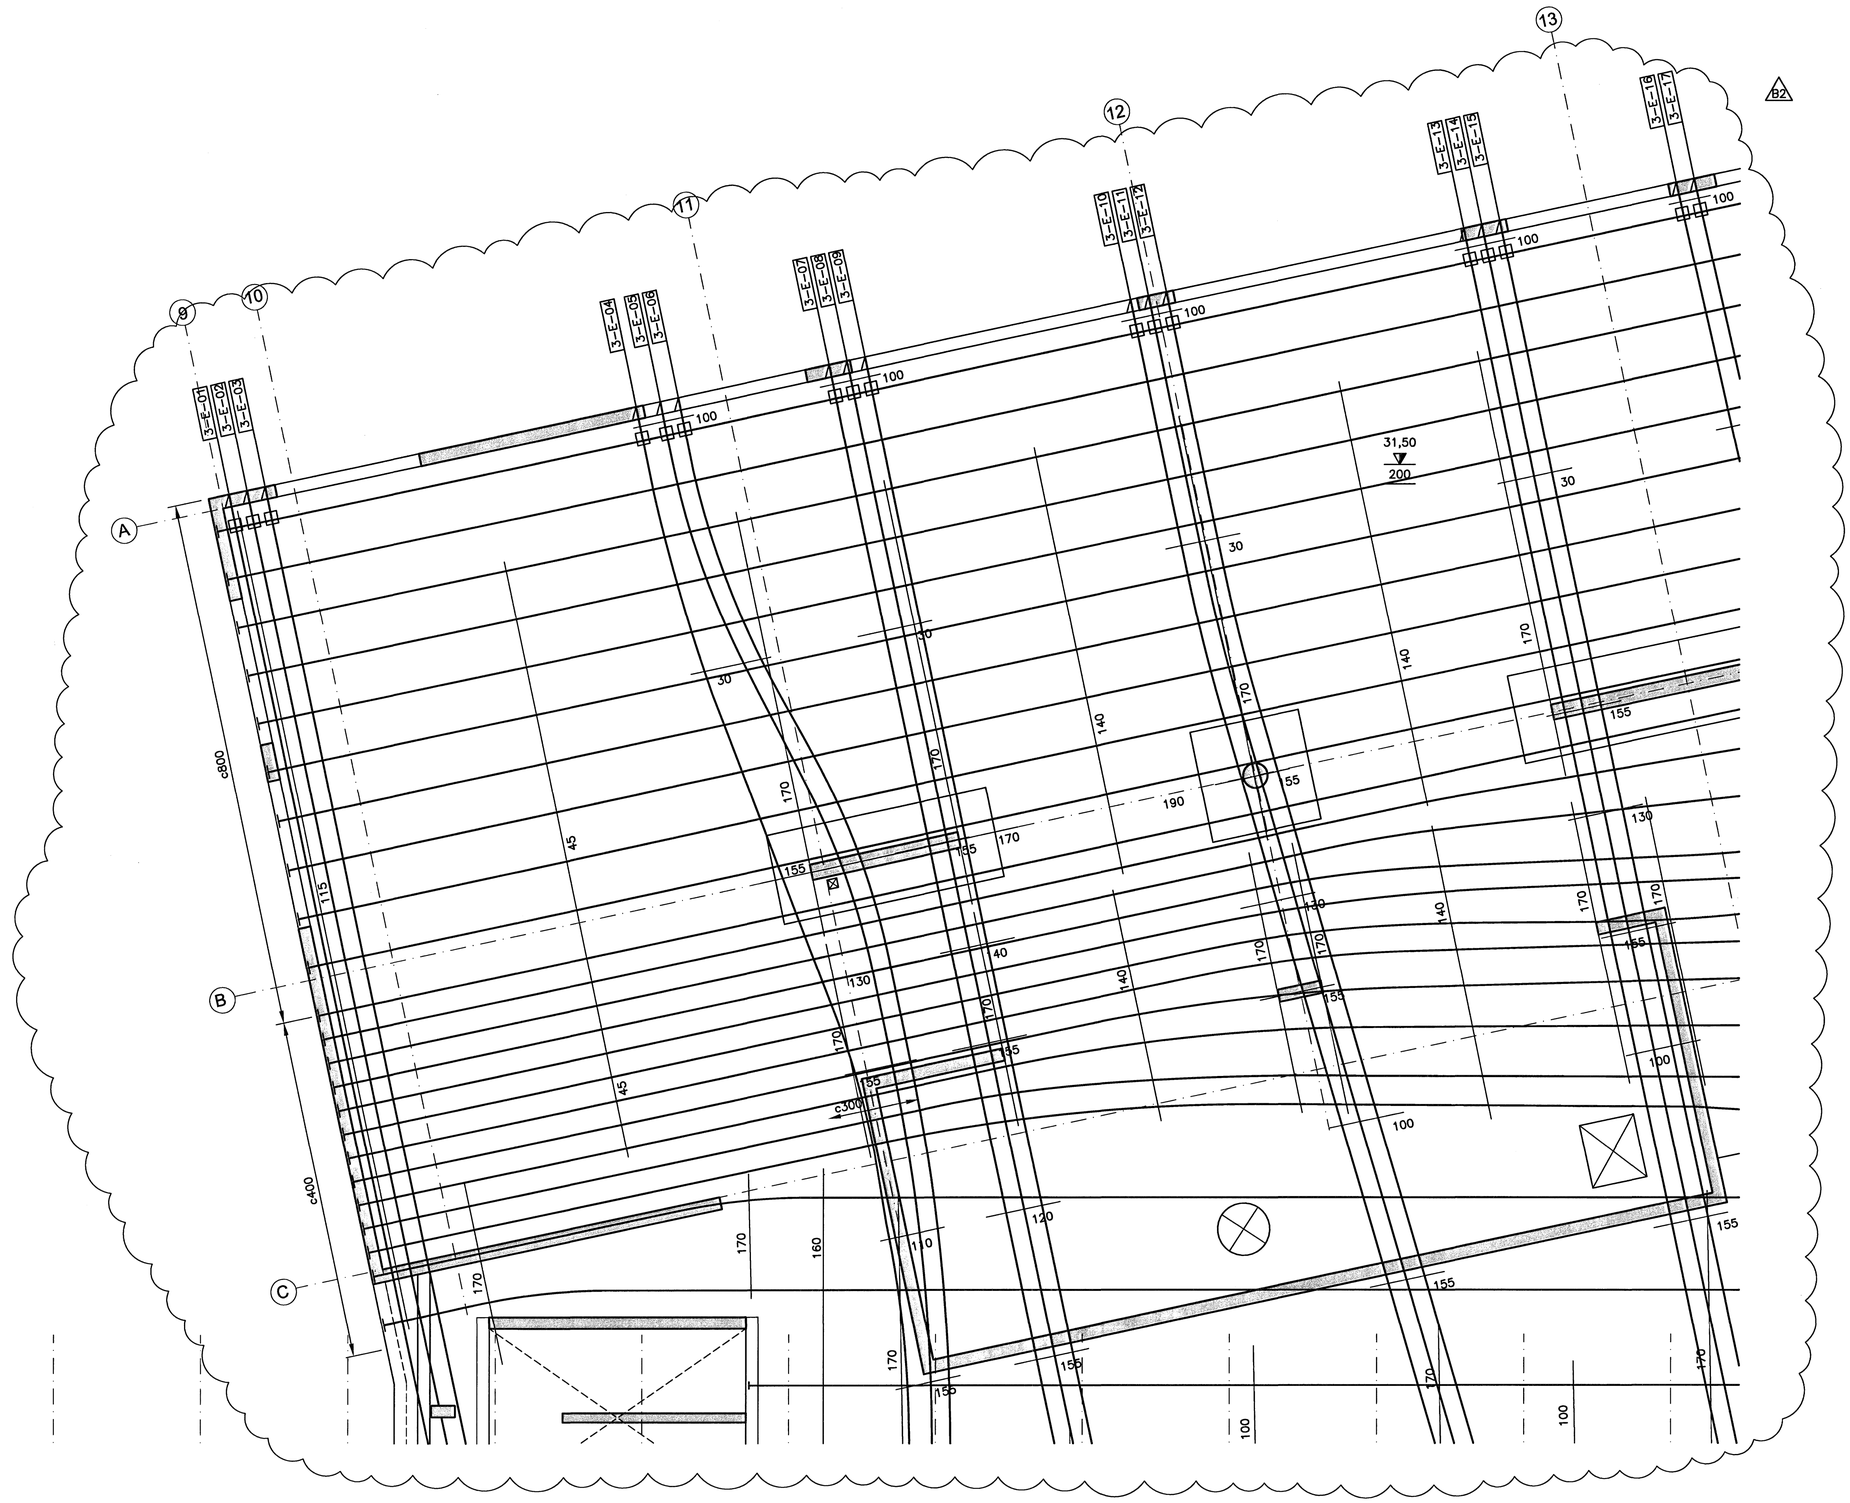

3. HÆÐ, GRUNNMYND, EFTIRSPENNUKAPLAR
MKV. 1

ÚTGÁFUFERILL

NÚMER:	DAGS:	SKÝRINGAR:	HANNAÐ:
B1	10.10.2006	BYGGINGARTEIKNING	PG
B2	10.01.2007	BREYTT FYRIRKOMULAG KAPLA	HÖÖ

DAGS. UNDIRSKRIFTAR: | NAFN OG KT. SAMREMINGARHÖNNUÐAR:

UNDIRSKRIFT SAMREMINGARHÖNNUÐAR:

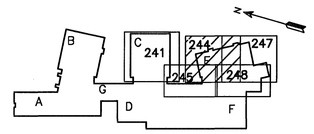

LYKILMYND

ATHUGASEMDIR:

1 ALMENN DEILI EFTIRSPENNUKAPLA,
SJÁ TEIKN. B2-005

2 HÆÐ FRÁ PLÖTUBOTNI
YFIR Í MIÐJAN EFTIRSP.
KAPAL ER 100mm NEMA
ANNAÐ SÉ SÝNT Á TEIKN.

3 ALMENN TÁKN EFTIRSPENNUKAPLA,
SJÁ TEIKN. B2-002

4 UPPHAFS- OG ENDAHÆÐARLEGA KAPALS
Í STEFNU A ER 100mm FRÁ PLÖTUBOTNI

5 UPPHAFS- OG ENDAHÆÐARLEGA KAPALS
Í STEFNU B ER 85mm FRÁ PLÖTUBOTNI.

Samþykkt þann
28 FEB. 2007
Byggingafulltrúinn í Hafnarfirði
F.h. Sigurbjartur Halldórsson

MKV. 1

0 1000 2000 3000 4000 5000

1:50 (Í A1) mm

ÖLL AFNOT OG AFRITUN TEIKNINGAR, AÐ HLUTA EÐA HEILD, ER HÁÐ SKRIFLEGU LEYFI HÖFUNDA.

1 HÖNNUN
GRENSÁSVEGI 1 108 REYKJAVÍK SÍMI: 510 4000 FAX: 510 4001
VEFFANG: www.honnun.is NETFANG: honnun@honnun.is

HEITI VERKS:

HRAUNVALLASKÓLI 2. ÁF.

DREKAVELLIR 9, HAFNARFIRÐI

HEITI TEIKNINGAR:

BURÐARVIRKI:
3. HÆÐ, GRUNNMYND, EFTIRSPENNUKAPLAR
VEGGIR OG LOFTPLATA

MÆLT:	TEIKNAÐ: LS	GEYMSLUNÚMER:	VNR: 3.151.218
HANNAÐ: PG	YFIRFARIÐ:	MKV: 1:50	NR. TEIKNINGAR: B2-244
DAGS. ÚNDIRSKRIFTAR: 10. Jan. 2007	NAFN OG KT. HÖNNUÐAR: HÖNNUN hf 430572-0169		
UNDIRSKRIFT HÖNNUÐAR: Kt. 110658-6489			ÚTGÁFA: B2