


HNITASKRÁ		
PKT.	X-HNIT	Y-HNIT
H001	354528,7051	397100,3190
H002	354551,7358	397106,3214
H003	354557,2842	397085,0326
H004	354534,2536	397079,0302
H005	354538,5617	397062,5741
H006	354550,1878	397068,3907
H007	354563,7898	397041,2035
H008	354555,4747	397028,9925
H009	354548,6779	397025,5920
H010	354539,3063	397027,3876
H011	354537,2767	397035,1750
H012	354518,0539	397030,1650
H013	354503,8296	397084,7418
H014	354539,4137	397053,4958
H015	354543,7958	397055,6883
H016	354549,7914	397043,7044
H017	354545,4093	397041,5120
H018	354528,3533	397069,9485

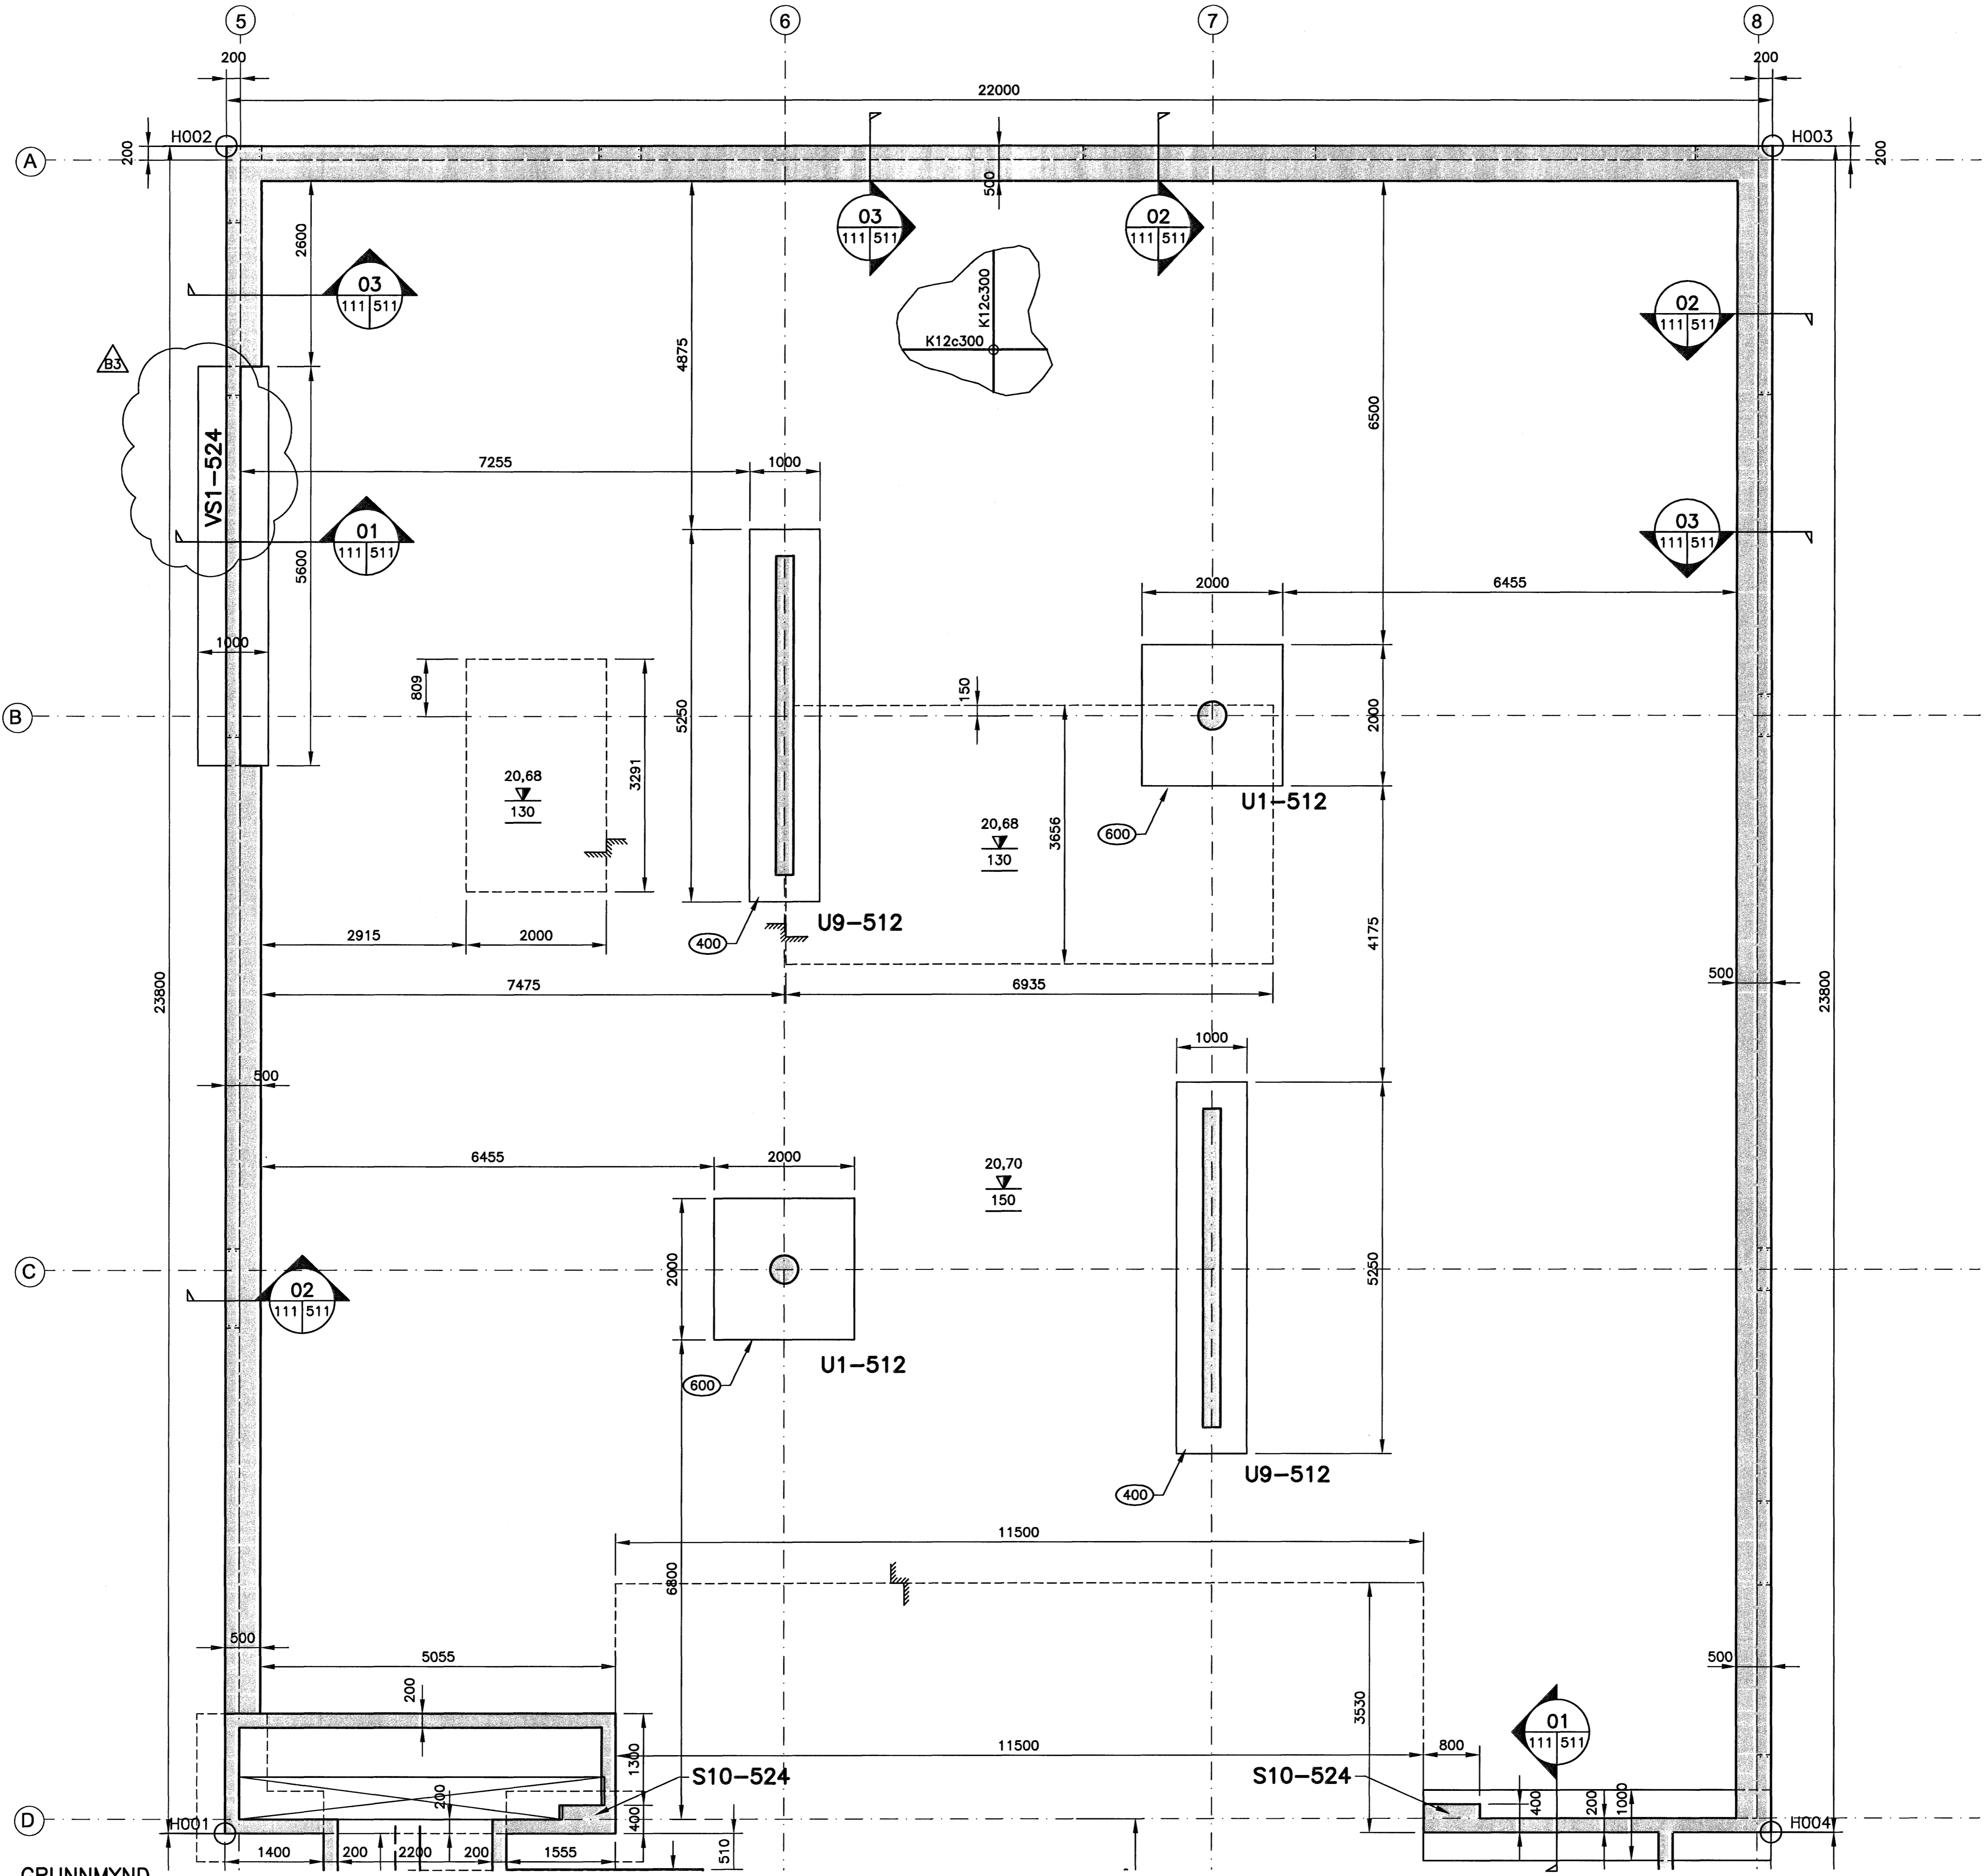


GRUNNMYND
MKV. 1


ÓTGÁFUFRILL			
NÖMR:	DAGS:	SKYRINGAR:	HANNAÐ:
B1	03.10.2006	BYGGINGARTEIKNING	HÖG
B2	10.10.2006	SÖKKLUM BREYTT	HÖG
B3	10.01.2007	VS1-524	HÖG

DAGS. UNDIRSKRIFTAR: NAFN OG KT. SAMRÆMINGARHÖNNUÐAR:

UNDIRSKRIFT SAMRÆMINGARHÖNNUÐAR: *[Signature]*

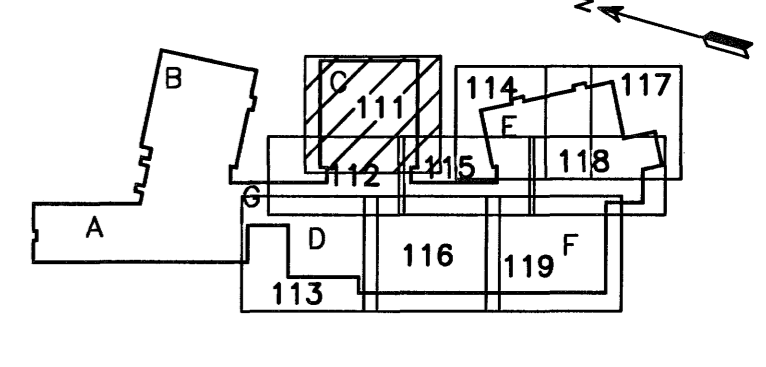

- ATHUGASEMDIR:**
- ALMENNAR SKÝRINGAR, DELI OG SNID SJÁ TEIKN. B2-001 TIL B2-005
 - ALMENN JÄRNABENDING Í VEGGJUM NEMA ANNARS SÉ GETID Á SÉRMYNDUM.
 - K12c250 HH LÁRÉTT
 - K12c200 HH LÖDRÉTT
 - TVÖ LÖDRÉTT K16 JÄRN SKULU KOMA HVORU MEGIN VID GÖLFSÍÐ OP OG NÁ 700mm UPP ÓR PLÖTU
 - U- TÁKNAR UNDIRSTÖÐUNÖMER, SJÁ TEIKN. B2-512
- Sampykkt þann*
28 FEB. 2007
Byggingafrulltrúinn í Hafnarfirði
Fh. Sigurbjartur Halldórsson

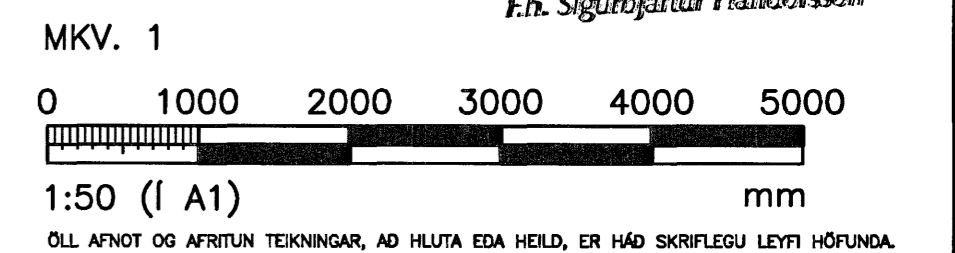

HÖNNUN
GRENSÁSVEGI 1 108 REYKJAVÍK SÍMI: 510 4000 FAX: 510 4001
VEFFANG: www.honnun.is NETFANG: honnun@honnun.is

HEITI VERKS:
HRAUNVALLASKÓLI 2. ÁF.
DREKAVELLIR 9, HAFNARFIRÐI

HEITI TEIKNINGAR:
BURDARVIRKI:
UNDIRSTÖÐUR
SÖKKLAR, UNDIRSTÖÐUPLATTAR OG GRUNNPLATA

MÆLI:	TEIKNÁÐ:	GETMÁLUNGMÉR:	VNR:
	LS/BAR		3.151.218
HANNAÐ:	YRFRÁÐ:	MKV:	NR. TEIKNINGAR:
HÖG		1:50	
DAGS. UNDIRSKRIFTAR:	NAFN OG KT. HÖNNUÐAR:		
10. Jan. 2007	HÖNNUN hf	430572-0169	B2-111
UNDIRSKRIFT HÖNNUÐAR:	ÓTGÁFA:		
<i>[Signature]</i>			B3