


Byggingafultrúi Hafnarfjarðar  
 Afgreitt þann  
 27 AUG 2007  
 G.G.

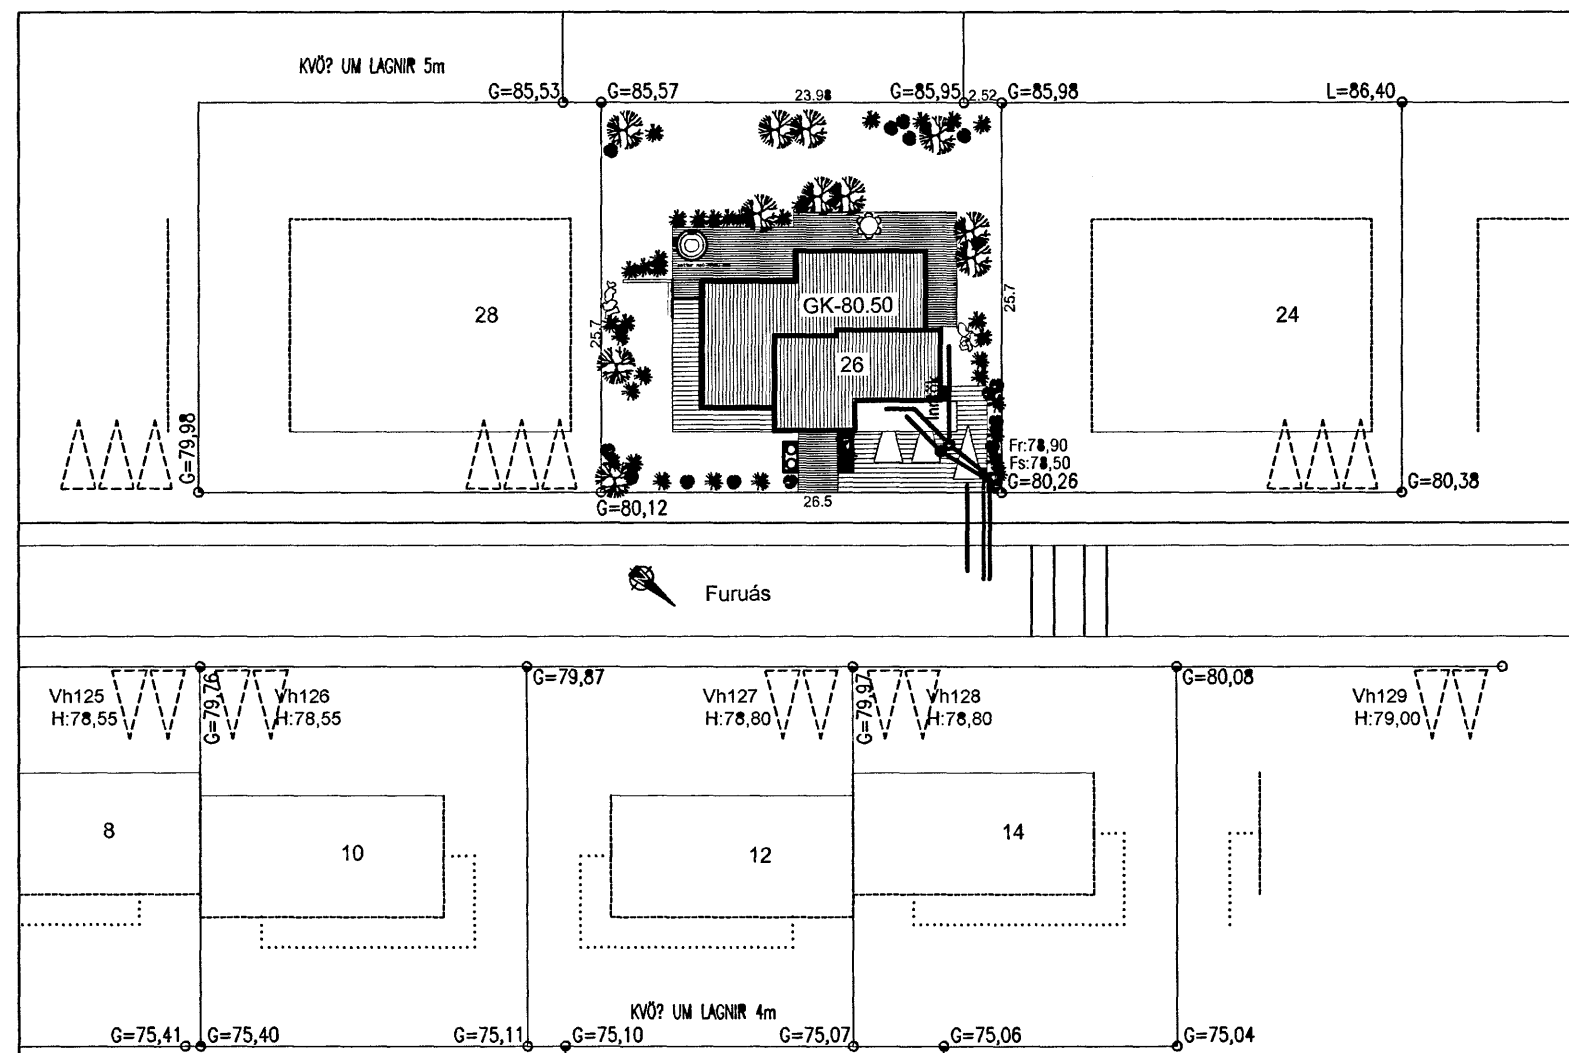

Göt í sökkulveggi (300\*300) skulu vera í kóta sem er 10 cm neðar en rennisliskótar.

BREYTING 07.07. '07: Fallpípur færðar einnig bætt við PIV/SN

<b>VEKTOR</b> - hönnun og ráðgjöf - Akralind 6, 201 Kópavogi.		Sigurður Hafsteinsson byggingateknifræðingur Kt. 030859-7749 sími: 554-6660 fax: 554-6662.		<b>FURUÁS 26, HAFNARFIRÐI</b> GRUNNLAGNIR GRUNNMYND OG AFSTÖÐUMYND	
Teikn. nr.	Þvítt á teikningu	Br.	Dags.	Hannað	Teiknað
Samþykkt	<i>[Signature]</i>			SH	SM
Dagsetning		Verk nr.	Mælikvæði	Teikn. nr.	
28.02.'07		A-06-12-61	1:50	L-02	