


A

B

C

D

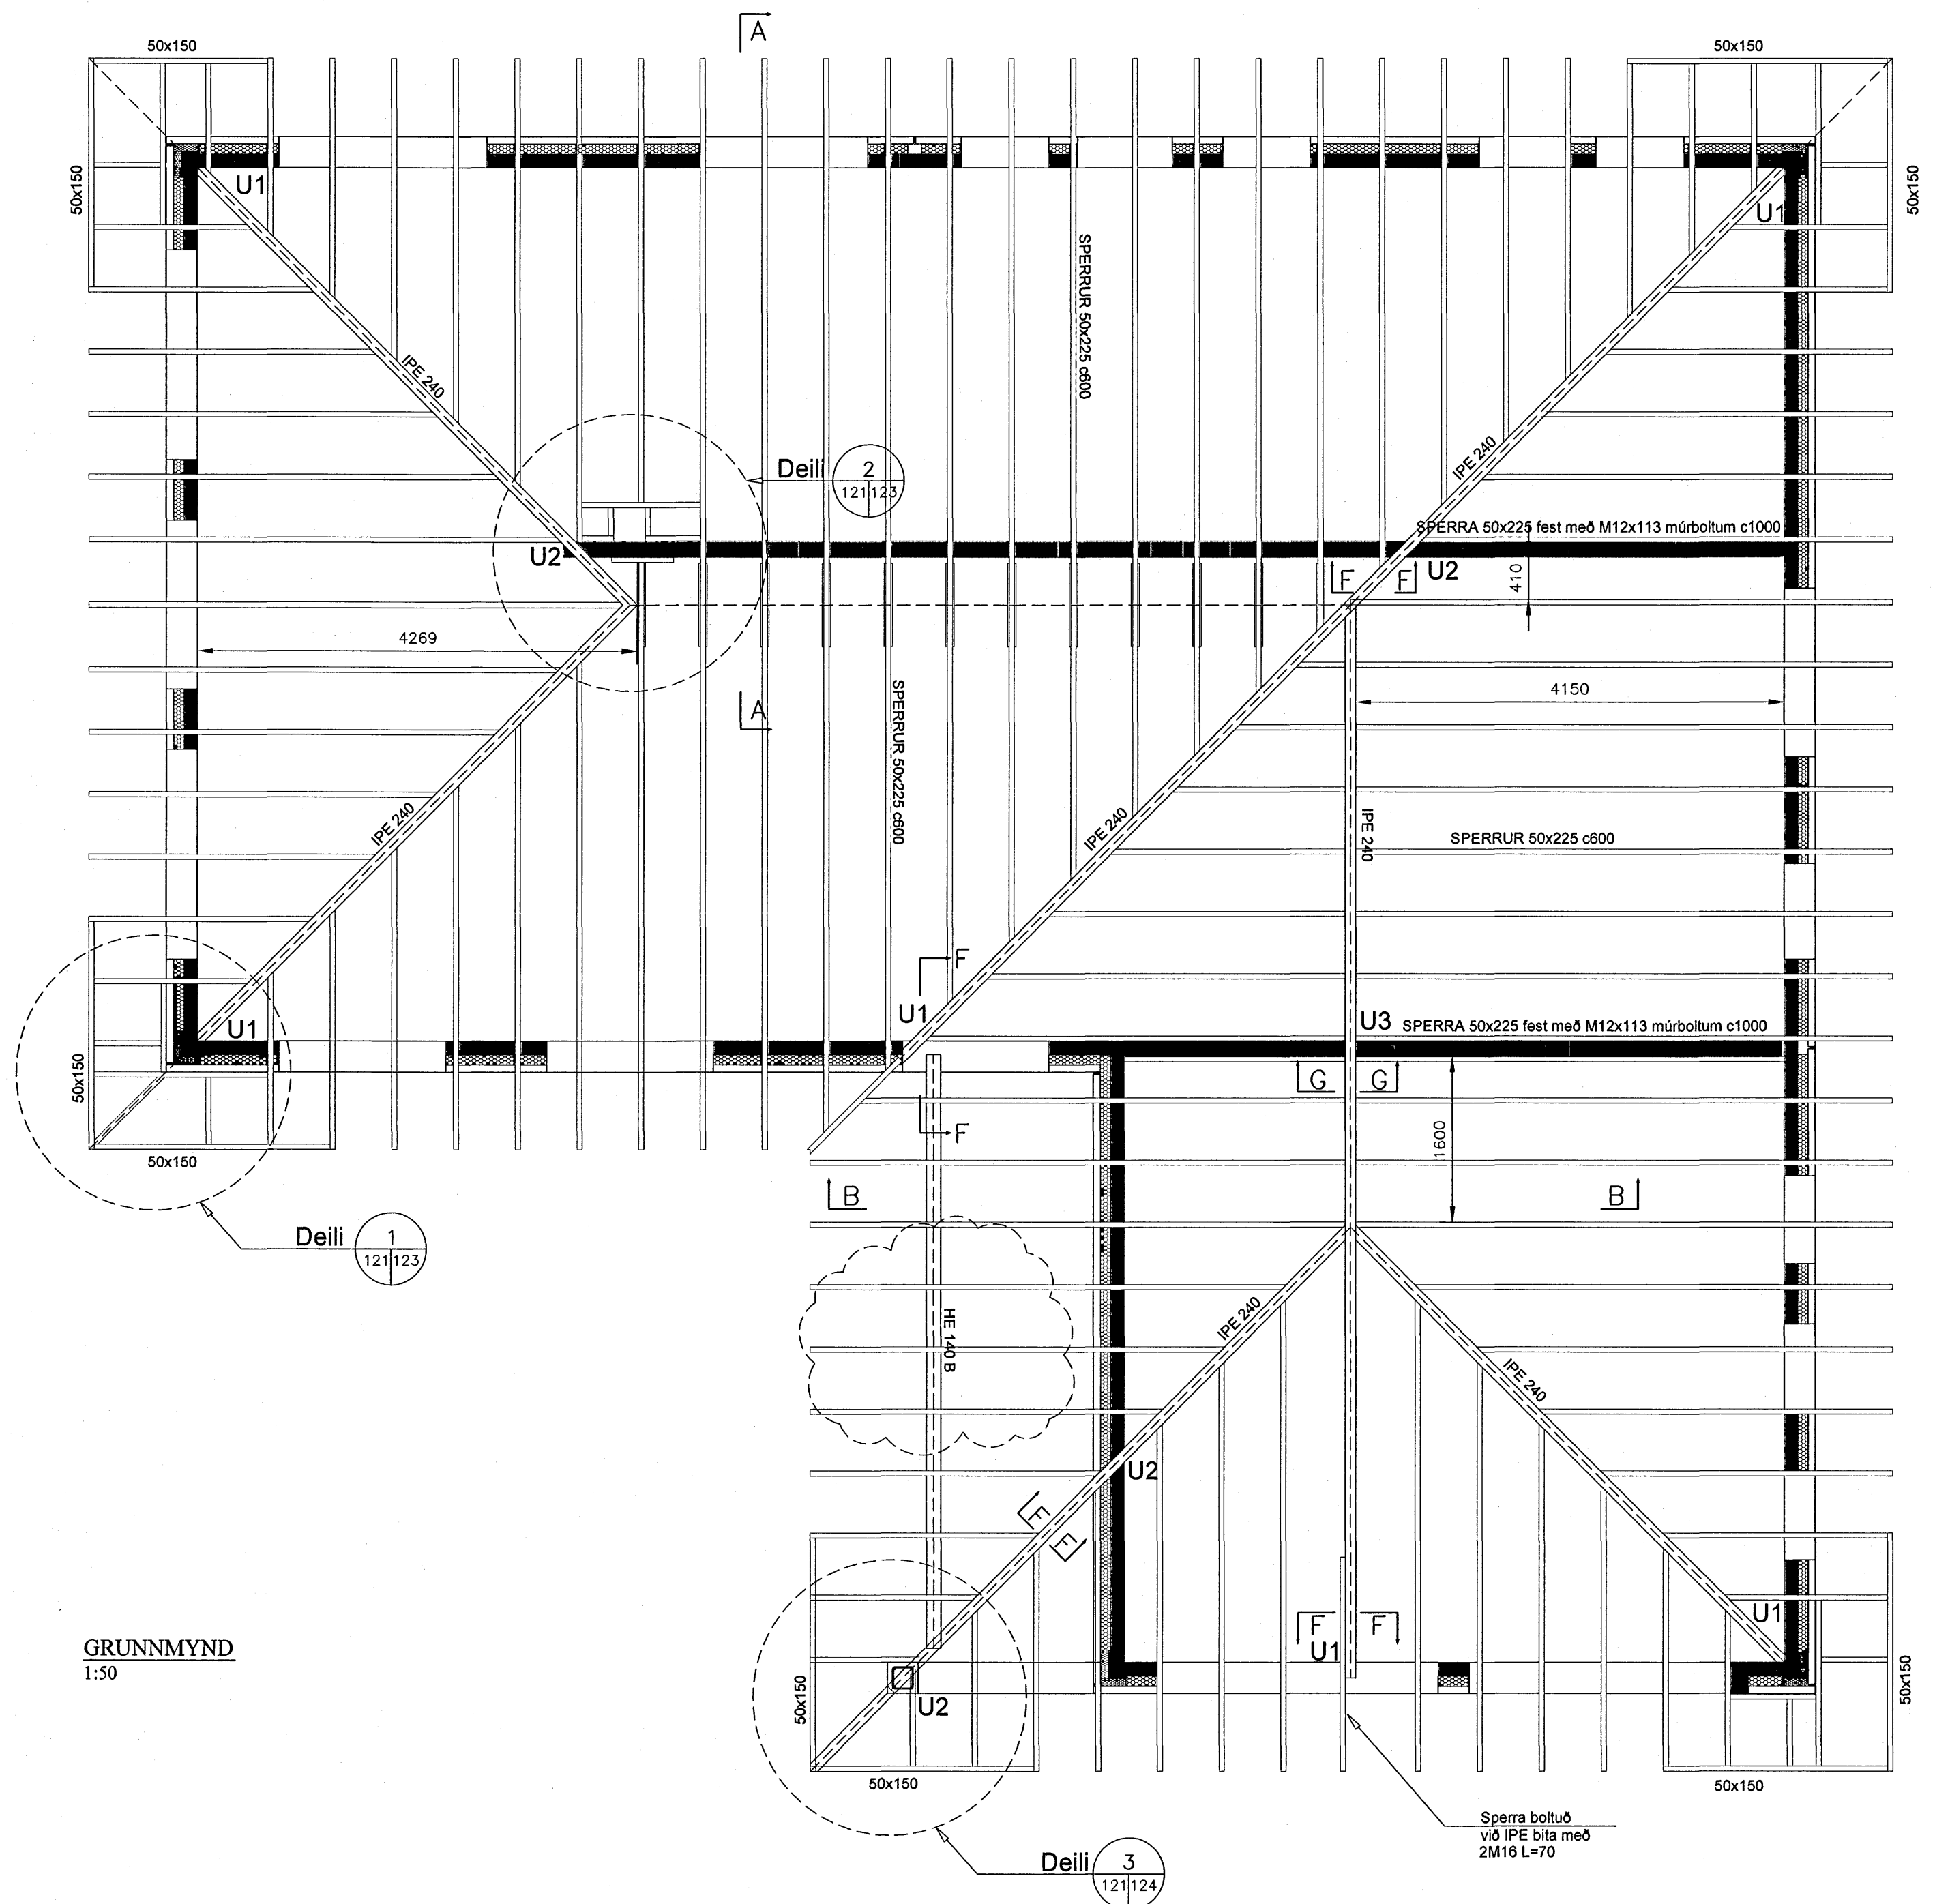

GRUNNMYND
1:50

Byggingafultrúi Hafnarfjarðar
Afgreitt þann
28 AUG 2007
G.G.

Skýringar:
Sjá almennar skýringar á skýringarblaði
Öll mál eru í mm

UTGAFA: B01	SKÝRING: BYGGINGARTEIKNING	DAGS: 25.06.2007	HANNAÐ: ÓA
B02	BITA BREYTT ÚR IPE240 Í HE140B	17.08.2007	EMG
DAGS UNDIRSKRIFTAR NAFN OG KT. SAMRÆMINGARHÖNNUNÐAR: MAGNÚS H. ÓLAFSSON KT. 150550-4759		UNDIRSKRIFT SAMRÆMINGARHÖNNUNÐAR: 	
SMELLINN HF KT. 701267-0449 - HÖFÐASEL 4 - 300 AKRANES - Sími: 433-6000 - FAX: 433-6001			
NAFN HÖNNUNÐAR: BERGÞÓR HELGASON BYGGINGARTÆKNIFRÆÐINGUR KT. 270474-4899			
STÆRD: A2	MKV: 1:50	TEIKNAD: ÓA	DAGS: 25.06.2007
VERK: HNOÐRAVELLIR 32 - HAFNARFIRÐI ÞAKVIÐIR GRUNNMYND			TEIKNING NR: B121 VNR: V070015