


SNID A-A  
1:20

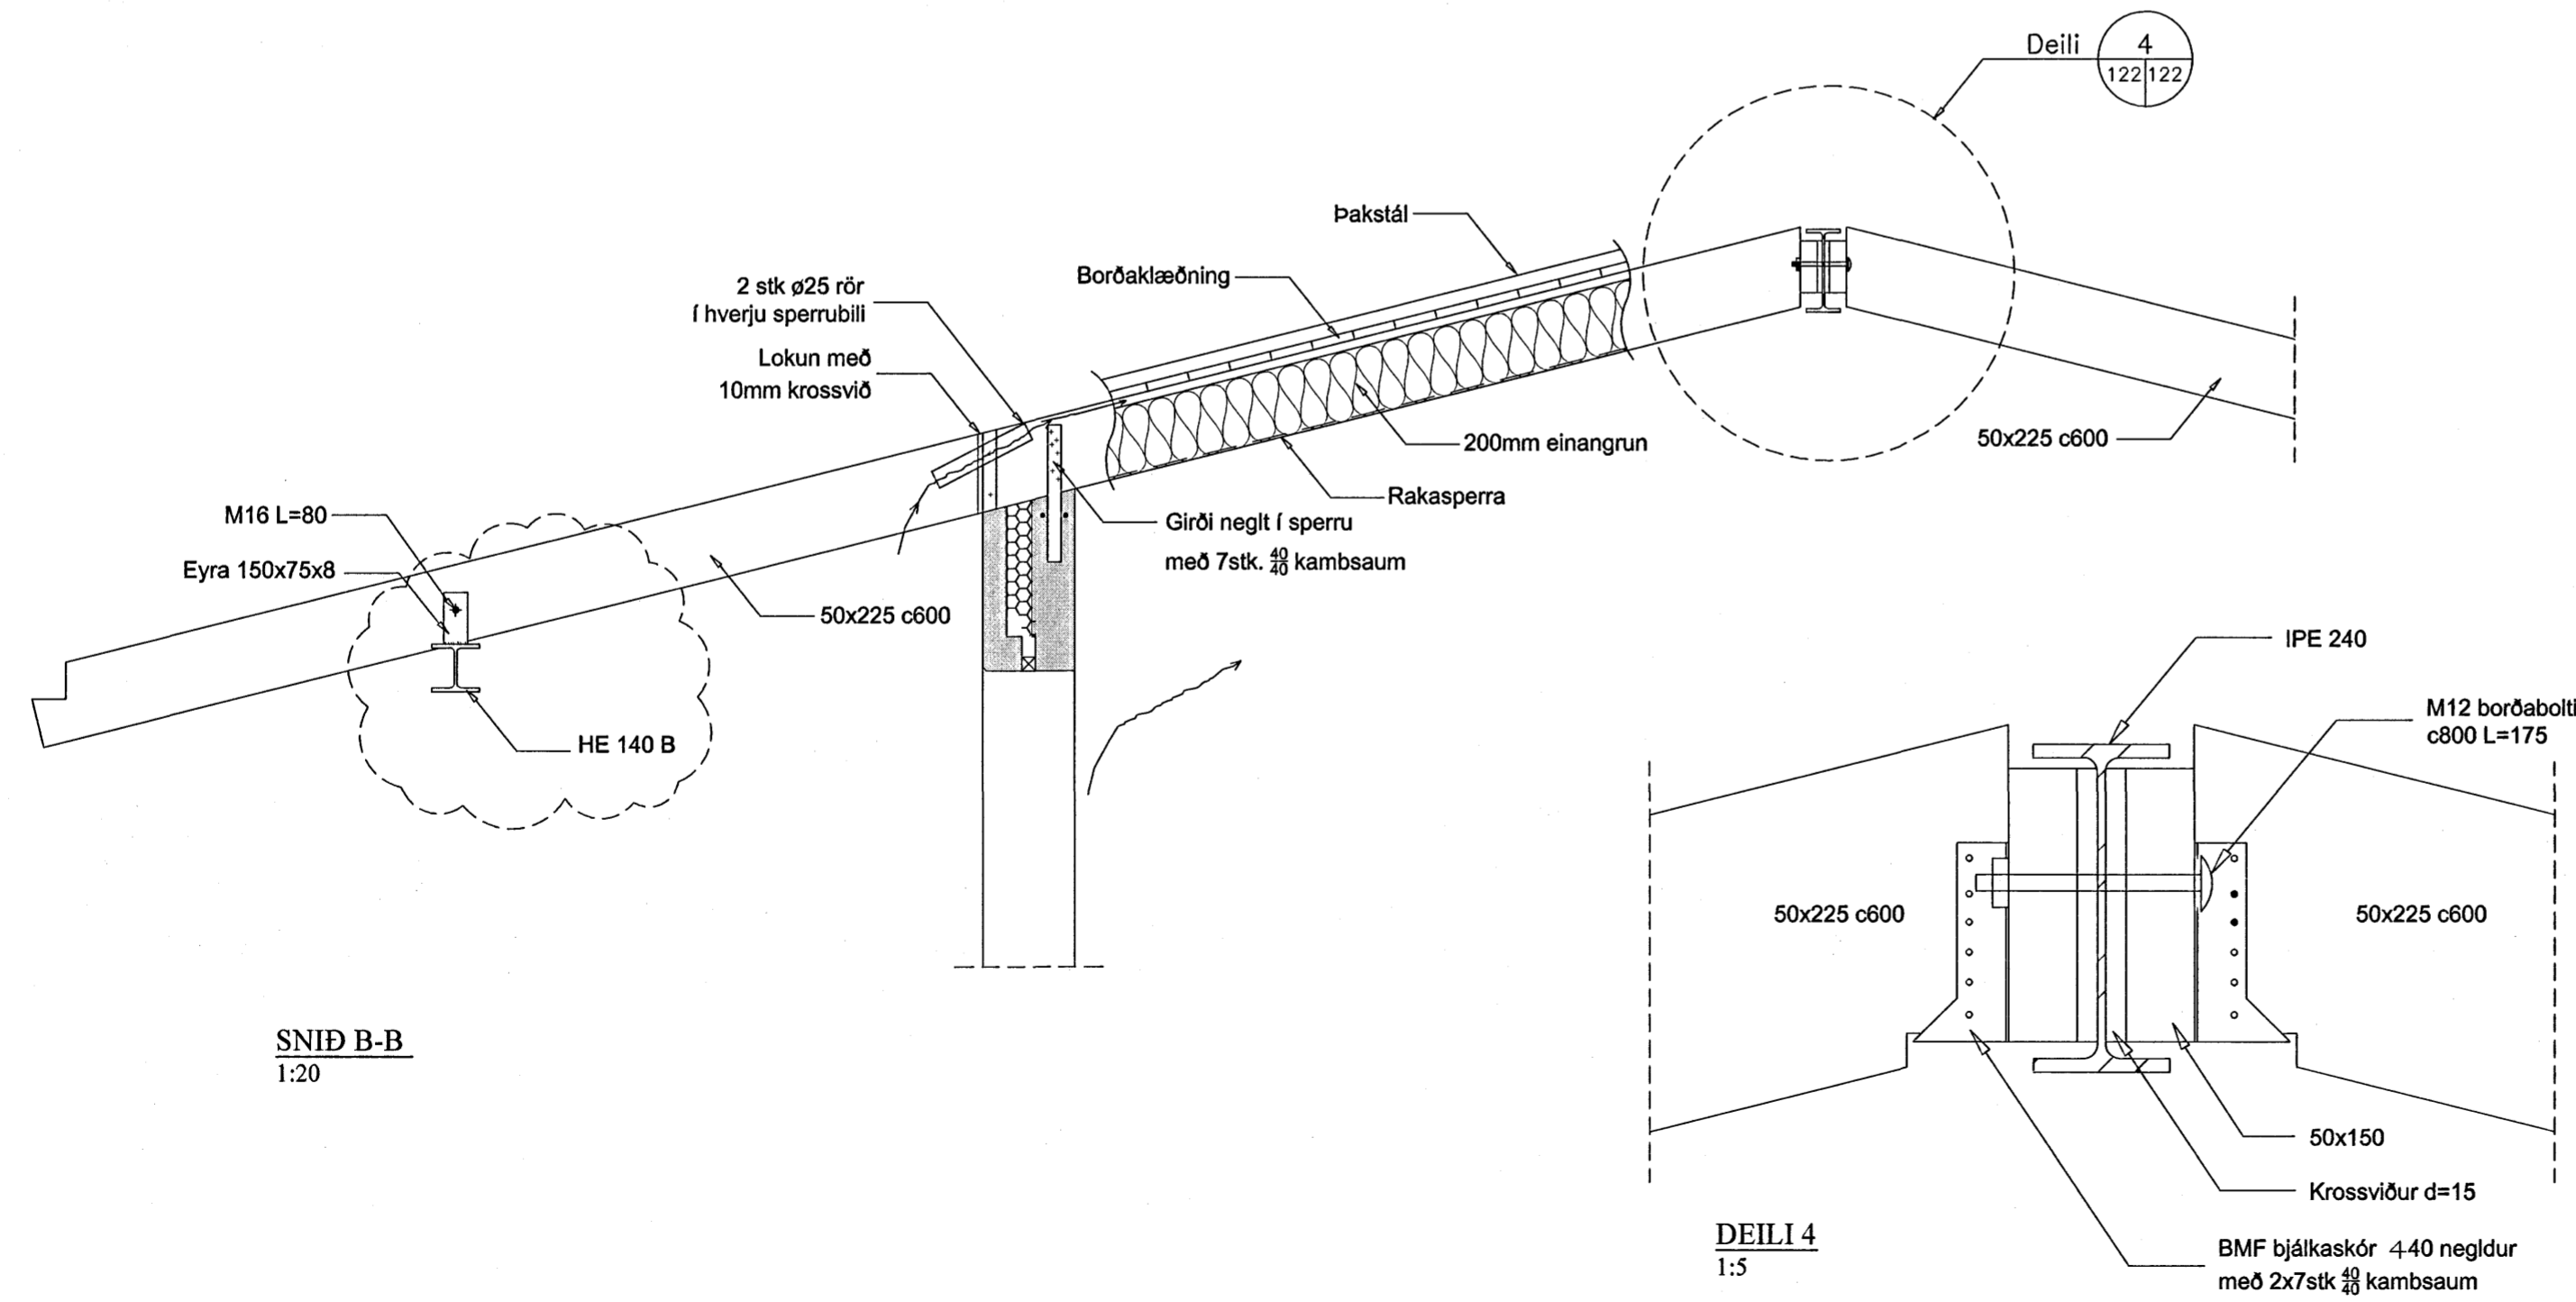

SNID B-B  
1:20

DEILI 4  
1:5

Byggingafulltrúi Hafnarfjarðar  
Afgreitt þann  
28 AUG 2007  
G.C.

**Skýringar:**  
Sjá almennar skýringar á skýringarblaði  
Öll mál eru í mm

UTGÁFA	SKÝRING	DAGS	HANNAÐ
B01	BYGGINGARTEIKNING	25.06.2007	ÓÁ
B02	BREYTING Á SNIDI B-B	17.08.2007	EMG
DAGS UNDIRSKRIFTAR		NAFN OG KT. SAMRÆMINGARHÖNNUNAR:	
		MAGNÚS H. ÓLAFSSON KT. 150550-4759	
UNDIRSKRIFT SAMRÆMINGARHÖNNUNAR:			
<b>SMELLINN HF</b>			
KT. 701267-0449 - HÖFÐASEL 4 - 300 AKRANES - Sími: 433-4000 - FAX: 433-6001			
NAFN HÖNNUNAR:			
BERGÞÓR HELGASON BYGGINGARTEKNIFRÆÐINGUR KT. 270474-4899			
UNDIRSKRIFT OG KT. HÖNNUNAR:			
<i>Bergþór Helgason</i>			
ST.ERD:	MKV.	TEIKNAD:	DAGS
A2	1:20, 1:10	ÓÁ	25.06.2007
VERK:			YFIRFARID:
HNOÐRAVELLIR 32 - HAFNARFIRÐI			
ÞAKVIÐIR			
SNID			
			TEIKNING NR:
			<b>B122</b>
			VNR:
			V070015