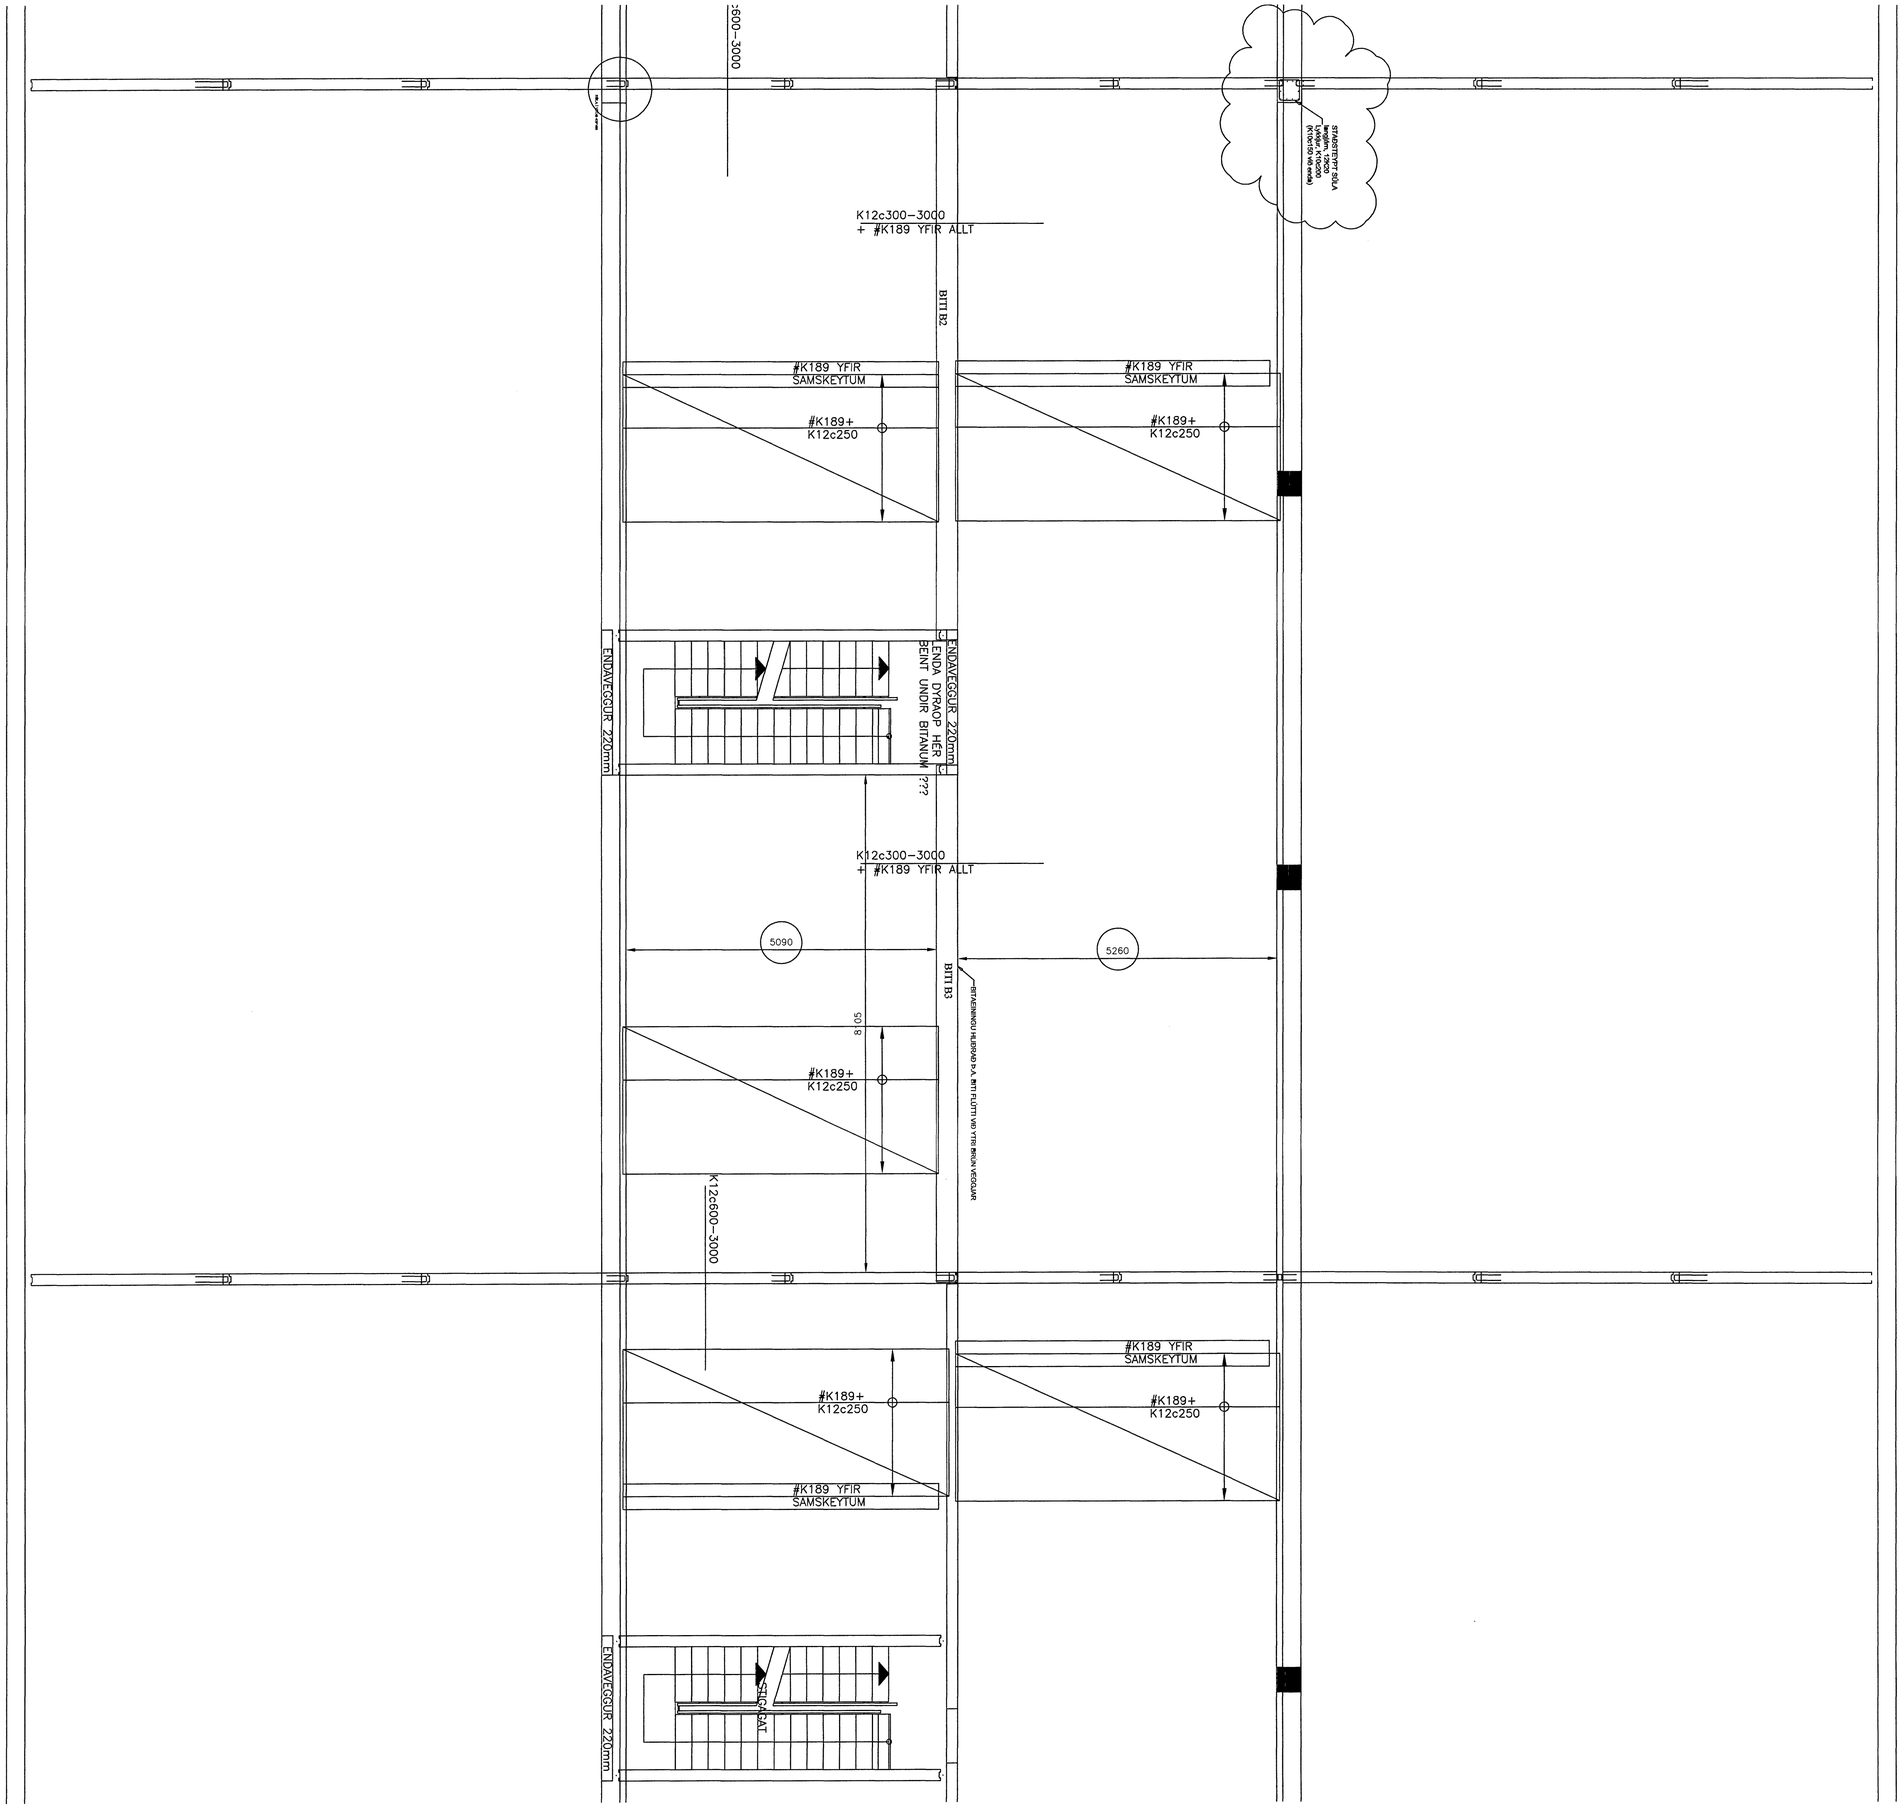

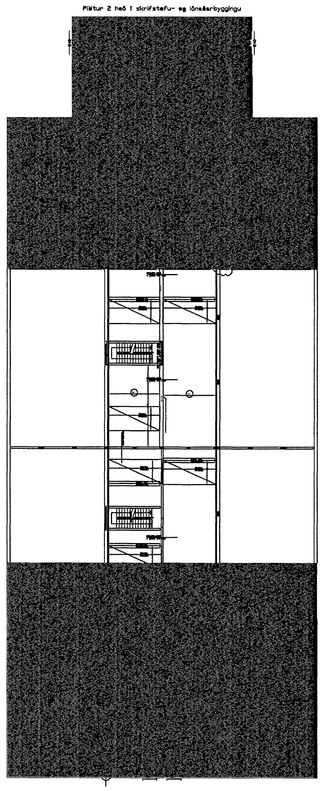

Byggingafulltrúi Hafnarfjarðar
Afgreitt þann
15 AUG 2007
G. G.

Sigurbjartur Halldórsson Birtingarhvísl 14, 110 Reykjavík kt. 230656-3479 s: 8768022	Verkkaupi: Klettar ehf	Verkstæt: Cuxhavengata 1, Hafnarfirði	
	Dagsetning: 06.07.07	Teikning: Plata 2 hæð iðnaðarrými	Mæne teikningar: B106
Sigurbjartur Halldórsson	Kvarði: 1:50		
Gísli Hermannsson			Teikninar: 05-1
	Sigurbjartur Halldórsson Byggingatæknifræðingur		