

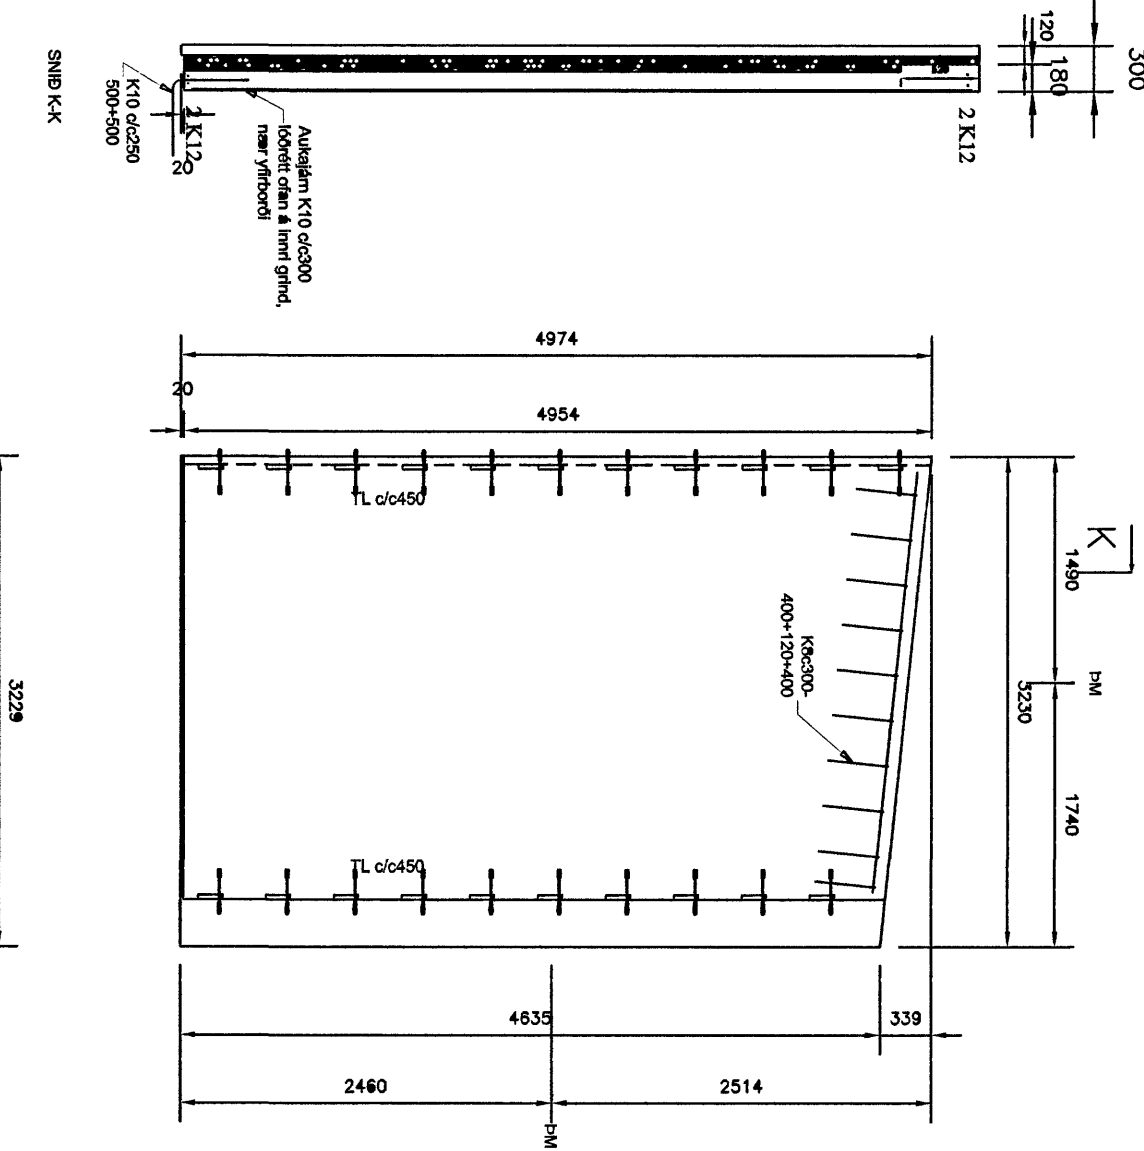
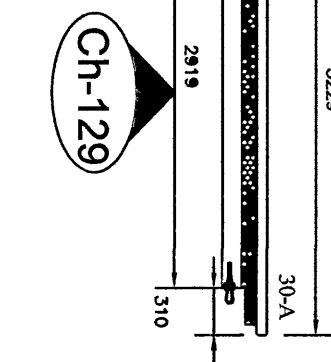



BENDING:
Ytra byrð: K189 bendinnet K10 á köntum og í kringum op + aukabending sjáyd á sniði.
Inna byrð: Tövdul grind 2x (K189 bendinnet K12 á köntum) K10 oc 300
2K12 = í kringum op sem ná 600mm út fyrir op + aukabending sem sjáyd er á áspýrta teikningu.

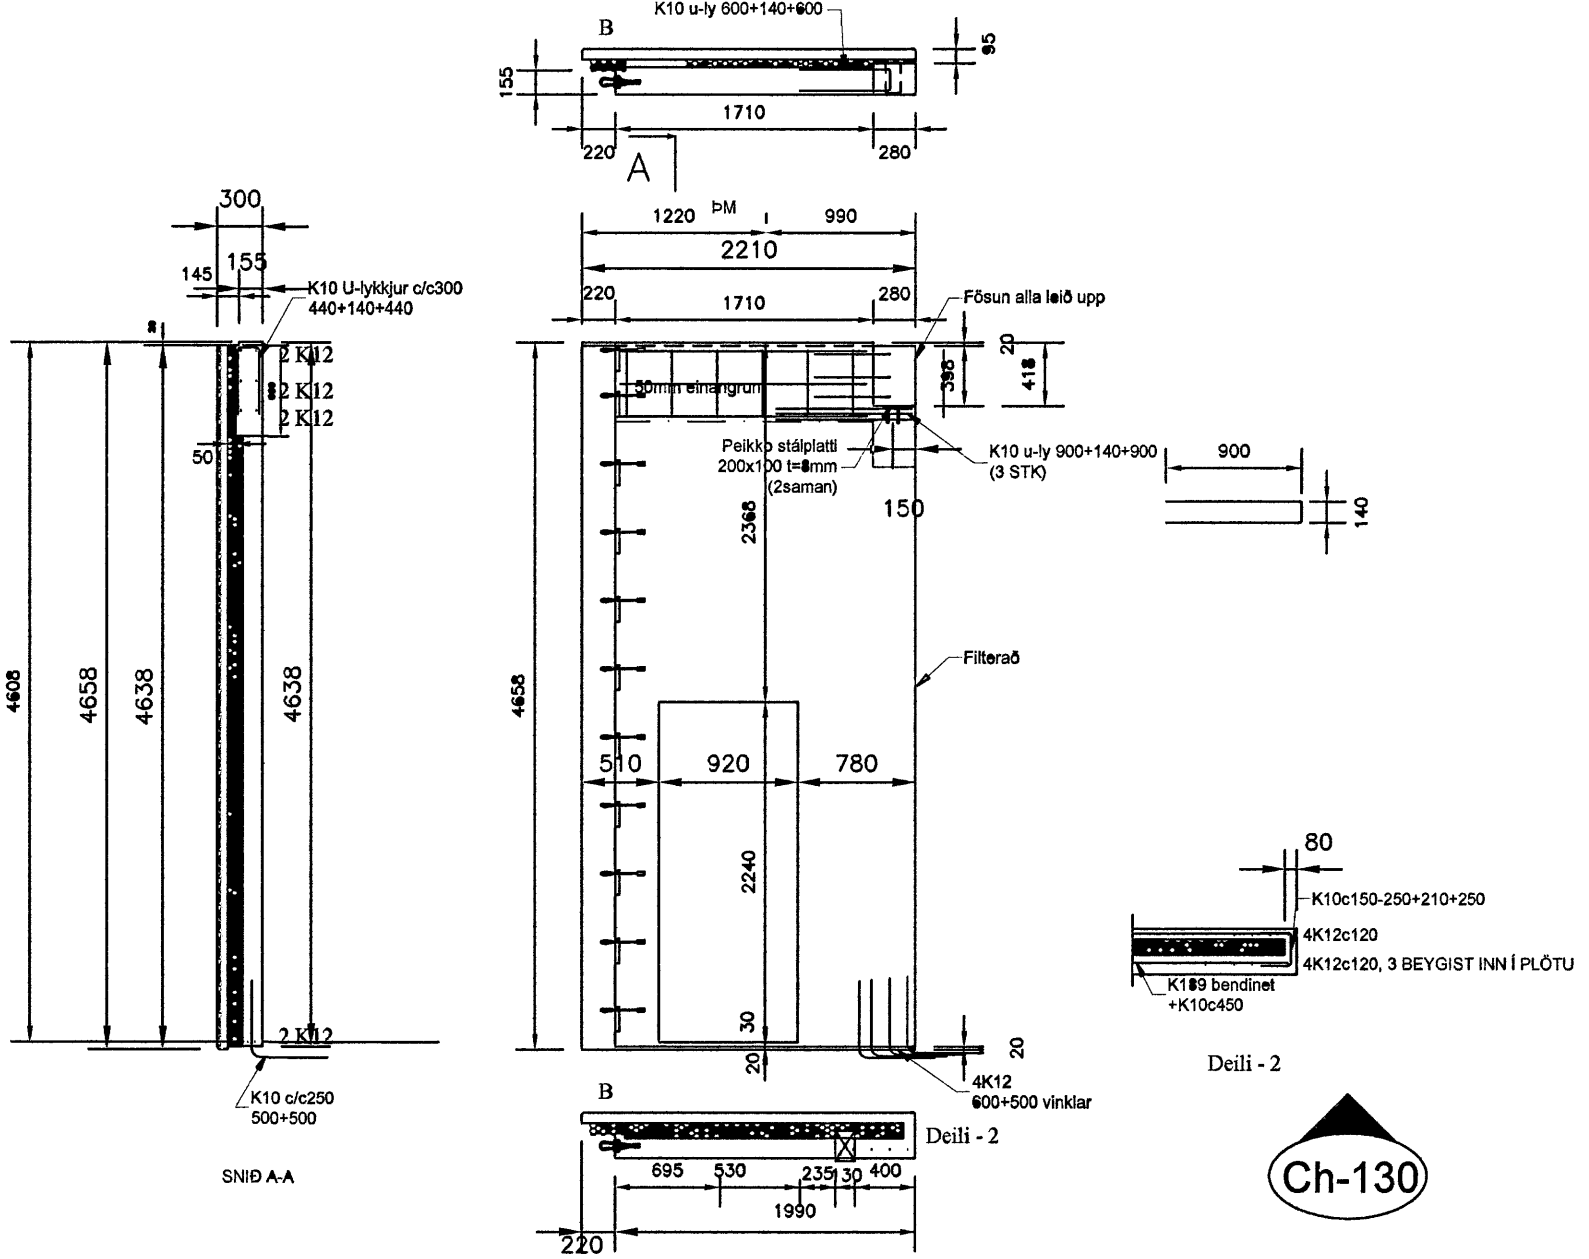

BENDING:
Ytra byrð: K189 bendinnet K10 á köntum og í kringum op + aukabending sjáyd á sniði.
Inna byrð: K189 bendinnet K10 oc 450 lóðrétt og láðlét K12 á köntum og 2K12 = í kringum op sem ná 600mm út fyrir op + aukabending sem sjáyd er á áspýrta teikningu.

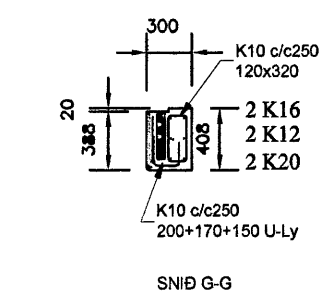

BENDING:
Ytra byrð: K189 bendinnet K10 á köntum og í kringum op + aukabending sjáyd á sniði.
Inna byrð: Sbr. Snið

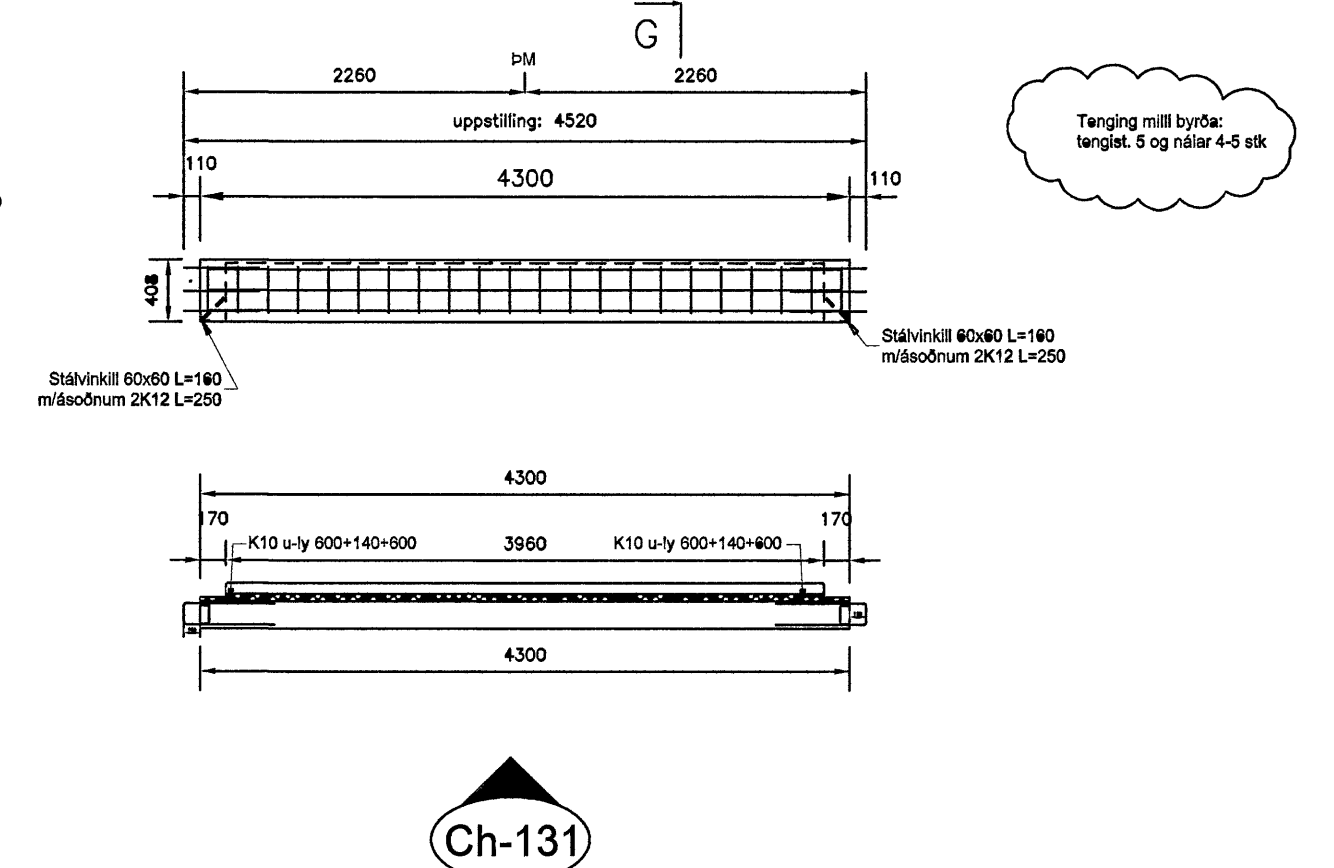

Sigurbjartur Halldórsson Laxakvísl 36, 110 Reykjavík	Klettar ehf Kt. 230656-3479 s. 8768022	Cuxhavengata 1, Hafnarfirði
Sigurbjartur Halldórsson Gláfi Hermannsson	Einingarteikningar Ch-126 til Ch-131	B115 09-1
13.08.07 1:50	15 AUG 2007 C.G.	9/11/07