


GRUNNMYND, UNDIRSTÖÐUR OG BOTNPLATA 1:50

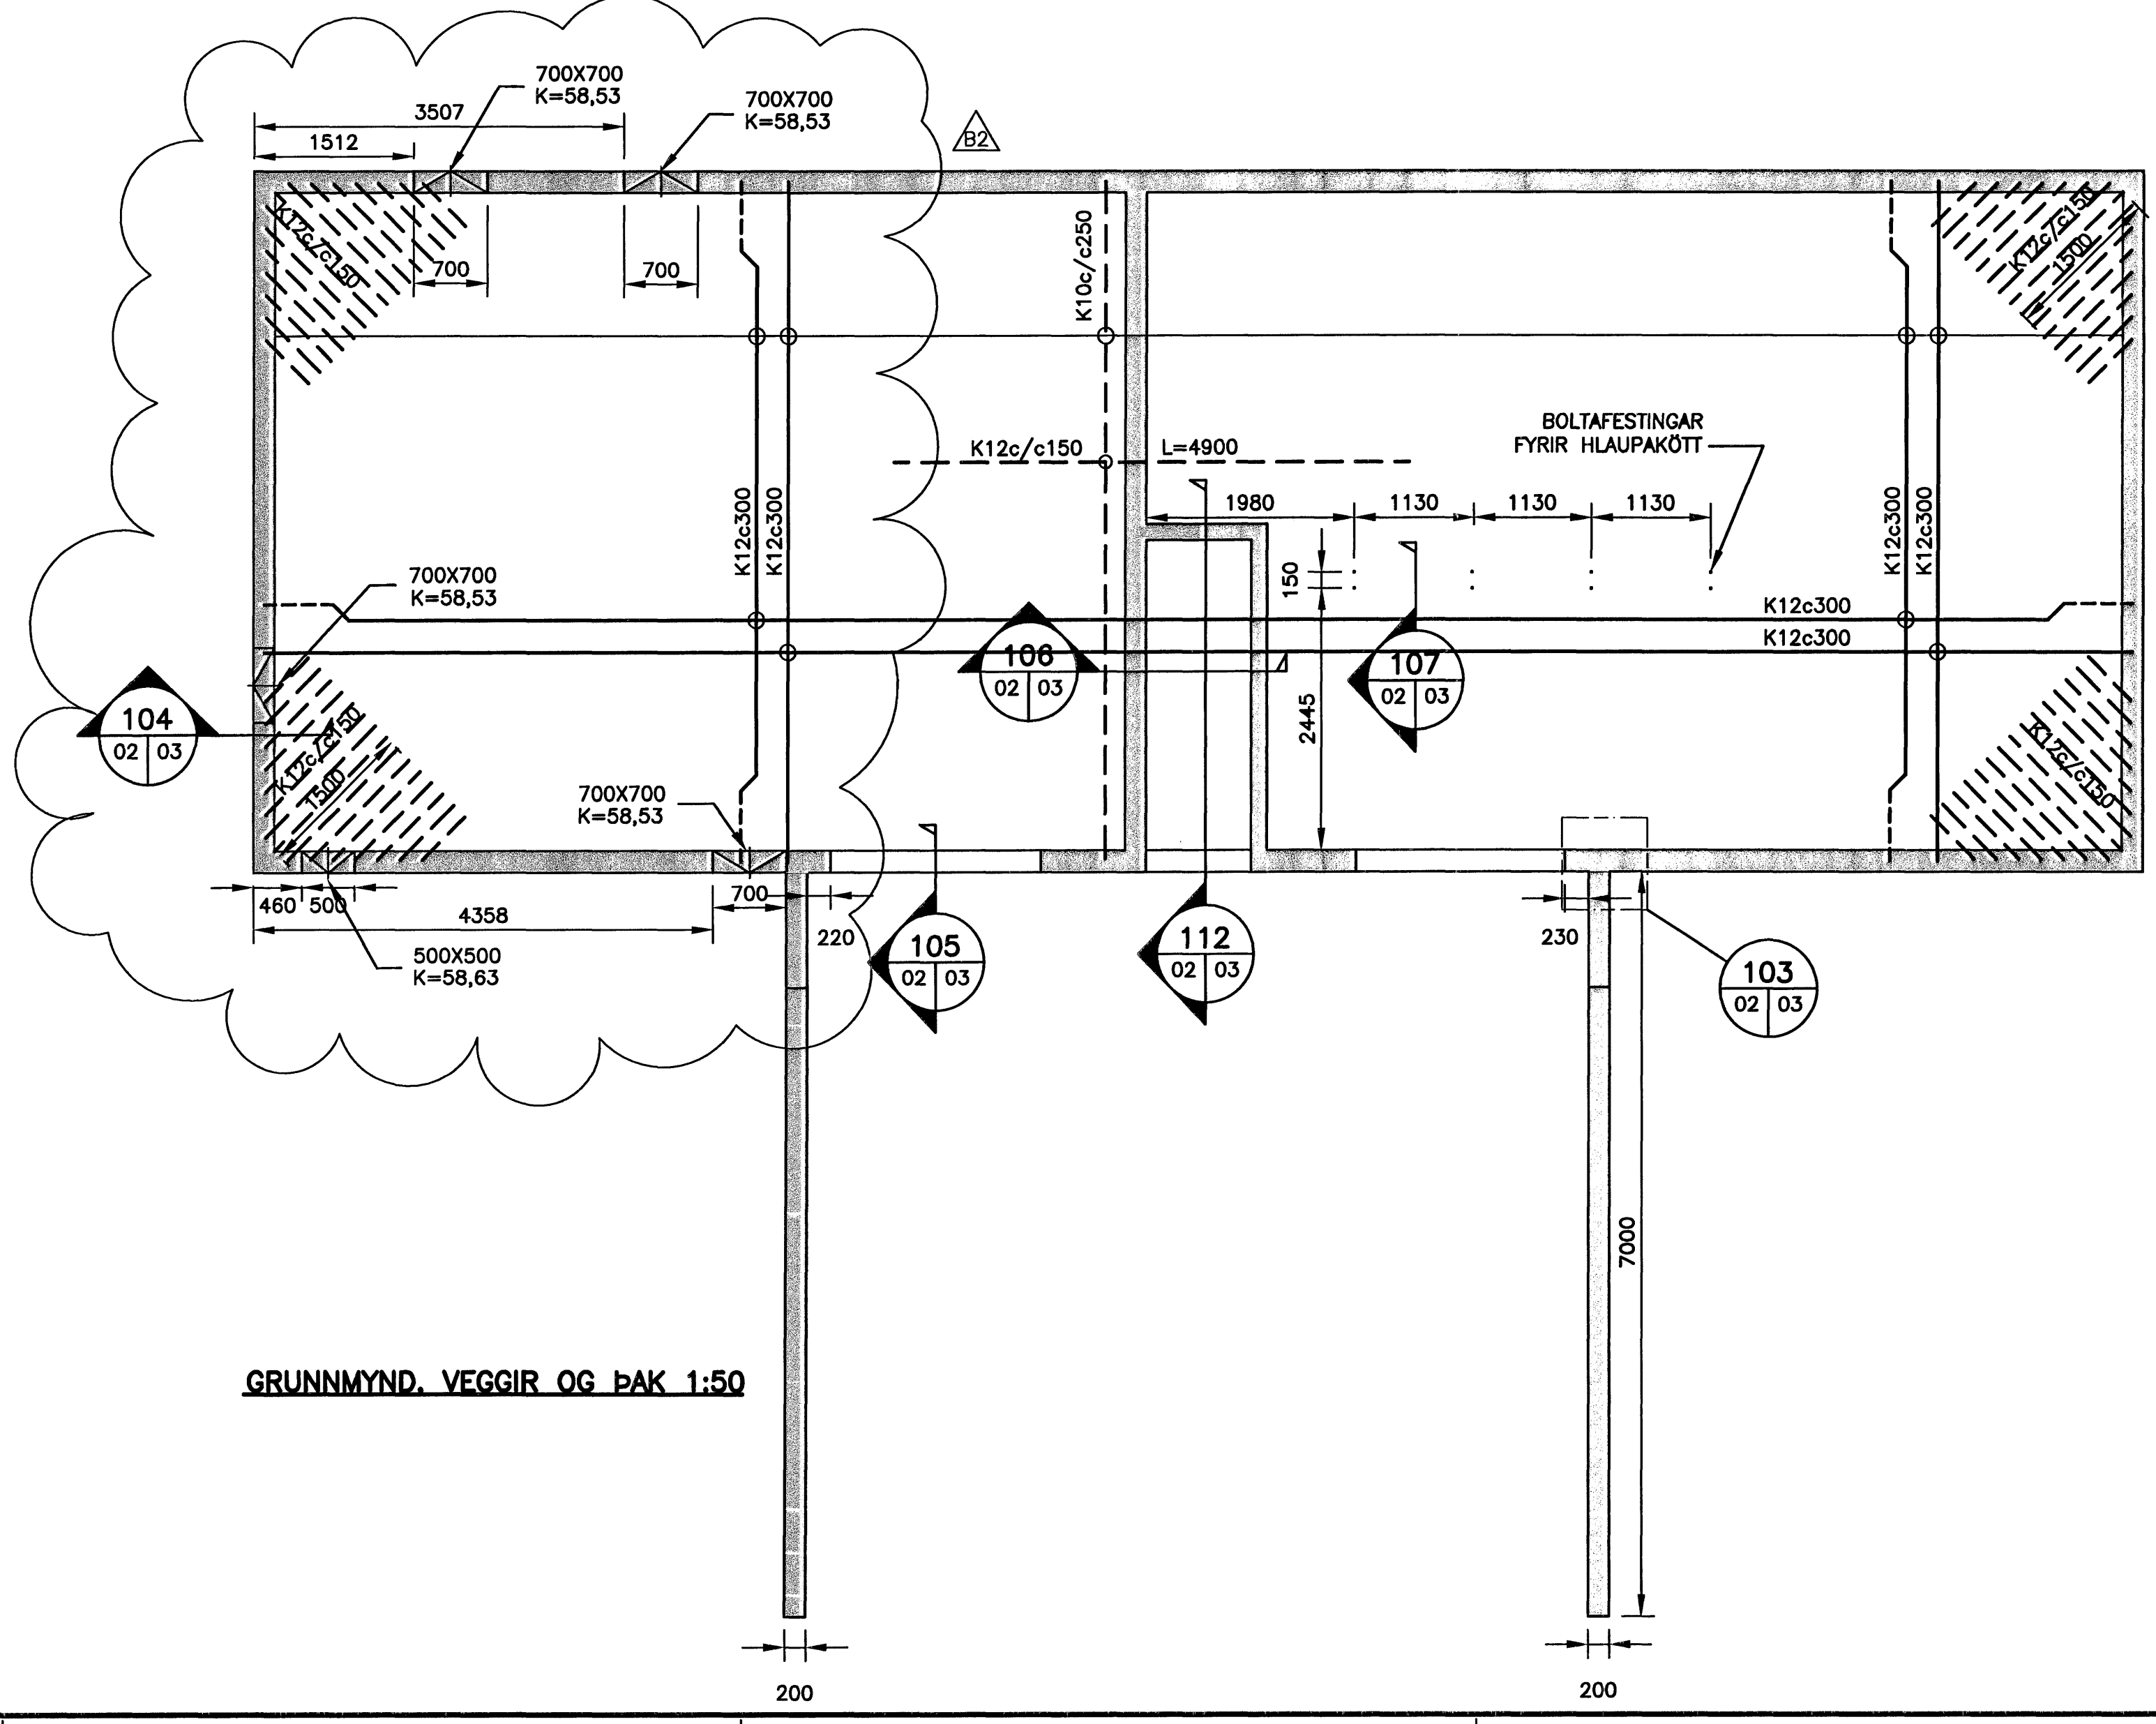



GRUNNMYND, VEGGIR OG ÞAK 1:50

ÓTGÁFUFRILL			
NÚMÉR:	DAGS:	SKYRINGAR:	HANND:
B1	26.05.2007	BYGGINGARTEIKNING	KÁK
B2	08.08.2007	BREYTINGAR Á GÖTUM Í SÖKKUL	GSG

DAGS. UNDRSKRIFTAR: NAFN OG KT. SAMRÉMINGARHÖNNUGAR:
 UNDRSKRIFT SAMRÉMINGARHÖNNUGAR:

SKÝRINGAR

- A x B B
A
MÉRKIR GAT Í PLÖTU
STÆRD Amm x Bmm
- A x B B
A
GAT Í SÖKKUL EDA VEGG,
Amm BREITT OG Bmm Á HÆD
K=10,00

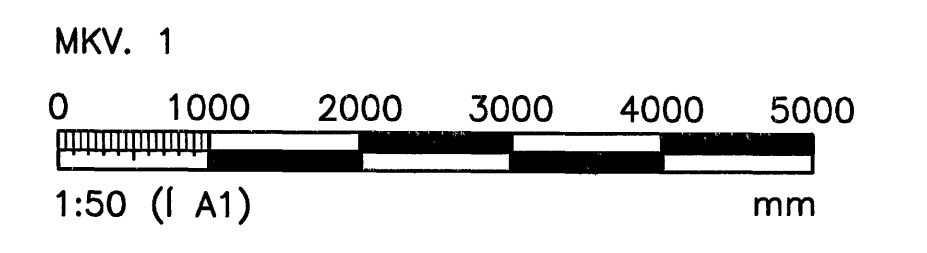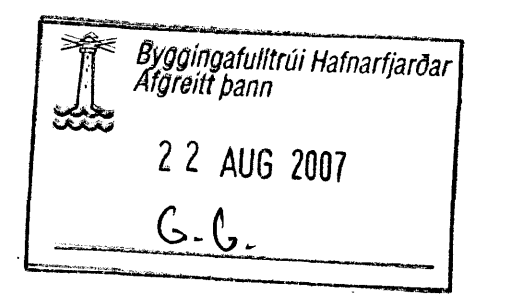

ÖLL AFNOT OG AFRITUN TEIKNINGAR, AD HILTA EDA HEILD, ER HÁÐ SKRIFLEGU LEYFI HÖFUNDA.



GRENSÁSVEGI 1 · 108 REYKJAVÍK · Sími: 422 3000 · FAX: 422 3001
 VEFfang: www.vgkhonnun.is · NETfang: vgkhonnun@vgkhonnun.is

HEITI TEIKNINGAR:
VEITUHÚS
DALSÁS 14a

MELT:	TEIKNAND:	GEYMSLUNUMER:	VNR:
	SB		1.153.275
HANND:	YRFRAD:	MKY:	NR. TEIKNINGAR:
KÁK	GSG		B02
DAGS. UNDRSKRIFTAR:	NAFN OG KT. HÖNNUGAR:	ÓTGÁFA:	
8/8 2007	VGK-HÖNNUN hf	430572-0169	
UNDRSKRIFT HÖNNUGAR:	ÓTGÁFA:		
	200862-S119		B2