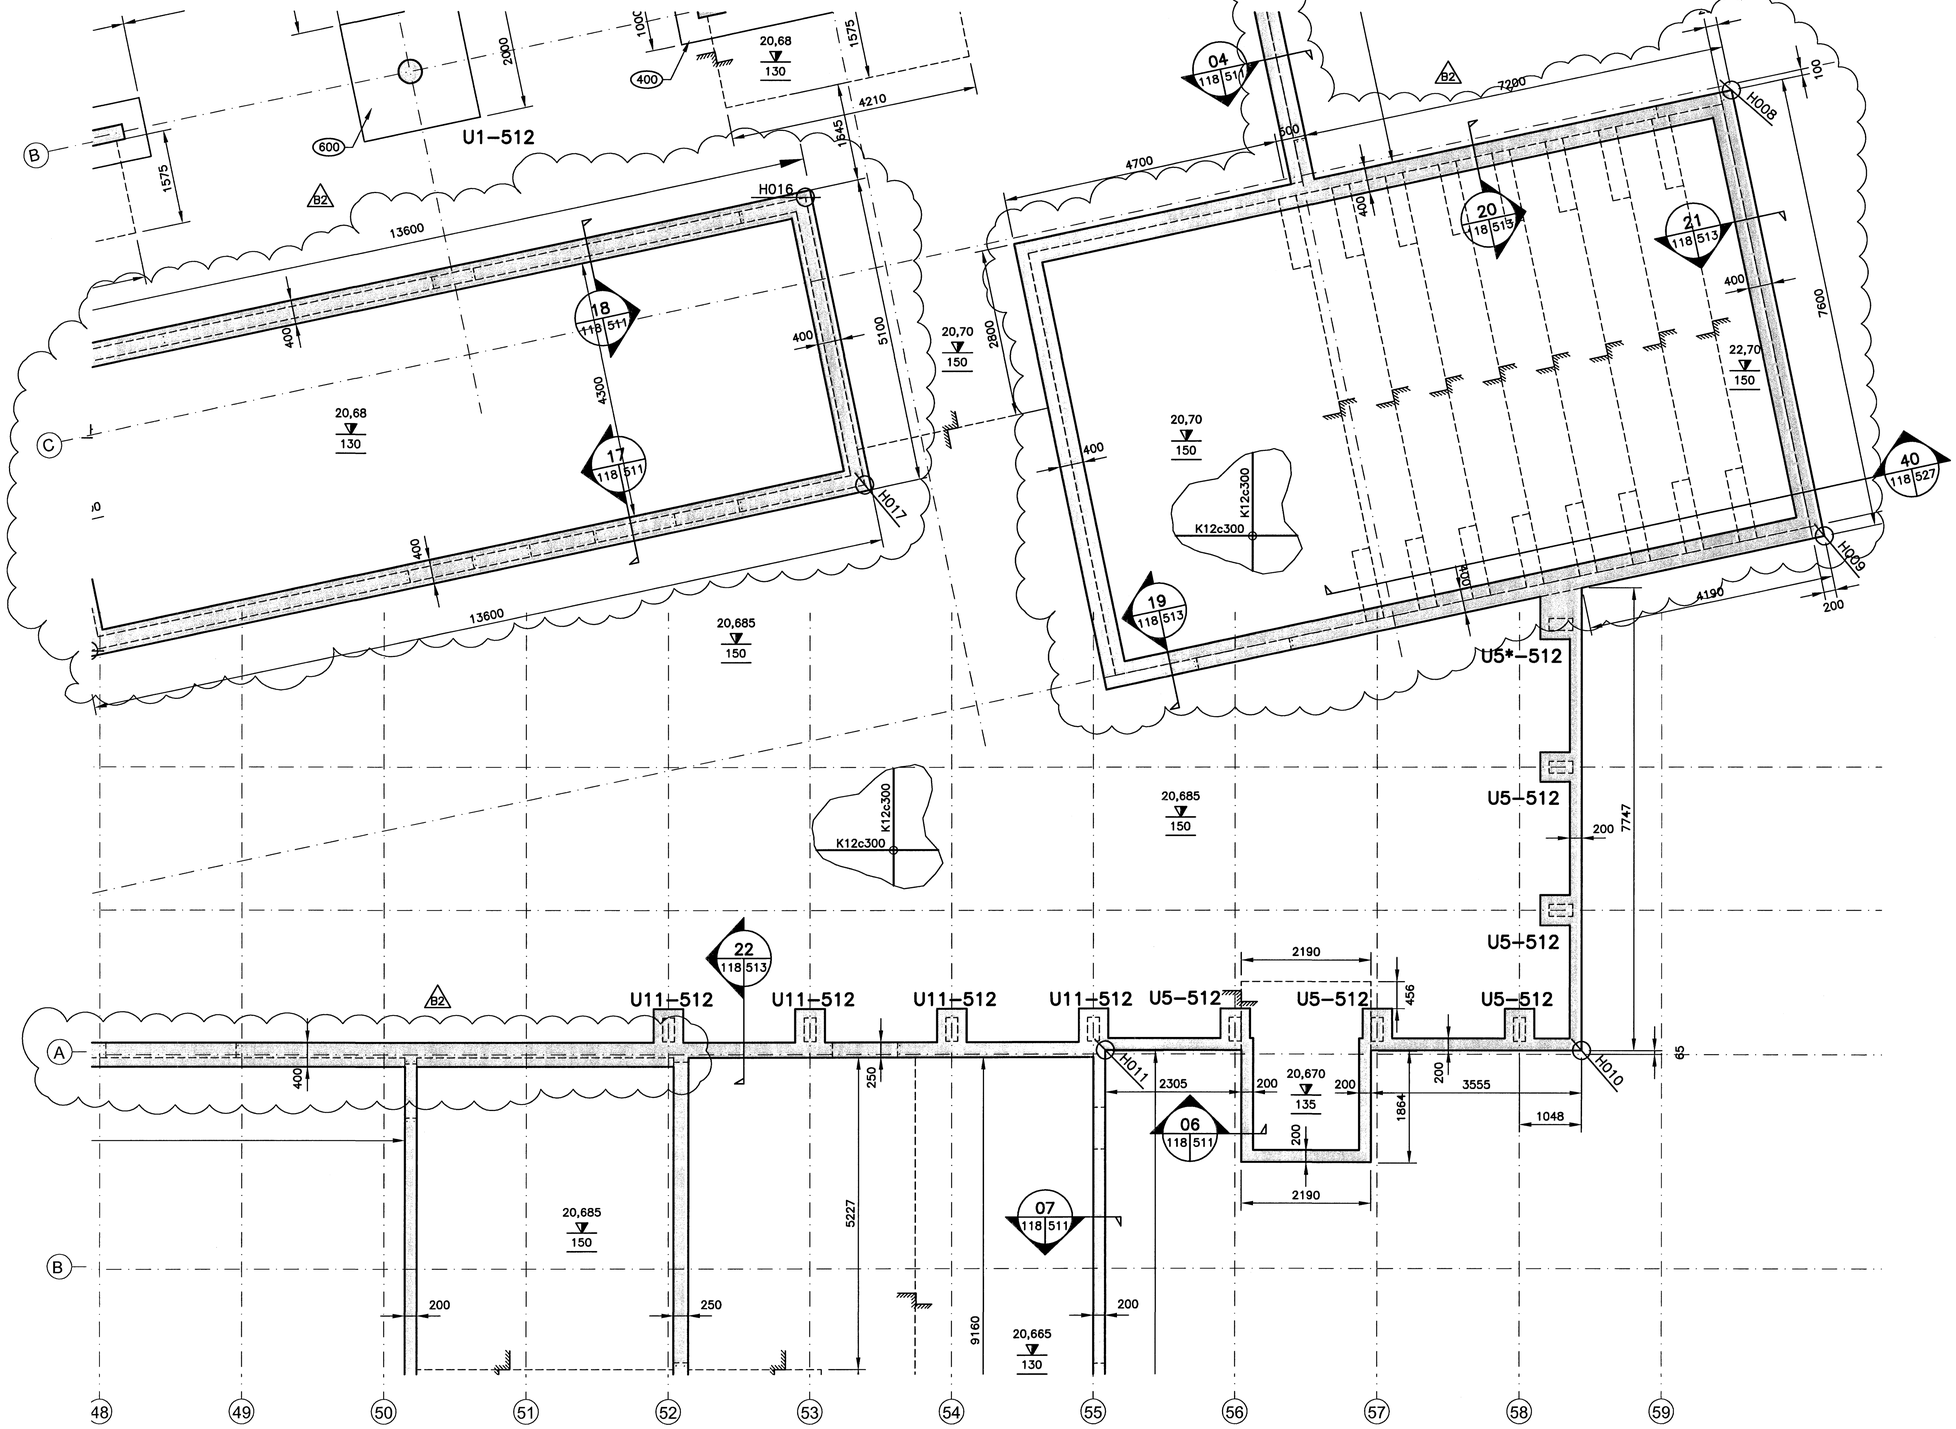

GRUNNMYND
MKV. 1

ÚTGÁFUFERILL

NÚMER:	DAGS:	SKÝRINGAR:	HANNAÐ:
B1	03.10.2006	BYGGINGARTEIKNING	HÓÓ
B2	10.10.2006	SÖKKLUM BREYTT	HÓÓ

DAGS. UNDIRSKRIFT: NAFN OG KT. SAMRÆMINGARHÖNNUÐAR:

UNDIRSKRIFT SAMRÆMINGARHÖNNUÐAR:

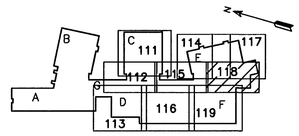

LYKILMYND

ATHUGASEMDIR:

1 ALMENNAR SKÝRINGAR, DEILI OG SNIÐ SJÁ TEIKN. B2–001 TIL B2–005

3 ALMENN JÁRNABENDING Í VEGGJUM NEMA ANNARS SÉ GETIÐ Á SÉRMYNDUM.

- K12c250 HH LÁRÉTT
- K12c200 HH LÓÐRÉTT

4 TVÖ LÓÐRÉTT K16 JÁRN SKULU KOMA HVORU MEGIN VIÐ GÓLFSÍÐ OP OG NÁ 700mm UPP ÚR PLÖTU

5 U– TÁKNAR UNDIRSTÖÐUNÚMER, SJÁ TEIKN. B2–512

Samþykkt þann 23 OKT. 2006
Byggingafulltrúinn í Hafnarfirði
F.h. Sigurbjartur Halldórsson

MKV. 1

0 1000 2000 3000 4000 5000

1:50 (Í A1) mm

ÖLL AFNOT OG AFRITUN TEIKNINGAR, AÐ HLUTA EÐA HEILD, ER HÁÐ SKRIFLEGU LEYFI HÖFUNDA.

HÖNNUN
GRENSÁSVEGI 1 108 REYKJAVÍK SÍMI: 510 4000 FAX: 510 4001
VEFFANG: www.honnun.is NETFANG: honnun@honnun.is

HEITI VERKS:

HRAUNVALLASKÓLI

DREKAVELLIR 9, HAFNARFIRÐI

HEITI TEIKNINGAR:

BURÐARVIRKI:
UNDIRSTÖÐUR
SÖKKLAR, UNDIRSTÖÐUPLATTAR OG GRUNNPLATA

MÆLT:	TEIKNAÐ: LS/BAR	GEYMSLUNÚMER:	VNR: 3.151.218
HANNAÐ: HÓÓ	YFIRFARIÐ:	MKV: 1:50	NR. TEIKNINGAR: B2-118
DAGS. UNDIRSKRIFTAR: 11/10 2006	NAFN OG KT. HÖNNUÐAR: HÖNNUN hf 430572–0169		
UNDIRSKRIFT HÖNNUÐAR:			ÚTGÁFA: B2