



| HNITASKRÁ | | |
|-----------|-------------|-------------|
| PKT. | X-HNIT | Y-HNIT |
| H001 | 354528,7051 | 397100,3190 |
| H002 | 354551,7358 | 397106,3214 |
| H003 | 354557,2842 | 397085,0326 |
| H004 | 354534,2536 | 397079,0302 |
| H005 | 354538,5617 | 397062,5741 |
| H006 | 354550,1878 | 397068,3907 |
| H007 | 354563,7898 | 397041,2035 |
| H008 | 354555,4747 | 397028,9925 |
| H009 | 354548,6779 | 397025,5920 |
| H010 | 354539,3063 | 397027,3876 |
| H011 | 354537,2767 | 397035,1750 |
| H012 | 354518,0539 | 397030,1650 |
| H013 | 354503,8296 | 397084,7418 |
| H014 | 354539,4137 | 397053,4958 |
| H015 | 354543,7958 | 397055,6883 |
| H016 | 354549,7914 | 397043,7044 |
| H017 | 354545,4093 | 397041,5120 |
| H018 | 354528,3533 | 397069,9485 |

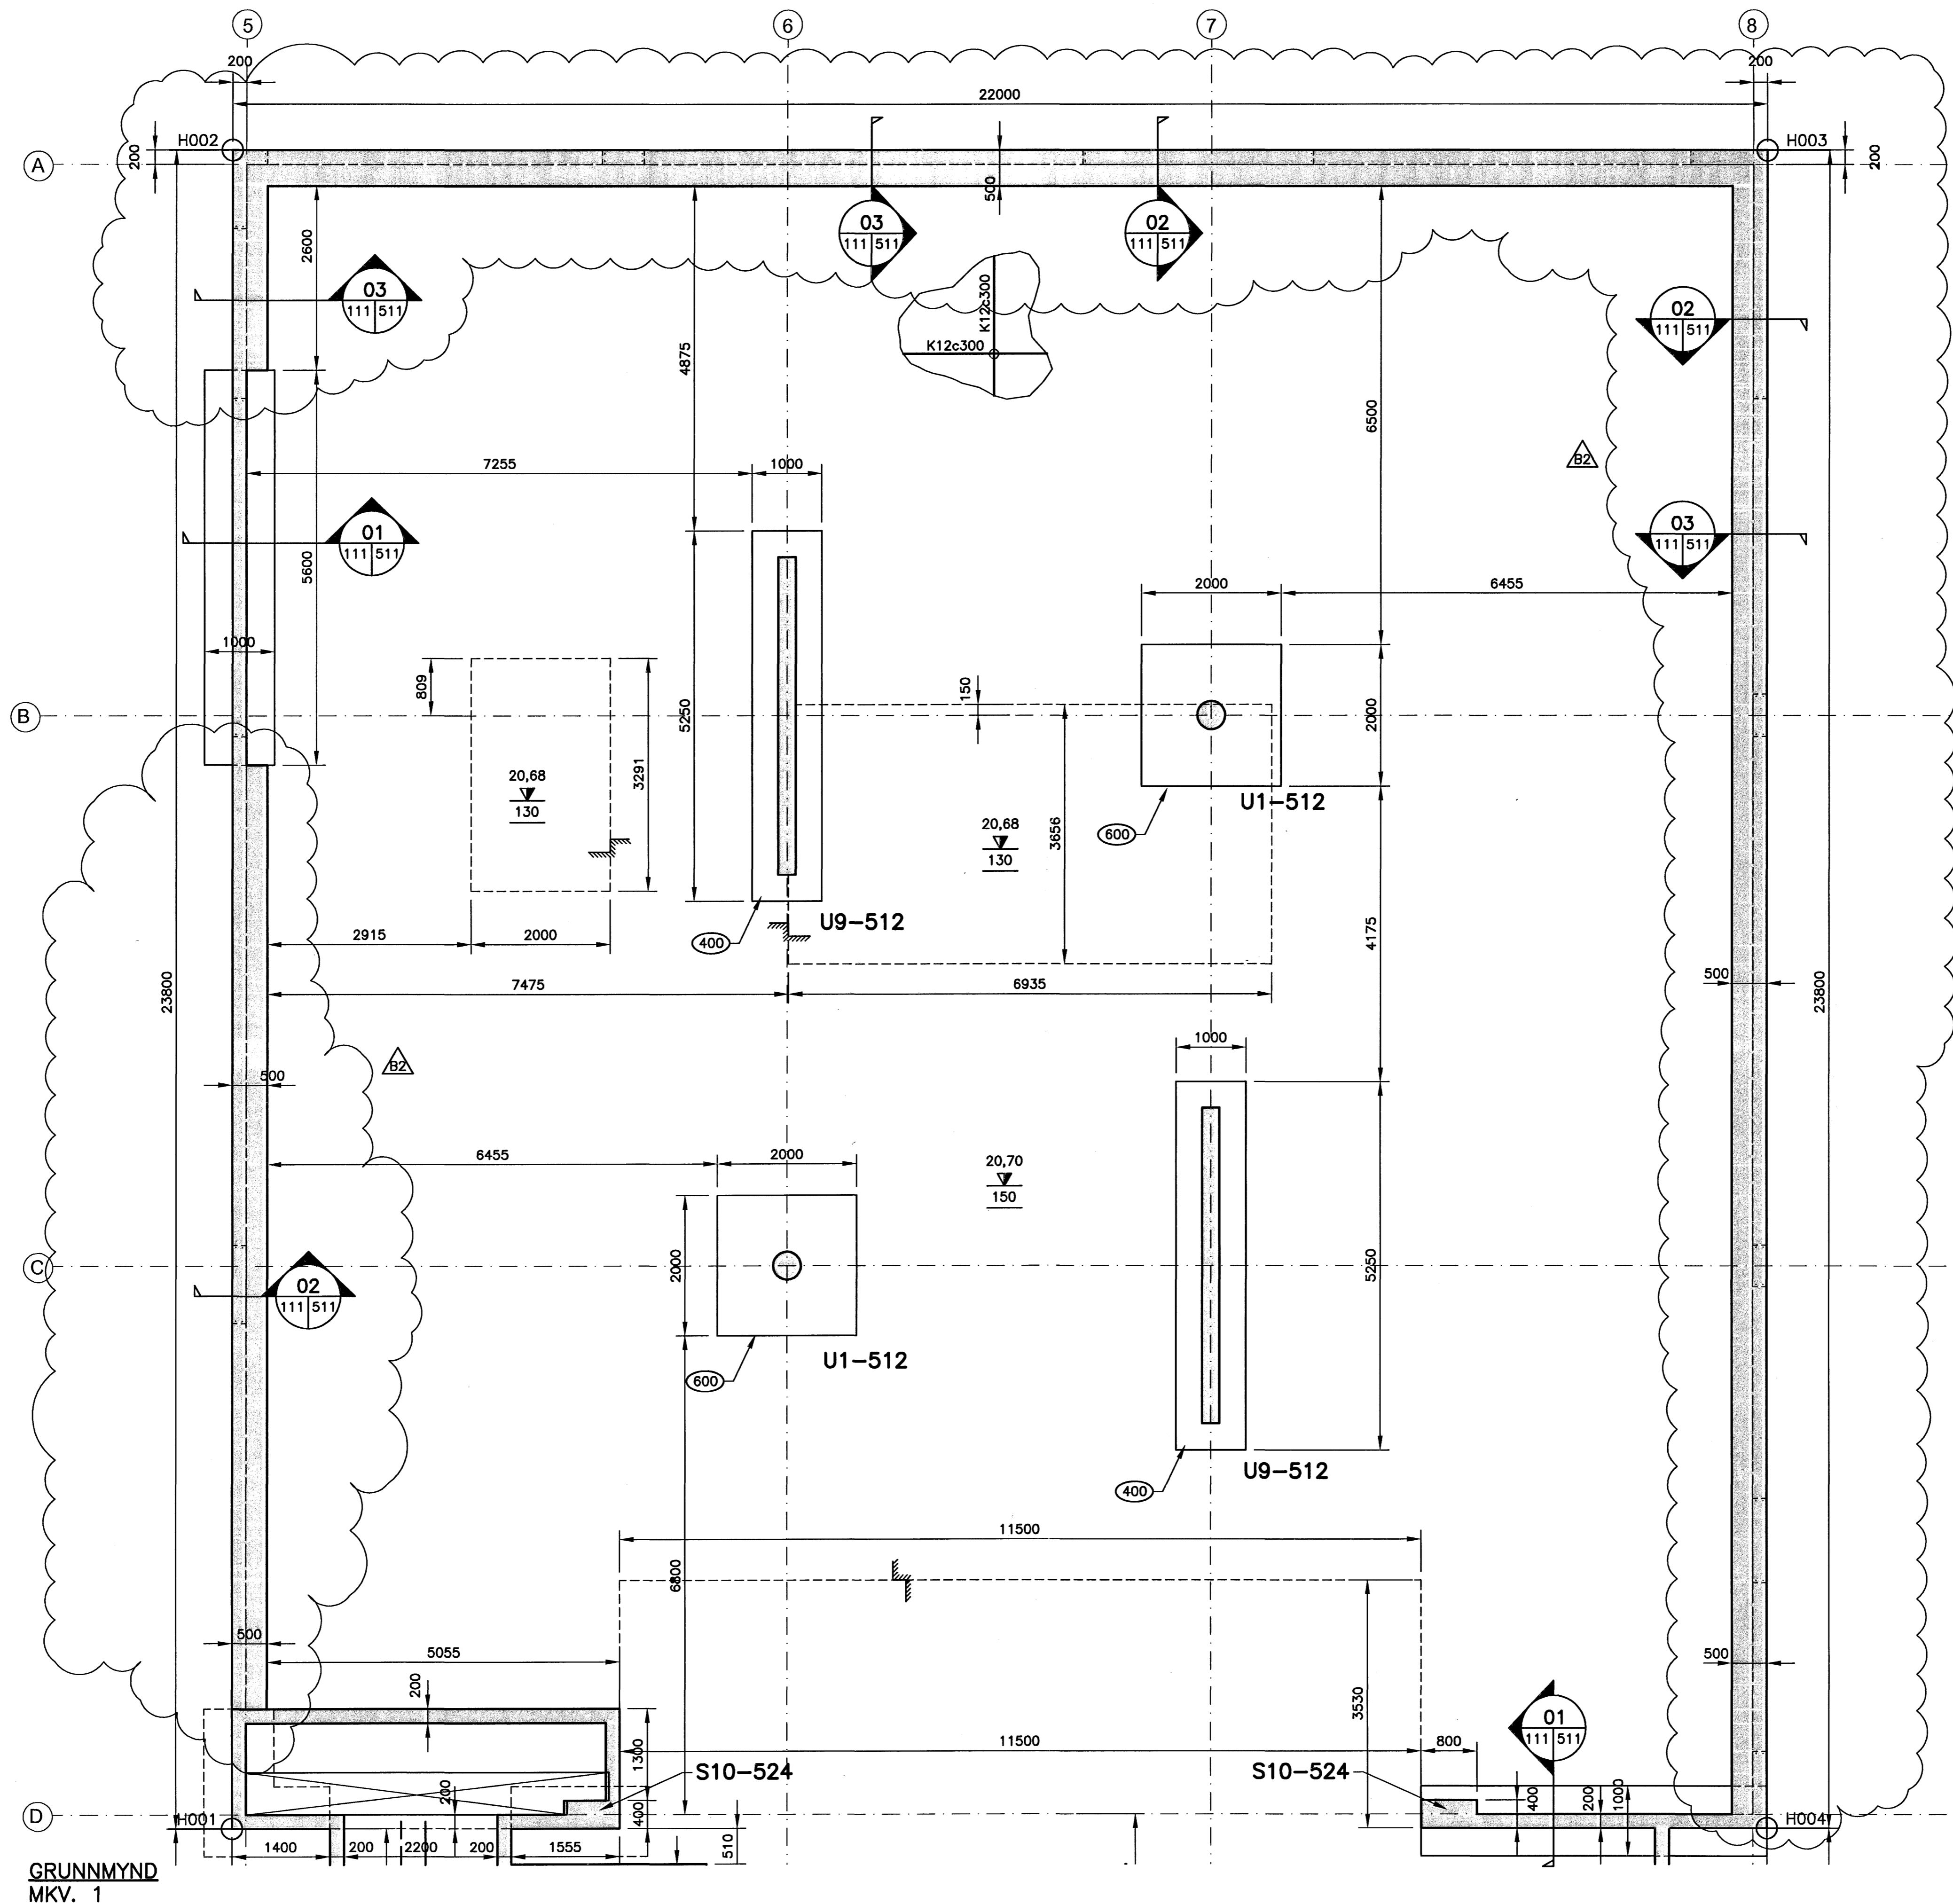

GRUNNMYND
MKV. 1

| ÓTGAFUFERILL | | | |
|--|------------|-------------------|---------|
| NÚMÉR: | DAGS: | SKYRINGAR: | HANNAÐ: |
| B1 | 03.10.2006 | BYGGINGARTEIKNING | HÖÖ |
| B2 | 10.10.2006 | SÖKKLUM BREYTT | HÖÖ |
| DAGS. UNDIRSKRIFTAR: NAFN OG KT. SAMRÁÐINGARHÖNNUÐAR: <i>[Signature]</i> | | | |
| UNDIRSKRIFT SAMRÁÐINGARHÖNNUÐAR: | | | |

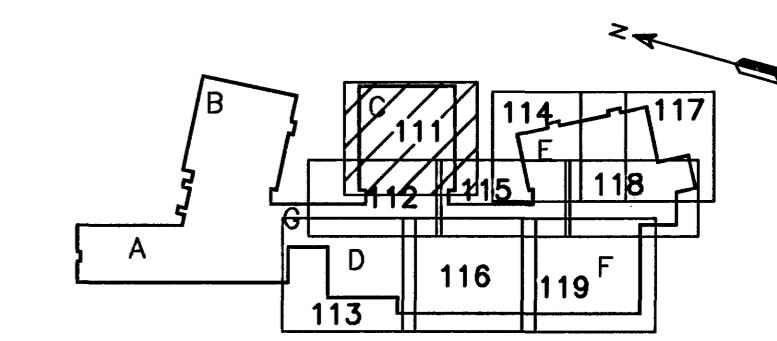

Samþykkt þann
23 OKT. 2006
Byggingafulltrúddinn í Hafnarfirði
Eh. Sigurbjartur Hallgrímsson

- ATHUGASEMDIR:**
- ALMENNAR SKYRINGAR, DELI OG SNID SJÁ TEIKN. B2-001 TIL B2-005
 - ALMENN JÄRNABENDING Í VEGGJUM NEMA ANNARS SE GETID Á SÉRMYNDUM.
 - K12c250 HH LÁRÉTT
 - K12c200 HH LÖDRÉTT
 - TVÖ LÖDRÉTT K16 JÄRN SKULU KOMA HVORU MEGIN VID GÖLFSÍÐ OP OG NÁ 700mm UPP ÓR PLÖTU
 - U- TÄKNAR UNDIRSTÖÐUNÖMER, SJÁ TEIKN. B2-512

Samþykkt þann
23 OKT. 2006
MKV. 1 Byggingafulltrúddinn í Hafnarfirði
Eh. Sigurbjartur Hallgrímsson

ÖLL AÐNOT OG AFRITUN TEIKNINGAR, AD HLUTA EÐA HEILD, ER HÁÐ SKRIFLEGGU LEYFI HÖNNUNAR.

HÖNNUN
GRENSÁSVEGI 1 108 REYKJAVÍK Sími: 510 4000 FAX: 510 4001
VEFFANG: www.honnun.is NETFANG: honnun@honnun.is

HEITI VERKS:
HRAUNVALLASKÓLI
DREKAVELLIR 9, HAFNARFIRDI

| HEITI TEIKNINGAR: | | | |
|---|---------------------------------|---------------|---------------------------|
| BURÐARVIRKI: UNDIRSTÖÐUR SÖKKLAR, UNDIRSTÖÐUPLATTAR OG GRUNNPLATA | | | |
| MÆLI: | TEIKNAR: | GEYMSLUNÚMÉR: | VNR: |
| HANNAÐ: HÖÖ | YFRIFARÐ: MKV | MKV: 1:50 | NR. TEIKNINGAR: 3.151.218 |
| DAGS. UNDIRSKRIFTAR: <i>[Signature]</i> | NAFN OG KT. HÖNNUÐAR: HÖNNUN hf | 430572-0169 | B2-111 |
| UNDIRSKRIFT HÖNNUÐAR: <i>[Signature]</i> | ÓTGAFU: | | B2 |