



Sneiðing H-H

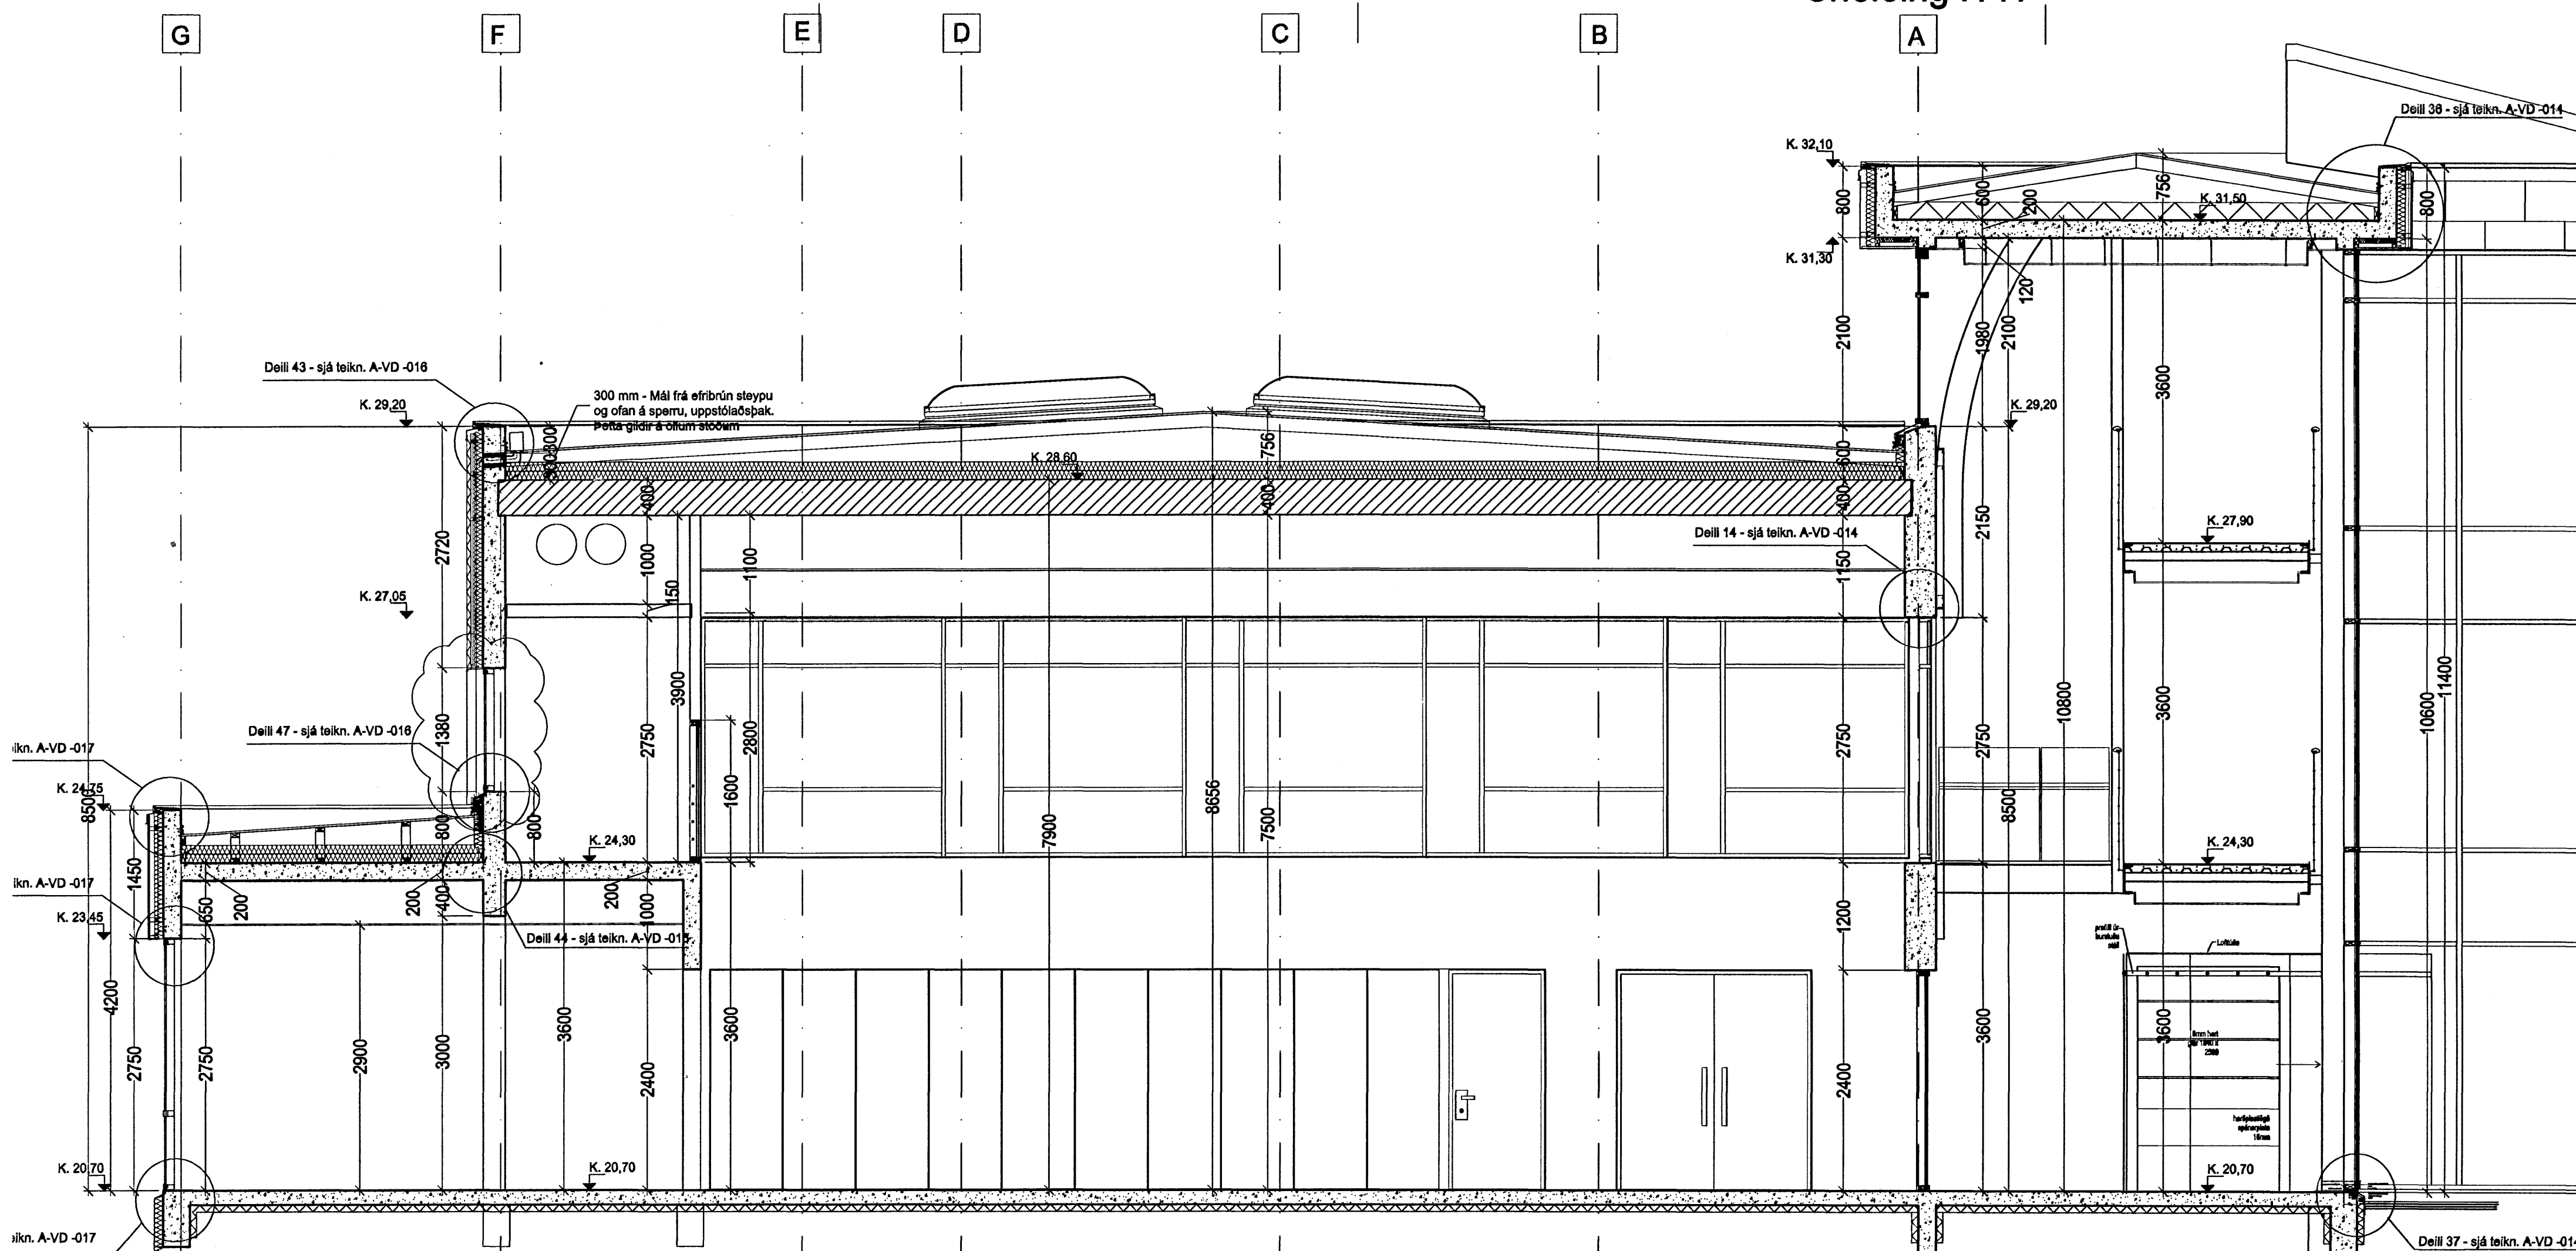

Sneiðing I-I

Samþykkt þann
19 FEB. 2007
Bygginguvaltrúnni í Hafnarfirði
F.h. Sigurbjartur Halldórsson

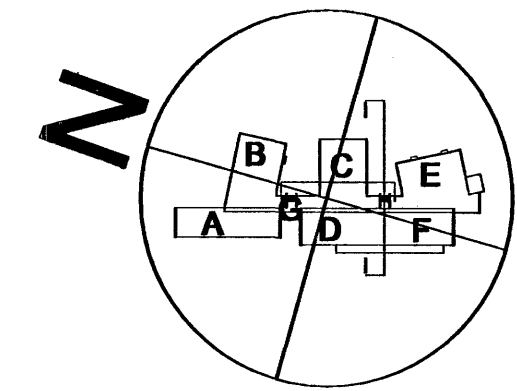


á stofnunni arkitektar
Bergstaðastræti 10. Rvk. Sími 651 1460. Stofnun@stofnunni.is

Finnur Björgvinsson, arkitekt FAI KT: 180948-3069

Hilmur Þór Björnsson, arkitekt FAI KT: 280845-3109

Sigríður Ólafsdóttir, arkitekt FAI KT: 071070-5069

DREKAVELLIR 9
HRAUNVALLASKÖLI - 2. ÁFANGI
Kl. 660589-1399

Skala: 1:50
TÖÐUR: 30.10.2006
05-01 A-VS-004 A