



Reyklúga/ofanljós;
lámárk ljósop - 1.5m²

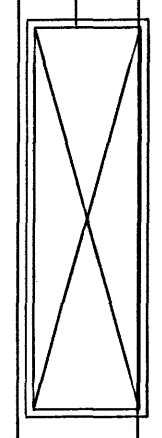

Sampykkt þann
19 FEB. 2007
Byggingafulltrúinn í Hafnarfirði
F.h. Sigurbjartur Halldórsson

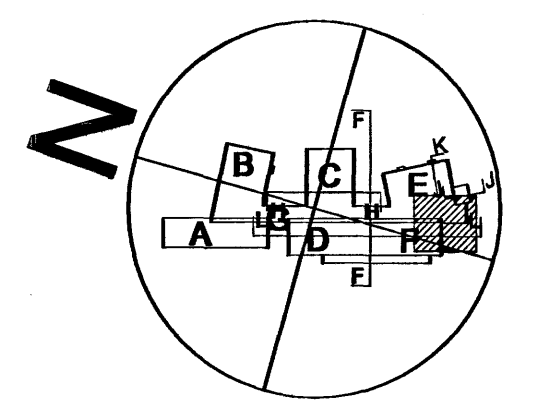

H. 04.04. 2007/2008

á stofunni arkitektar
Bergstaðastræti 10. Rvk. Sími 551 1460. Stofn@stofunni.is

Finnur Björgvinsson, arkitekt FAJ KT: 180948-3089
Hilmar Þór Björnsson, arkitekt FAJ KT: 280845-3108
Sigríður Ólafsdóttir, arkitekt FAJ KT: 071070-5089
DREKAVELLIR 9 HRAUNVALLASKÓLI - 2. ÁFANGI
Skráning - 60 hlutar - GRUNNMYND 3. HÆÐAR
KVAÐI 1:50
MÁL. 05-01
TÍÐI 20.10.2008
A-VG3-006