


Samþykkt þann
 19 FEB. 2007
 Byggingafultrúinn í Hafnarfirði
 E.h. Sigurbjartur Halldórsson

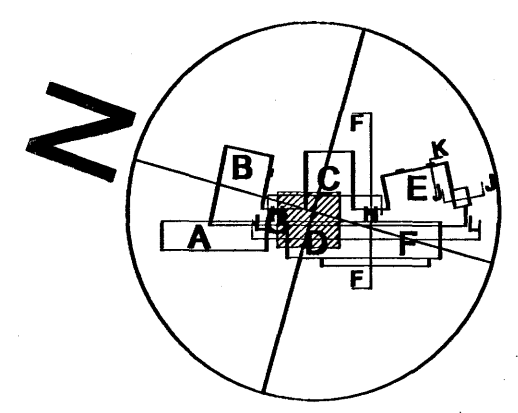


á stofnunni arkitektar
 Bergslóastreiti 10, Rvk. Sími 551 1460. Stofnunni@stofnunni.is

Flinnur Björgvinsson, arkitekt FAI KT: 180948-3089
 Hilmar Þór Björnsson, arkitekt FAI KT: 280845-3109
 Sigríður Ólafsdóttir, arkitekt FAI KT: 071070-5089
 HANNA/TÓMA SÓ - BH - RPH - PA
 DREKAVELLIR 9
 HRAUNVALLASKÓLI - 2. ÁFANGI
 Skólaheiti: 50 Hólar - GRUNNBYGGING 3. HÆÐAR
 KT: 600589-1399
 05-01 A-VG3-004 B