


Samþykkt þann  
19 FEB. 2007  
Byggingafulltrúinn í Hafnarfirði  
F.h. Sigurbjartur Halldórsson

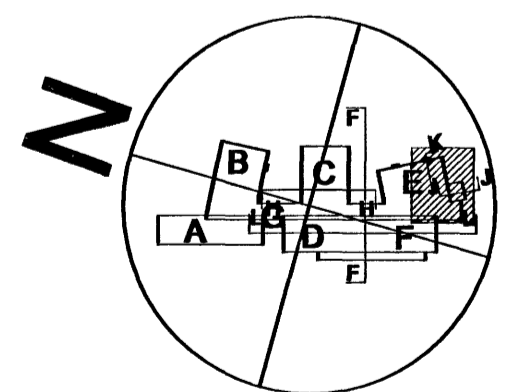

Þ. 30.01.2007 Skipti skil gæði á breyttu A. Um merkingar teikna úr.  
A. 18.12.2008 Breiddir/afmælingar á opnunardatum og loftum hurfa vísanir merkingar gæða.  
Sk. Gæði. Afmælingar. Mælingar. Tekni.

**á stofnuni arkitektar**  
Bergstaðastræti 10. Rvk. Sími 551 1460. Stofnuni@stofnuni.is

Finnur Björgvinsson, arkitekt FAI KT: 180246-3069  
Hilmir Þór Björnsson, arkitekt FAI KT: 280845-3109  
Sigríður Ólafsdóttir, arkitekt FAI KT: 071070-5069  
DREKAVELLIR 9  
HRAUNVALLASKOLI - 2. ÁFANGI  
Skipting - 50 hlutar - GRUNNMYND 3. HEDGAR  
Skjalnúmer: 660589-1399  
Dagur: 1.50  
Mælingar: 30.10.2008  
Til: 05-01  
A-VG3-003