


Samþykkt þann
19 FEB. 2007

Byggingafulltrúinn í Hafnarfirði
F.h. Sigurbjartur Halldórsson

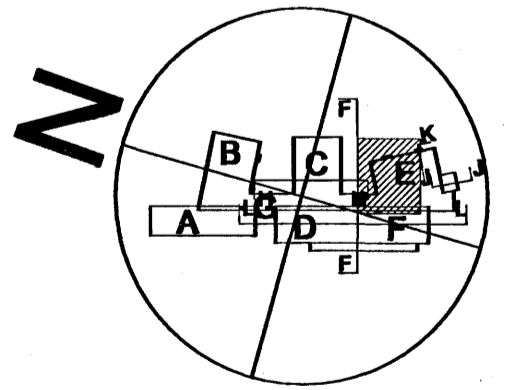

SK. DASK. Breytingar

á stofnuni arkitektar
Bergstaðastræti 10. Rvk. Sími 551 1460. Stofnun@stofnuni.is

Finmur Björgvínsson, arkitekt FAI KT: 180946-3069
Hámar Þór Björnsson, arkitekt FAI KT: 280845-3109

Sigríður Ólafsdóttir, arkitekt FAI KT: 071070-5069

DREKAVELLIR 9
HRAUNVALLASKÓLI - 2. AFANGI
Stærðing - 50 hlutar - GRUNNMÝND 3. HÆÐAR
SK. DASK. Breytingar

SK. DASK. Breytingar