


Samþykkt þann  
19 FEB. 2007

Byggingafultrúinn í Hafnarfirði  
F.h. Sigurbjartur Hallgrímsson

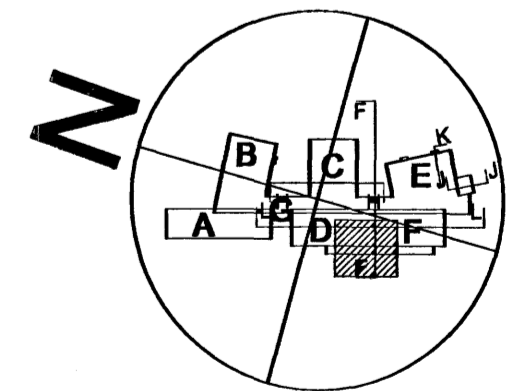

18.01.2007 Skjal st. gæð & breyting A. Um merkingar tekiar g. g.  
A. 18.12.2008. Breytingar/álagningar á grunnmálum og loftum húða viðarmennningar gæða.  
SK. DAB. BRÉYTING

**á stofunni arkitektar**  
Bergstaðastræti 10. Rvk. Sími 561 1460. Stofn@stofunni.is

Finnur Björgvinsson, arkitekt FAI KT: 180948-3069  
Hilmar Þór Björnsson, arkitekt FAI KT: 260845-3109

Sigríður Ólafsdóttir, arkitekt FAI KT: 071070-5069

**DREKAVELLIR 9**  
HRAUNVALLASKOLI - 2. ÁFANGI  
Skráning - 50 hlutar - GRUNNMÁL 2. HÆÐAR  
K.T. 660589-1399

KVAÐI 1:50  
MÁL. NÚM. 30.10.2008  
05-01 A-VG2-008