


Samþykkt þann
19 FEB. 2007
Byggingafultrúinn í Hafnarfirði
f.h. Sigurbjartur Halldórsson

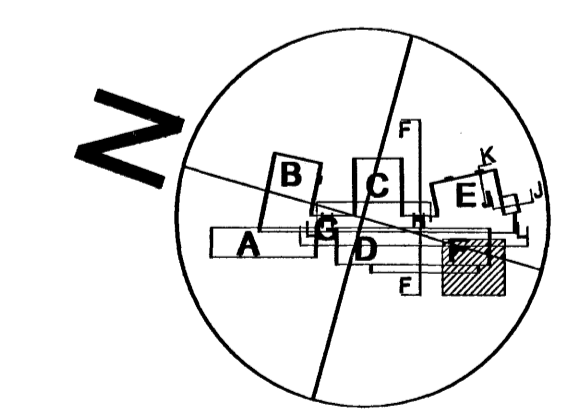

Þ 30.01.2007 Breyta A-gengi skýrt ský, LHM merkingar, sá ský og tekið. Breyting á veggjum í kök.
A 18.12.2008 Breytingar/merkingar á opnunarmálum og loftum hurfa skýrmerkingar þessa
SK. DACK. BNEYTTIÖM. REK. TÍÐUN.

á stofnunni arkitektar
Bergstaðastræti 10. Rvk. Sími 551 1460. Stofnun@stofnunni.is

Finmur Björgvínsson, arkitekt FAI KT: 180548-3069
Hilmur Þór Björnsson, arkitekt FAI KT: 280845-3109
Sigríður Ólafsdóttir, arkitekt FAI KT: 071070-5069
DREKAVELLIR 9
HRAUNVALLASKÖLI - 2. ÁFANGI
Skráning - 06/10/06 - GRUNNMYND 1. HÆÐAR
SK. 660589-1399
SÍMUR 156
TEKNIK 30.10.2008
05-01 A-VG1-009 9