


Samþykkt þann
19 FEB. 2007
Byggingulltrúinn í Hafnarfirði
Eh. Sigurbjartur Halldórsson

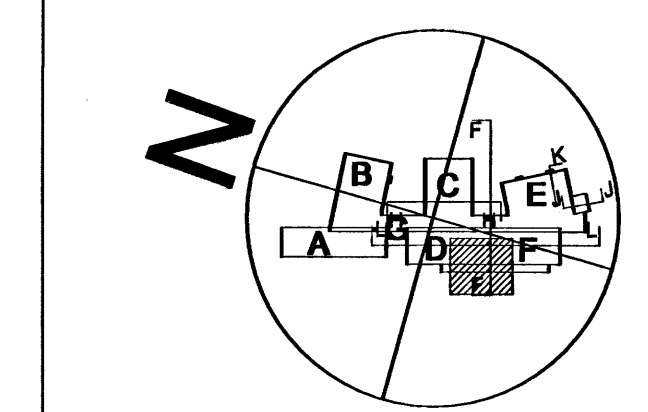

B 30.01.2007: Breytu A-gæð línu og L1 línu málavirki á teikn.
A 18.12.2008: Breytu gæð línu og L1 línu málavirki á teikn.
SK. DAGA: Breytingar
REK. TEIKN.

á stofnuni arkitektar
Bergstaðstræti 10. Rvk. Sími 551 1460. Stofn@stofnuni.is

Finur Björgvínsson, arkitekt FAI KT: 180948-3069
Hilmar Þór Björgvínsson, arkitekt FAI KT: 280845-3109

Sigríður Ólafsdóttir, arkitekt FAI KT: 071070-5069
DREKAVELLIR 9
HRAUNVALLASKÖLI - 2. ÁFANGI
Sénaflöng - 50 húsar - GRUNNMYND 1. HÉÐAR
K.T. 660589-1399

KVARNR 1:50
05-01
TÖKN NÚM. A-VG1-008