


3 Inntaksrör Ø50 mm  
Rafmagn og sími

Tæknirými við skrifstofur, sérteikning A  
Rými 0111

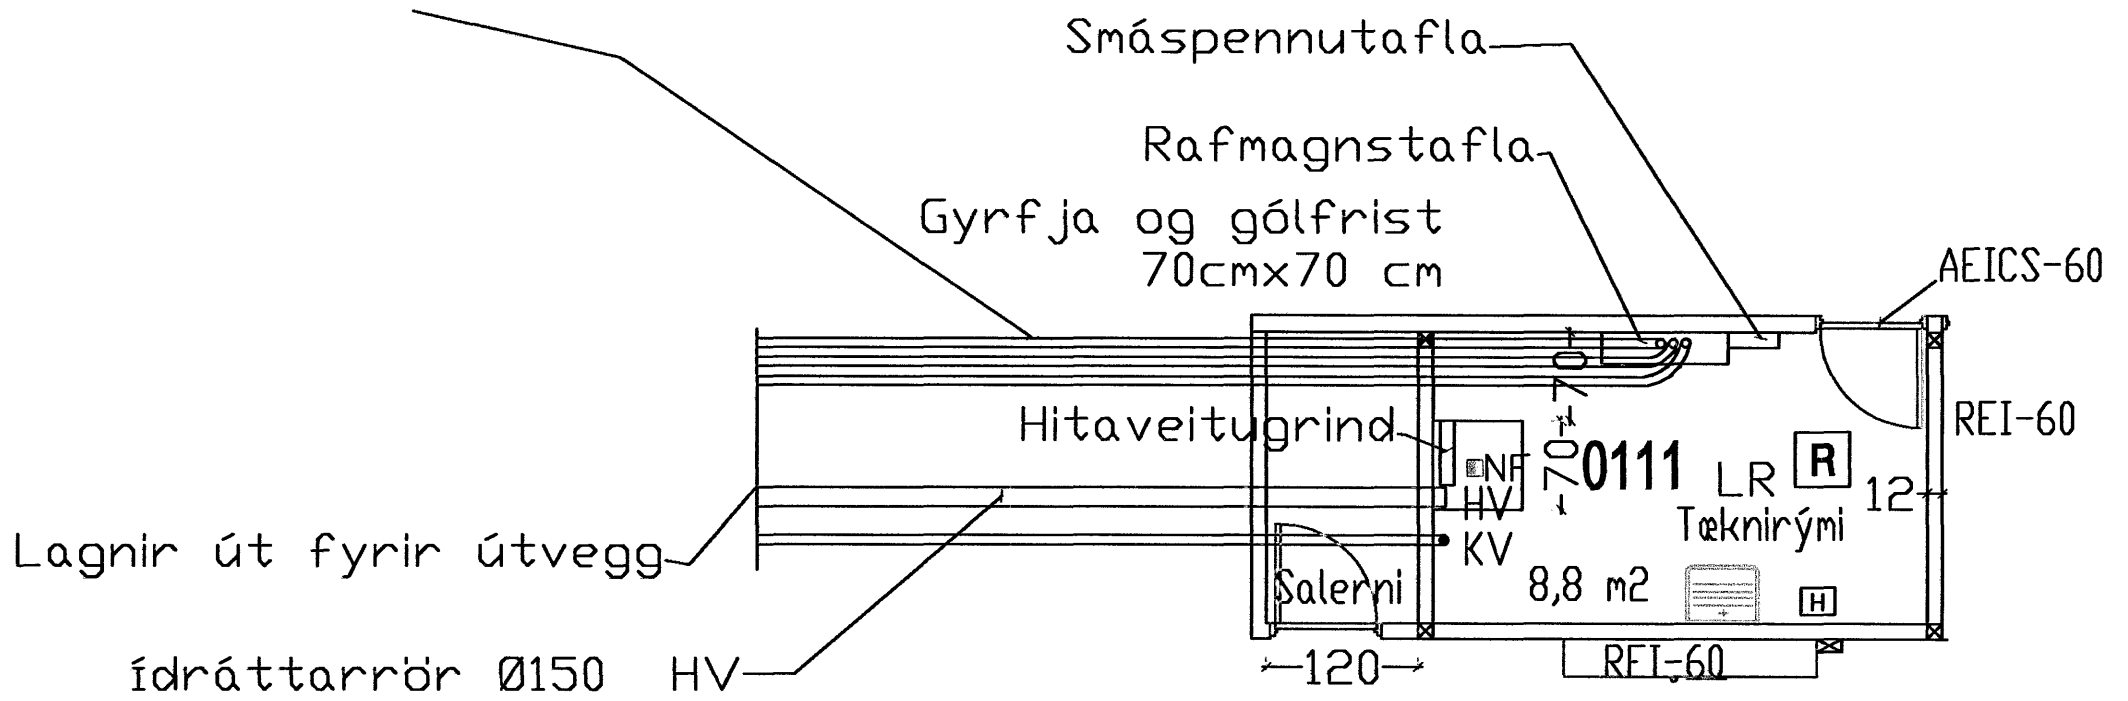

Grunnmynd

Stærð hlífðarkápu kaldavats 110mm  
Kaldavatsinntak 50mm


Bakhlið stiga önnur hæð yfir iðnaðarhúsnæði

21/6 '06  
f.h. Hitaveitu Suðurnesja hf.  
Emm ták samþ.  
O. Rafnarsson  
Först. Heiman

Rafmagnstafla 1x2 m  
3 Inntaksrör Ø50 mm  
Rafmagn og sími

Kaldavatsinntak  
Gólfplata iðnaðarrýmis

ídráttarrör Ø150 mm fyrir hitaveitu

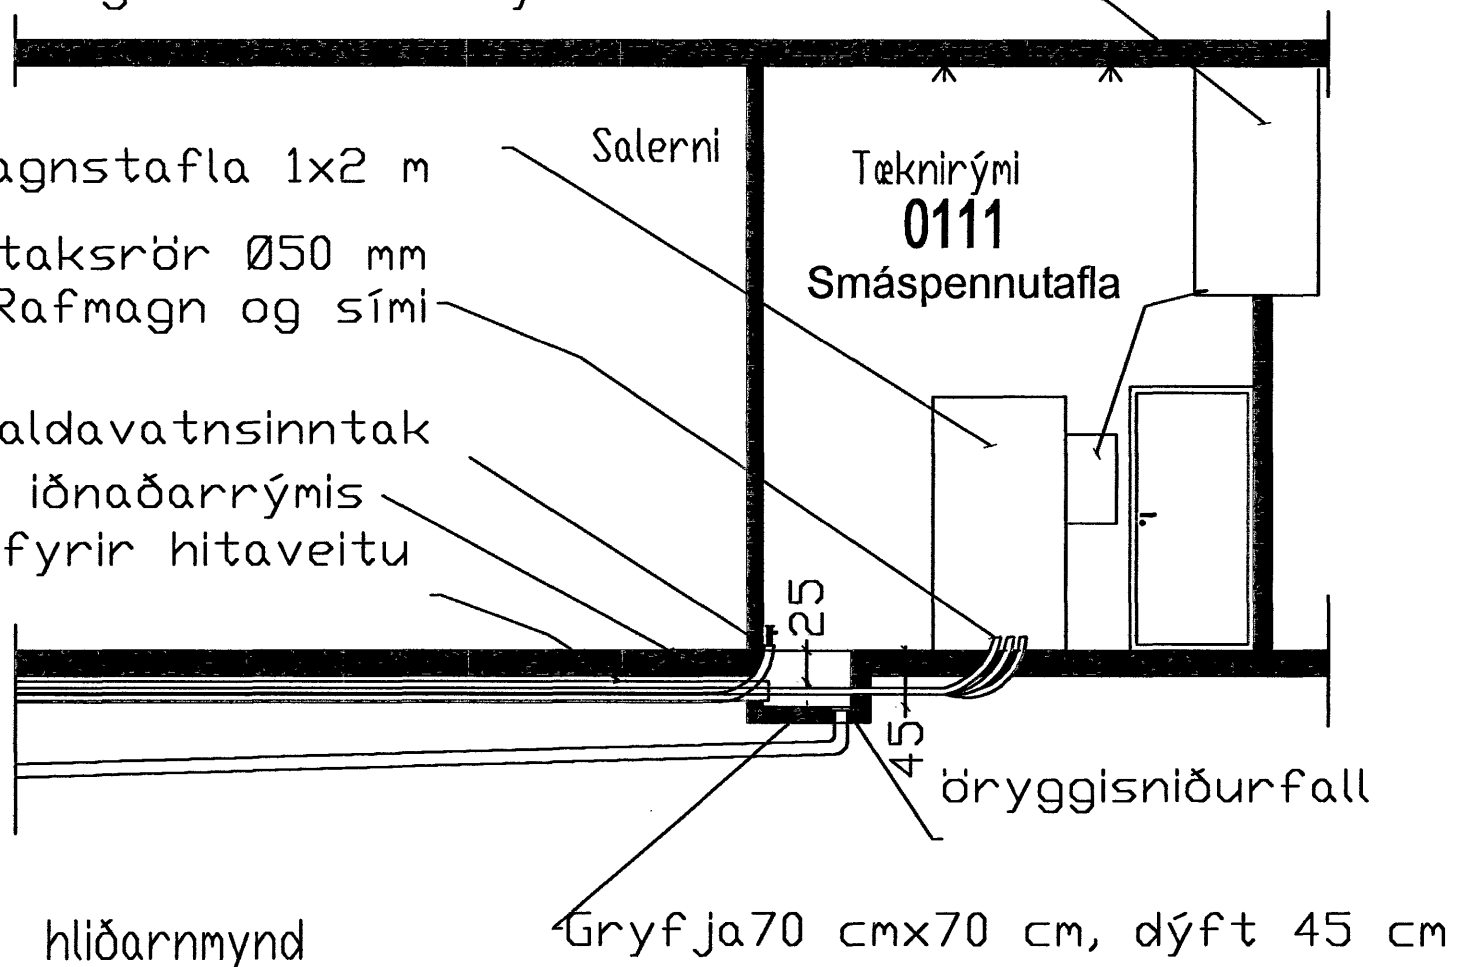

hliðarmynd

Cuxhavengata 1  
Klettur ehf.