
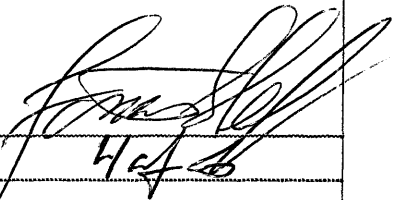

 Byggingafultrúi Hafnarvörðar
 Afgreitt bann
 22 JÚLÍ 2005


Pastarás 19 221 Hafnarfirði
 Smáspenna 2hæð mkv 1:50
 Hannað Jónas Stefánsson kt271258-4459
 Dagsetn október 2002 breytt JÚLÍ 2005


 Hef